


01-00711

SEE 01-00521-X

~~-035~~
0.30A.

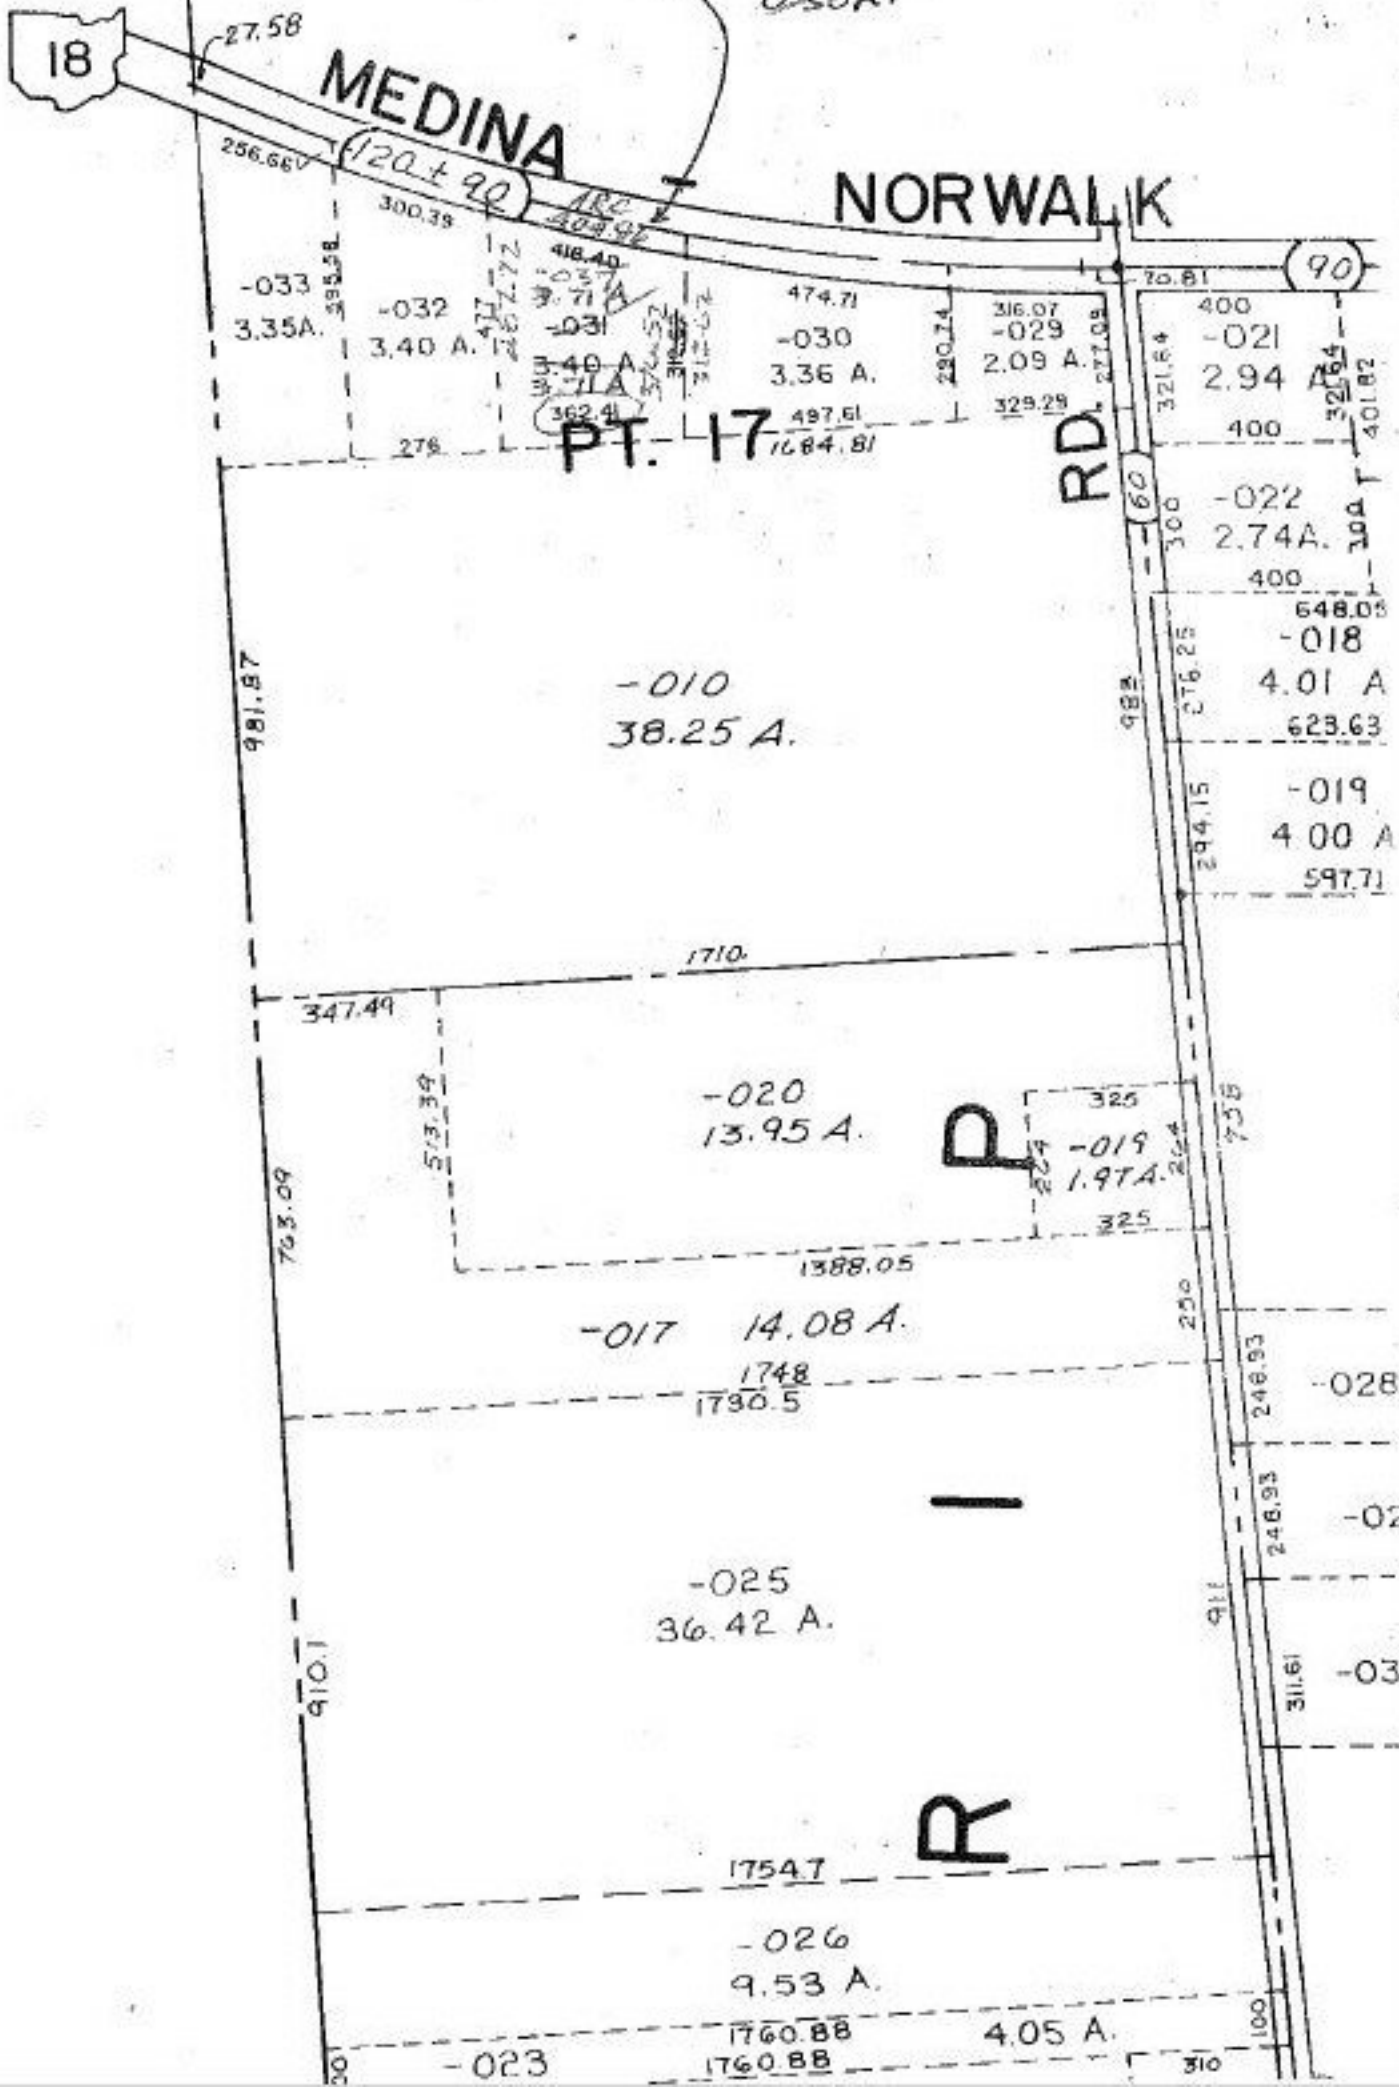

18

MEDINA

NORWALK

120 + 90

90

RD. 60

PT. 17

R

I

R

-033
3.35A.

-032
3.40 A.

474.71
-030
3.36 A.

316.07
-029
2.09 A.

400
-021
2.94 A.

-010
38.25 A.

-022
2.74A.

4.01 A

4.00 A

-020
13.95 A.

-019
1.97A.

-017
14.08 A.

-028

-025
36.42 A.

-02

-030

-026
9.53 A.

-023

4.05 A.