


PARENT PARCEL: 06-24-068-104-002

CHILD PARCEL: 06-24-069-104-005, 06-24-068-104-003, 06-24-068-104-004, AND 06-24-067-104-002

24-04891

STARTING POINT: NORTHERLY ROW OF FOSTER AVE AND EASTERLY ROW OF JEFFERSON ST.

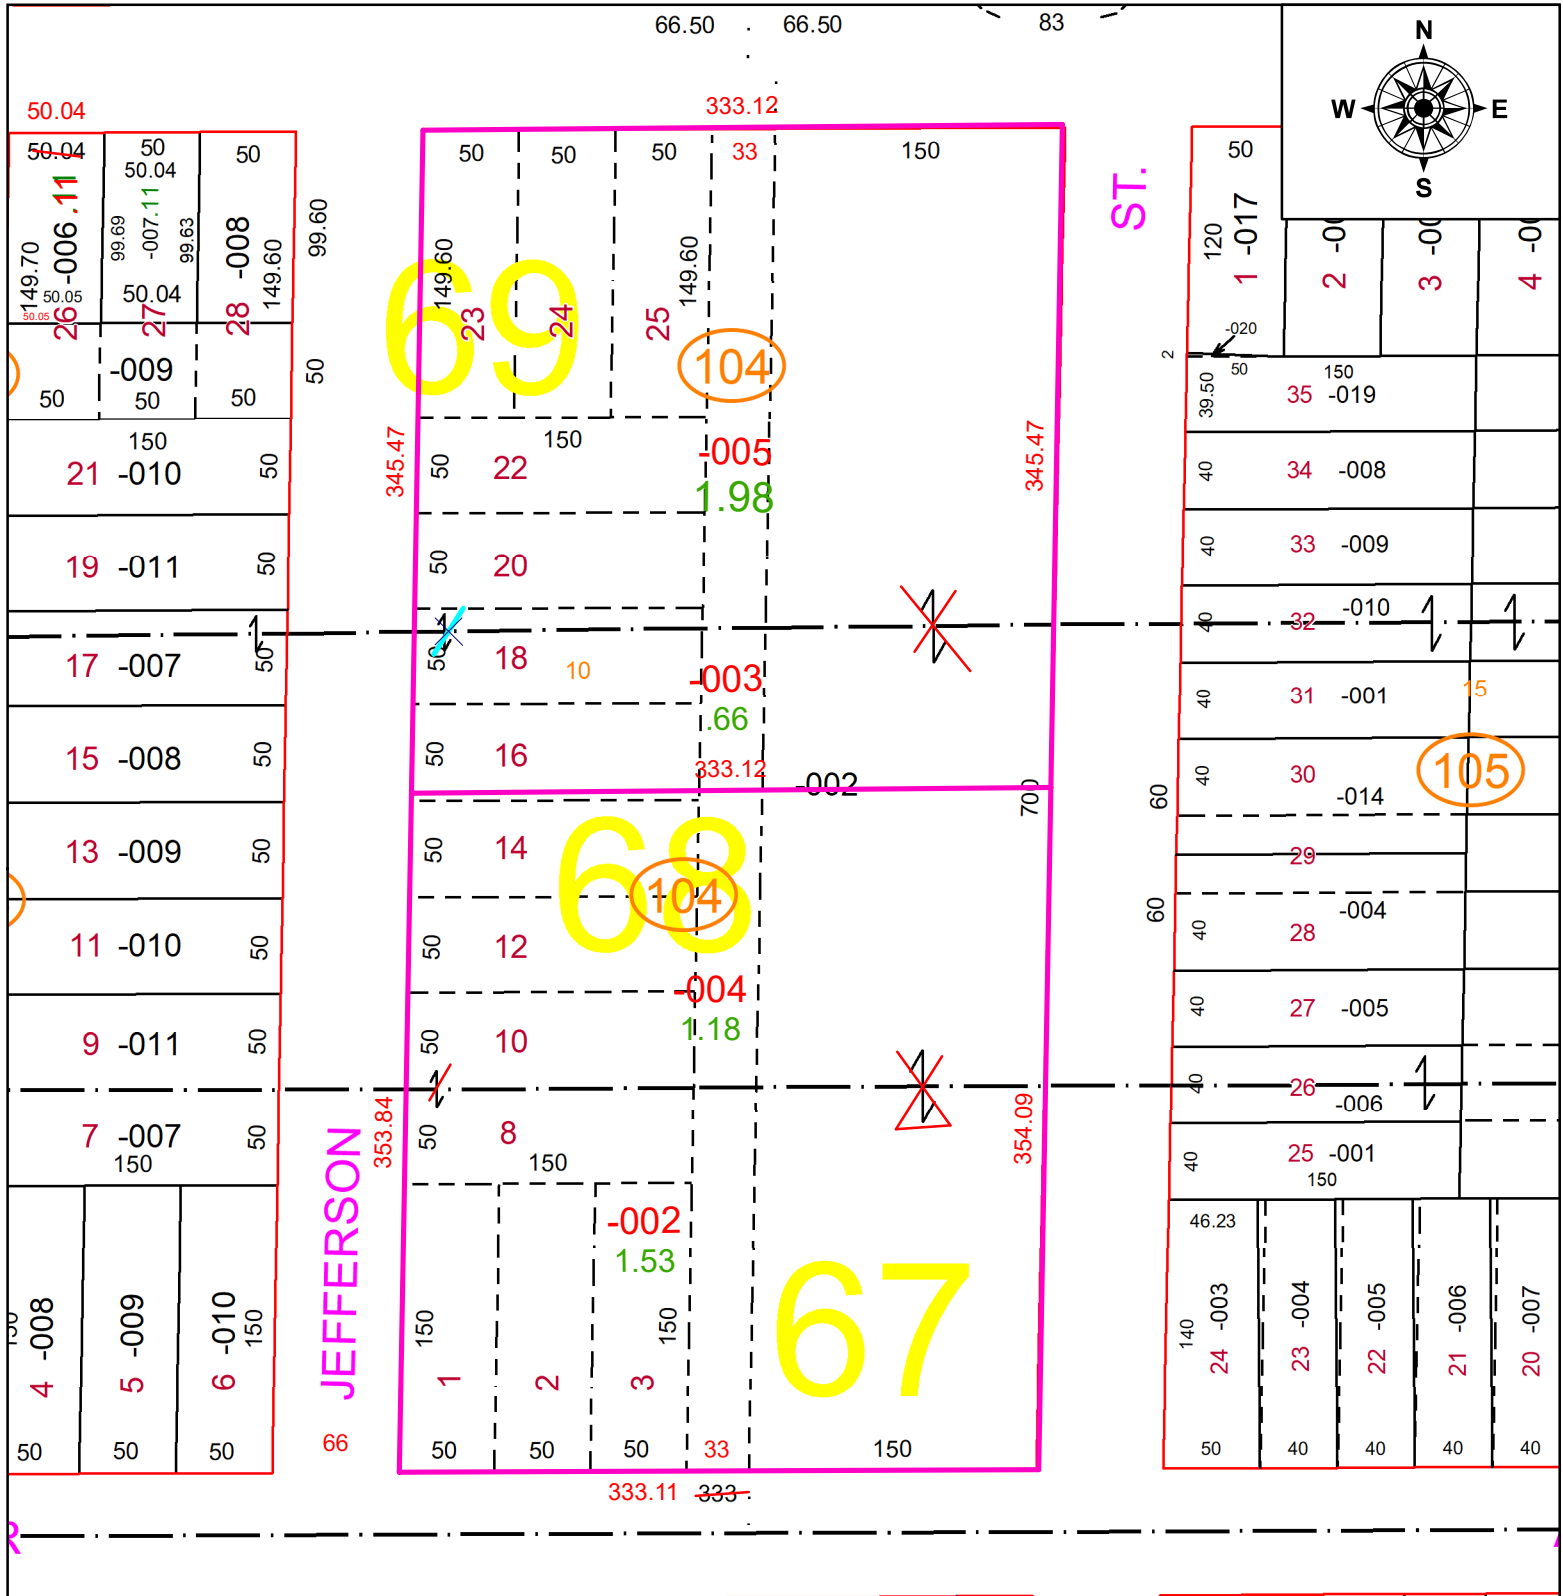

4	5	6	77
---	---	---	---	---	---	----	----	
**SPLITS/DEEDS PROCESSED**  
 LORAIN COUNTY TAX MAP DEPARTMENT  
 226 MIDDLE AVE. ELYRIA, OH

**SURVEYED BY:** PAUL M. WANDER **SURVEY #:** 51256  
**CLOSURE:** 1:163545  
**MAP PAGE(S):** 0624069, 0624068, 0624067  
**APPROVED BY:** BB **DATE:** 8/22/2024  
**SCALE:** 1" = 100' **PRIOR INSTRUMENT:** #20160575836