


PARENT PARCEL: 04-00-016-102-008 & -037

CHILD PARCEL: 04-00-016-102-107, & -108, & -109

STARTING POINT: C/Ls of CENTER RD AND SCHNEIDER COURT

24-04932

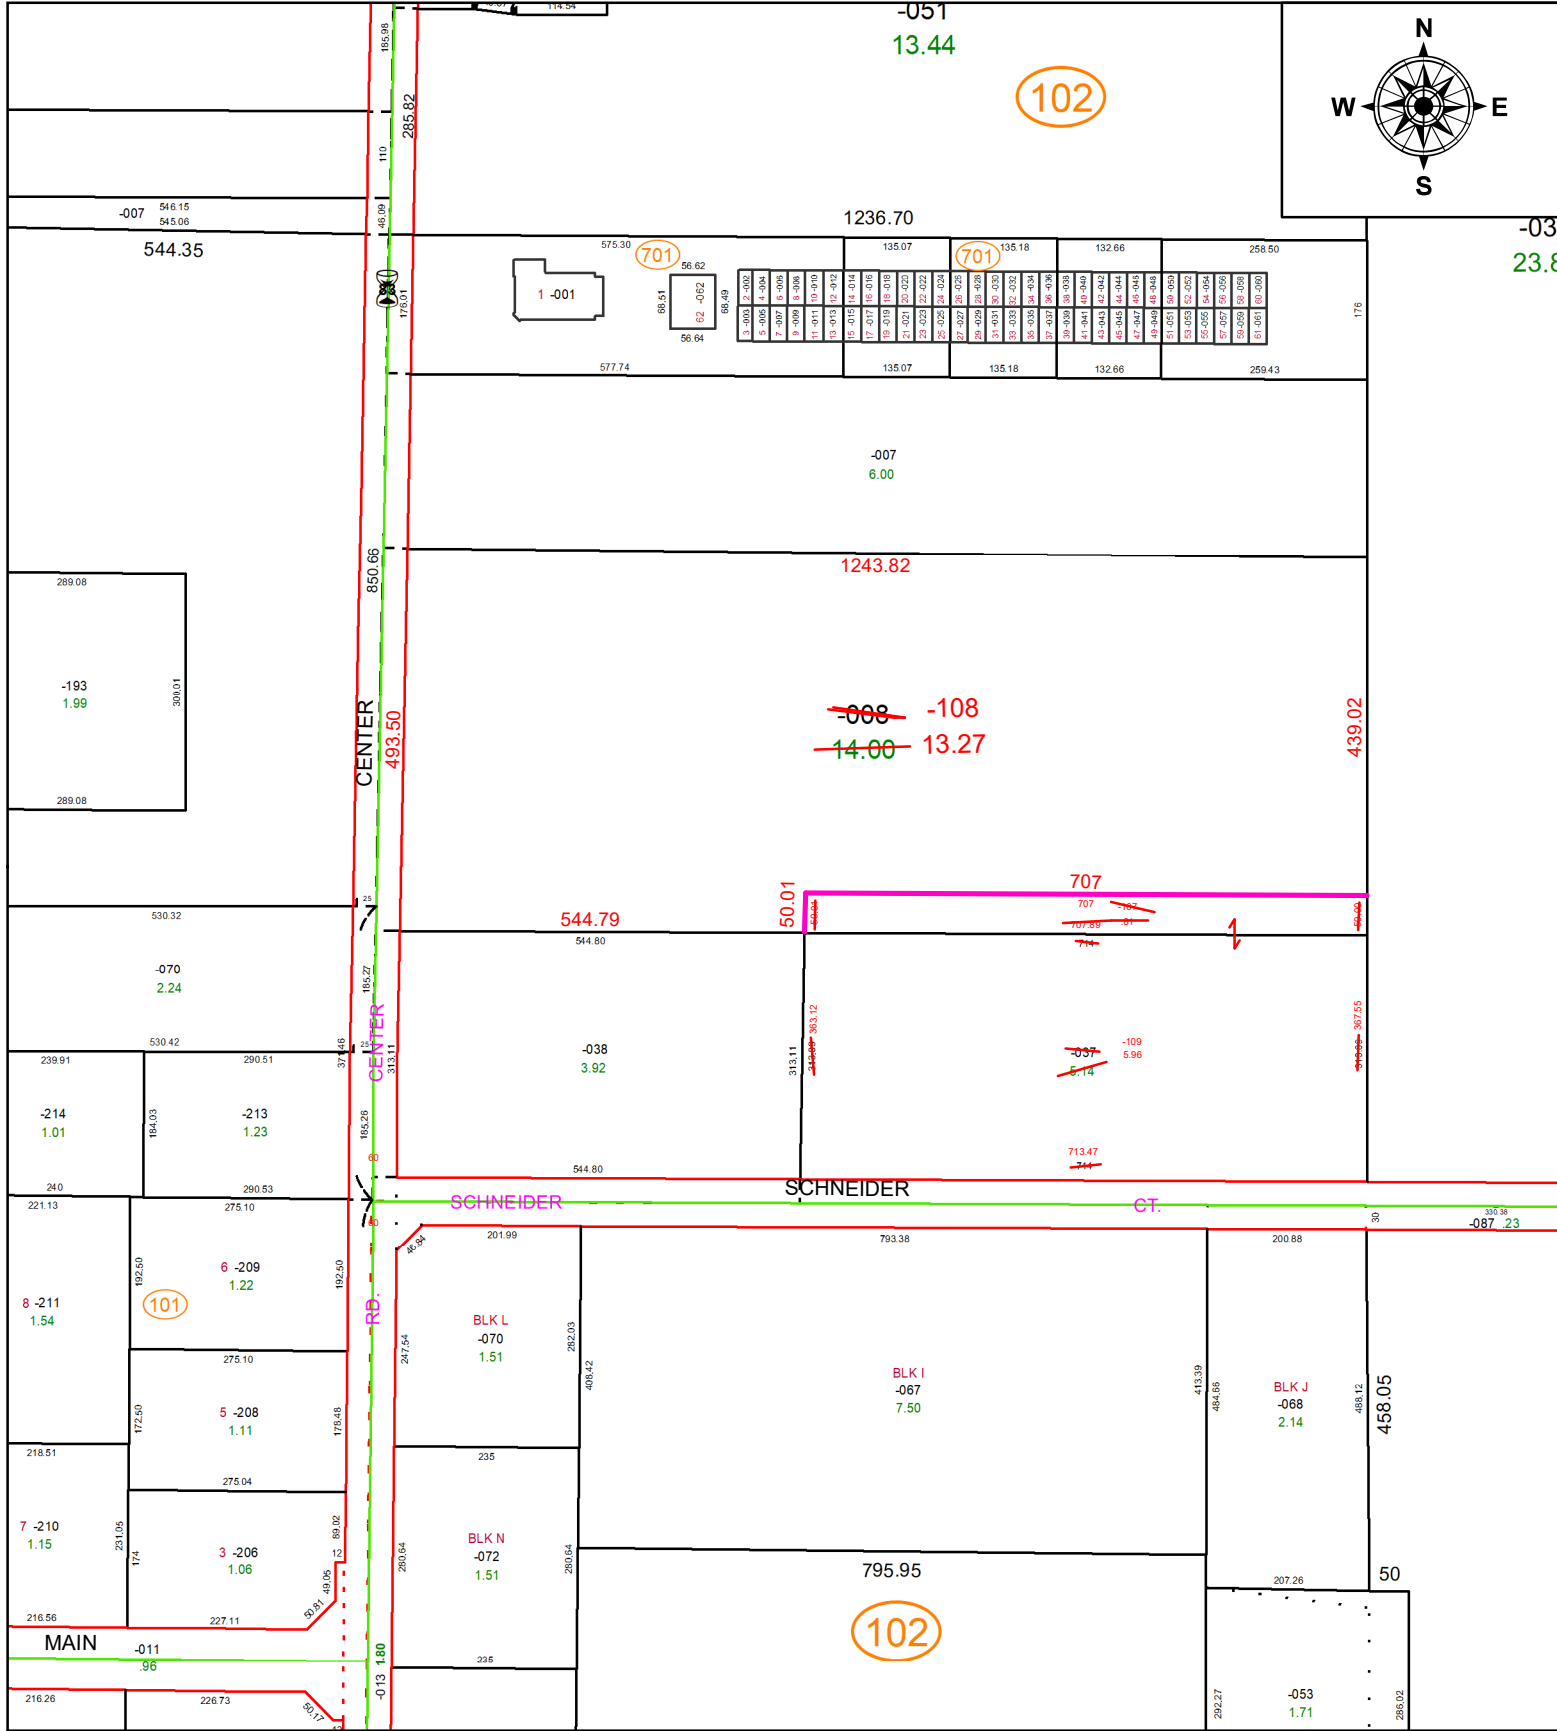

**SPLITS/DEEDS PROCESSED**  
 LORAIN COUNTY TAX MAP DEPARTMENT  
 226 MIDDLE AVE. ELYRIA, OH

**SURVEYED BY:** AMY M. KELLY **SURVEY #:** 51316  
**CLOSURE:** 1: 439711  
**MAP PAGE(S):** 0400016  
**APPROVED BY:** BB **DATE:** 11/4/2024  
**SCALE:** 1" = 170' **PRIOR INSTRUMENT:** #19930234795