


0-384

H D.D.

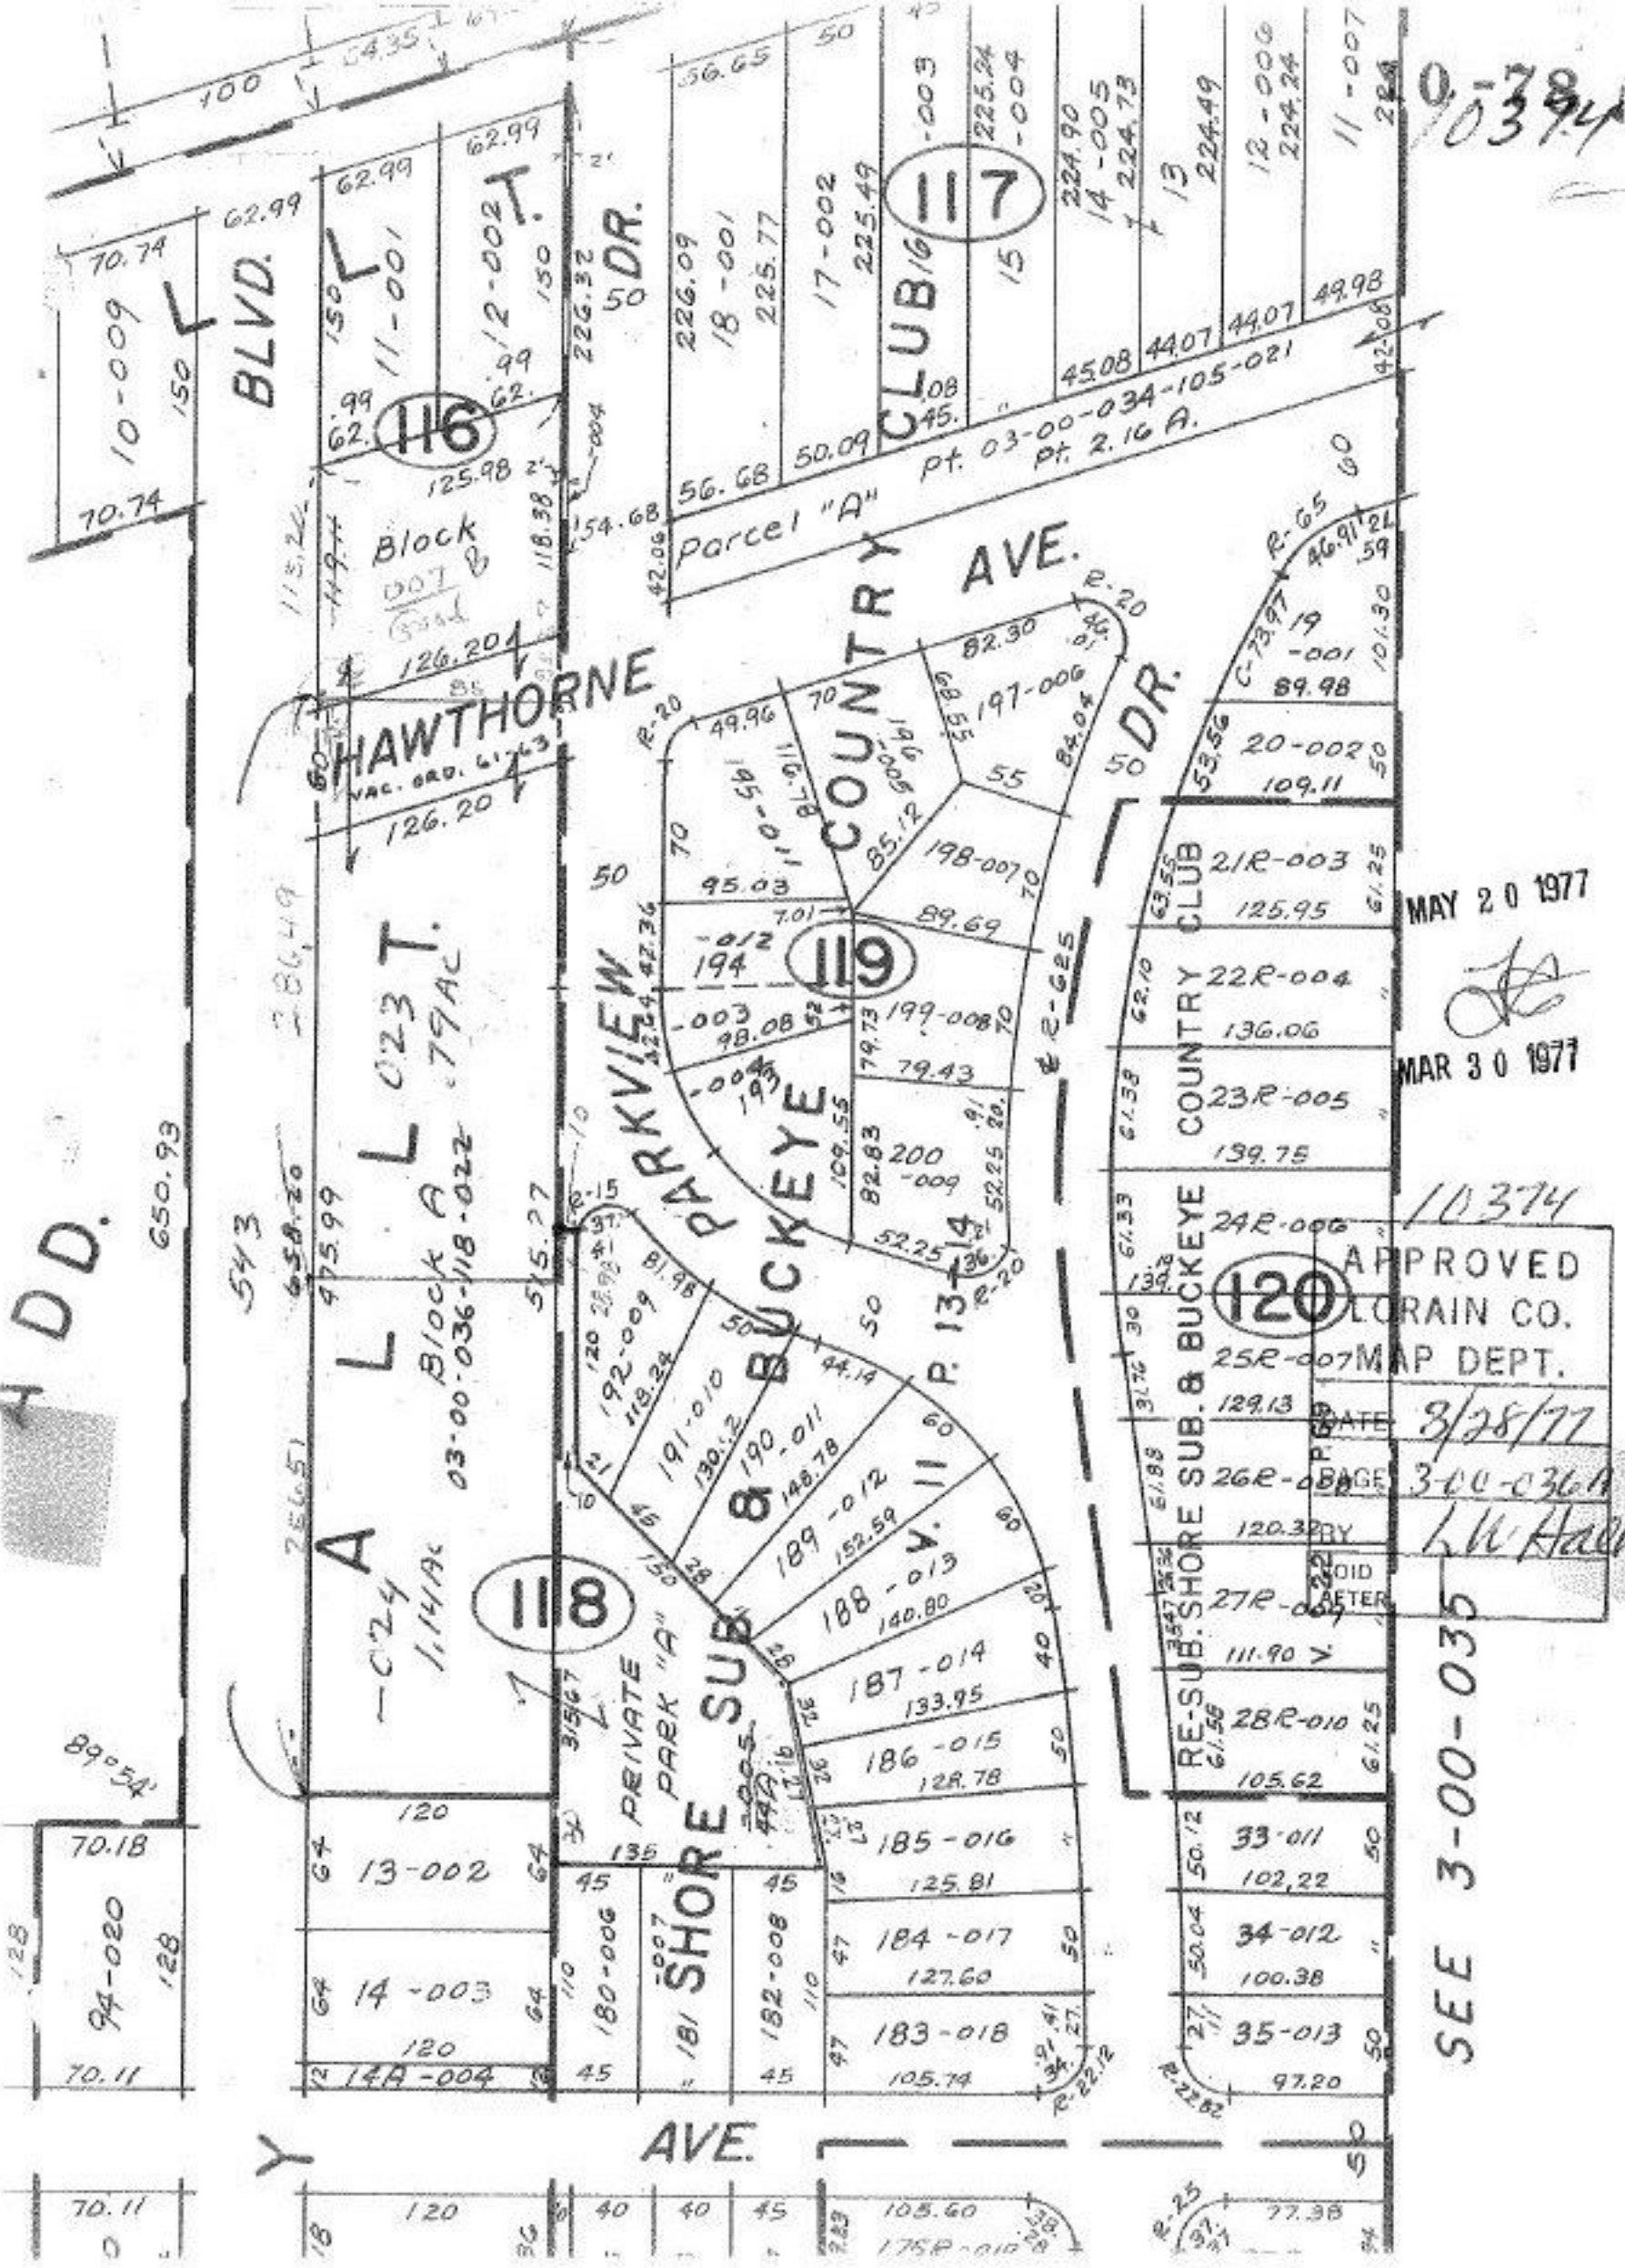

MAY 20 1977

MAR 30 1977

APPROVED
LORAIN CO.
MAP DEPT.

DATE 3/28/77

3-00-036A

L.W. Hall

SEE 3-00-035

89°54'

94-020

14A-004

70.11

650.93

543

975.99

120

13-002

14-003

120

286.49

126.20

120

135

180-006

181 SHORE SUB

120

113.22

149.4

126.20

120

135

180-006

