


CAMLSILE I W.P.

SCALE: 1" = 400'

17, E

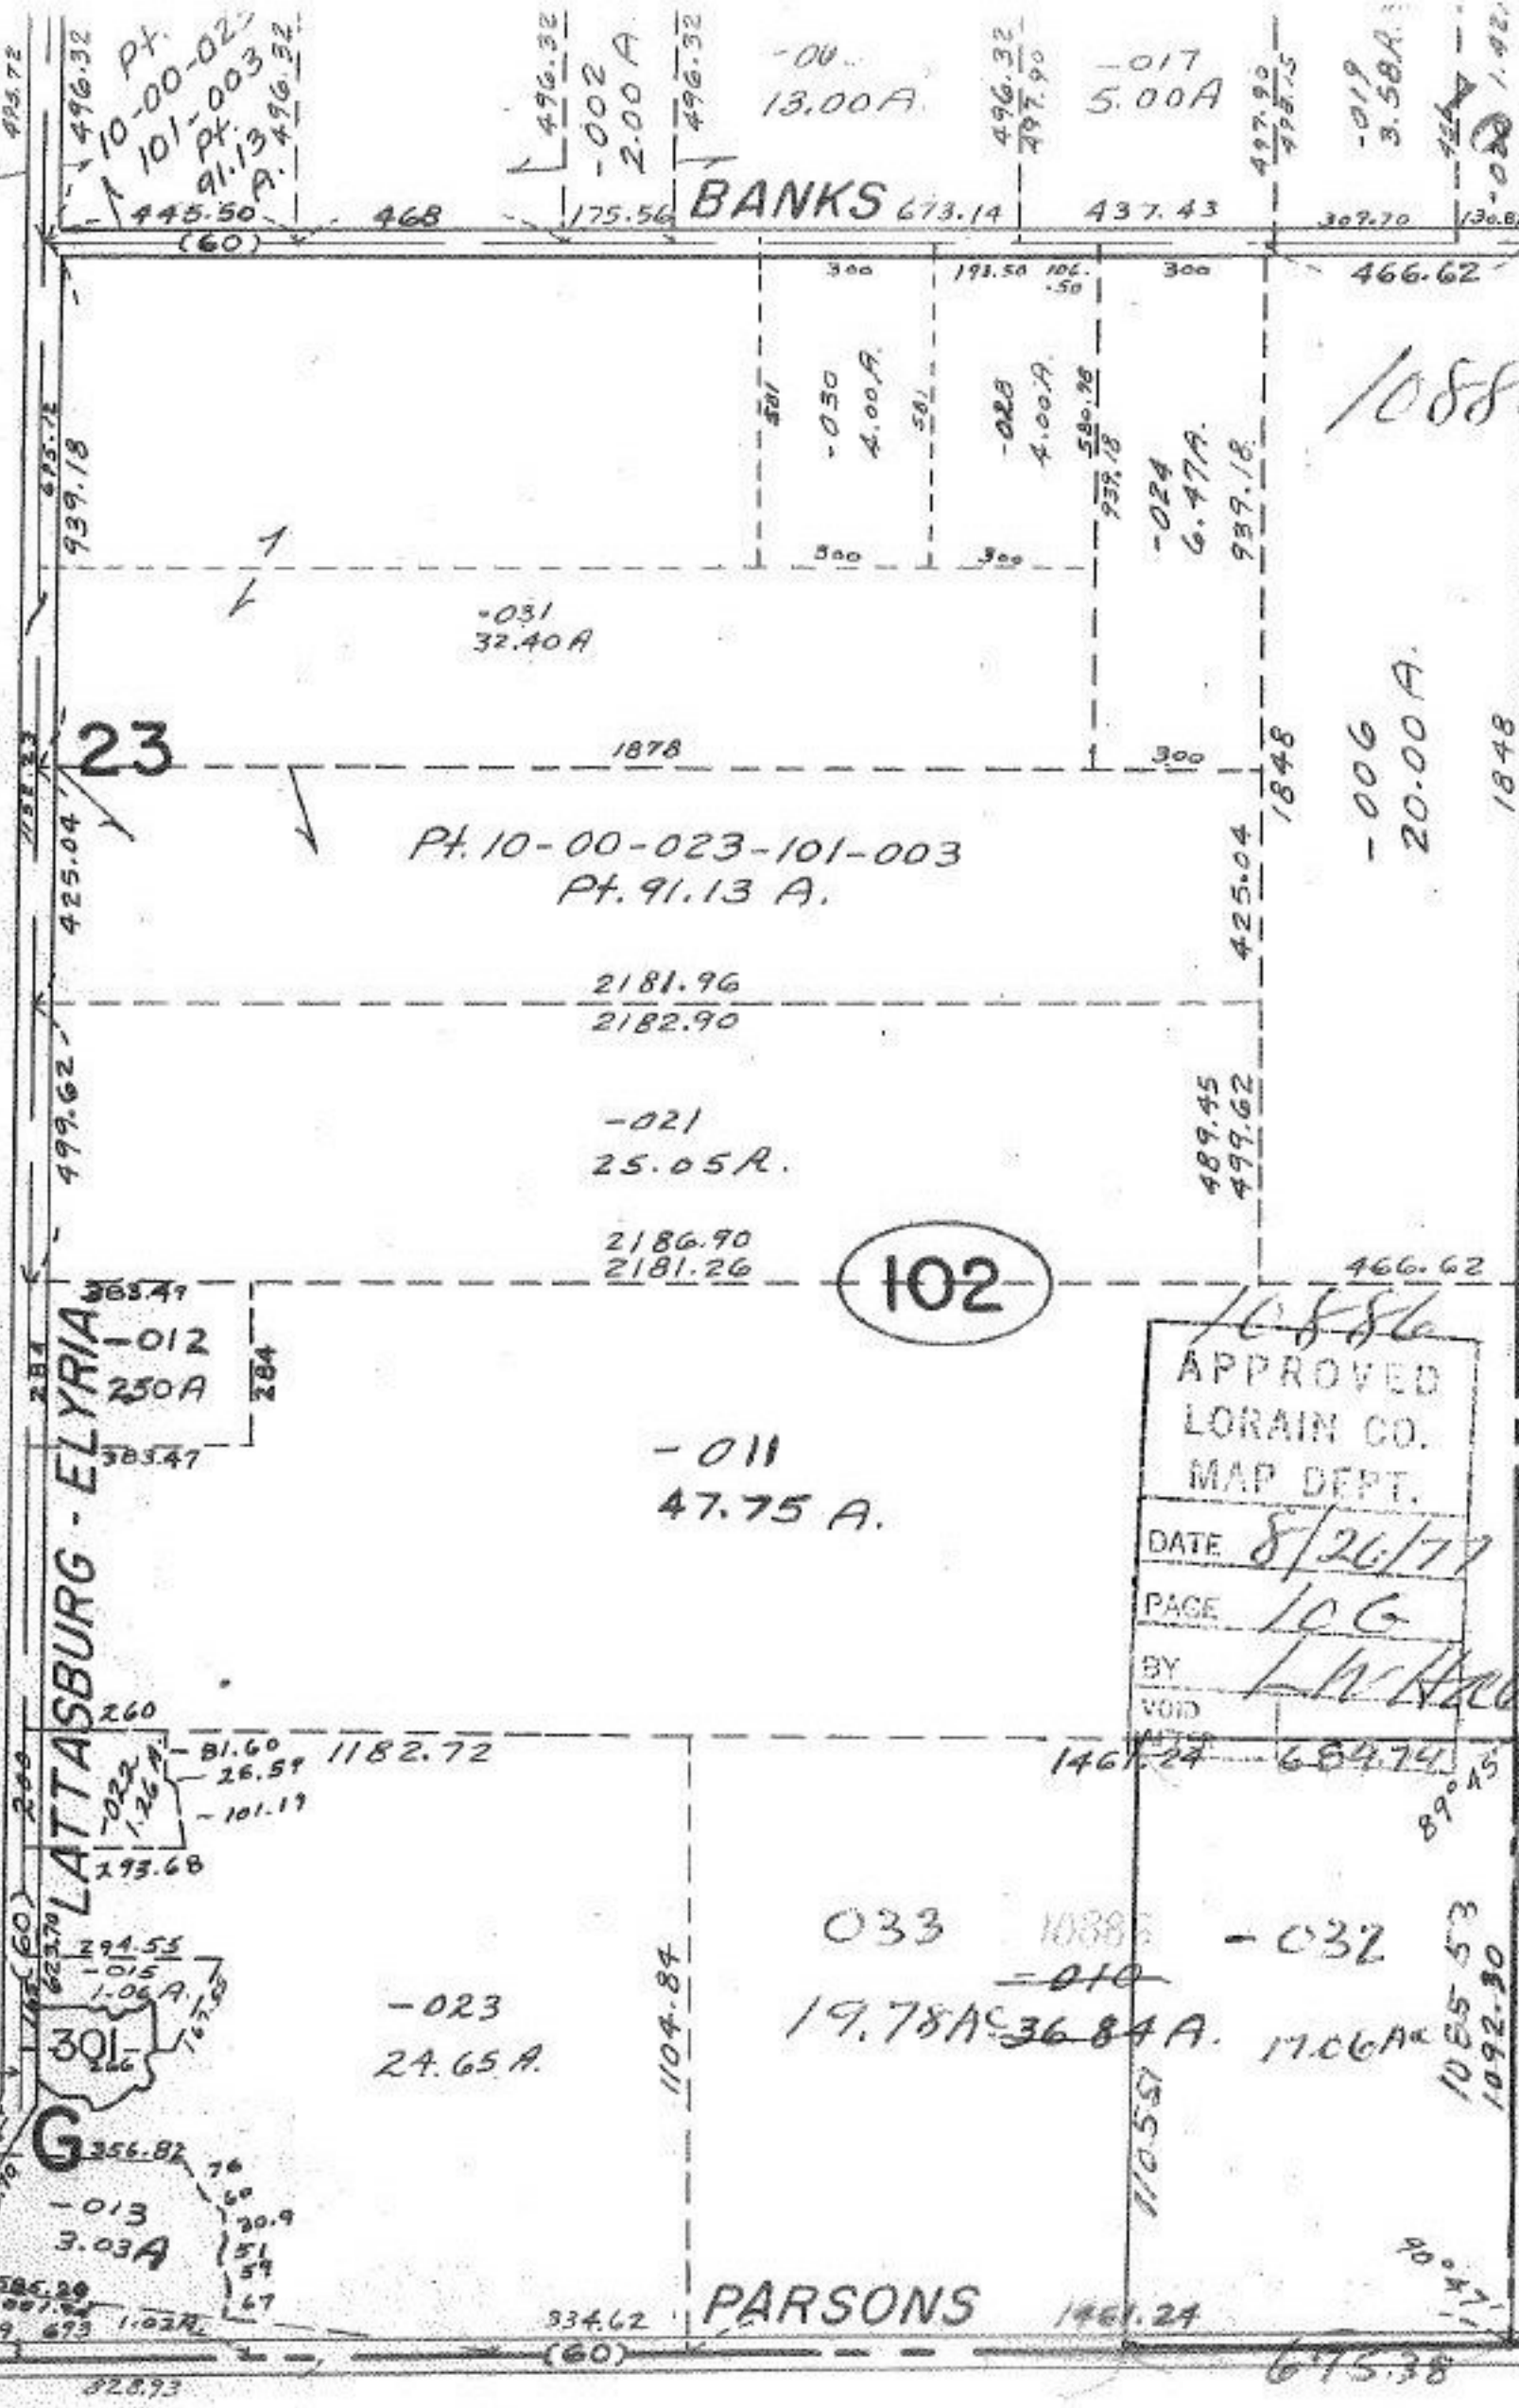

10586
 APPROVED
 LORAIN CO.
 MAP DEPT.
 DATE 8/26/77
 PAGE 106
 BY L. W. Anderson
 VOID AFTER

C. F.
 J. A.
 9-7-77

BANKS

PARSONS

102

23

10586

Pt. 10-00-023-101-003
 Pt. 91.13 A.

LATTASBURG - ELYRIA

101

301

103

105

107

657