

037	
038	
039	
040	33
041	
042	30
043	
044	
045	27


11608
 # 11609
 # 11610

APPROVED
 LORAIN CO.
 MAP DEPT.
 DATE 5-9-78.
 PAGE 7-00-020-B
 BY *[Signature]*
 VOID AFTER

2.2
 3/24/78

0.65 A.

120 001	33 120 032
-002	-033
-003	-034
-004	36 -035
-005	036
-006	
-007	-037
-008	40 -038
-009	039
-010	-040
-011	-041
-012	44 -042
-013	-043
-014	-044
-015	48 -045
-016	-046
-017	-047
-018	-048
-019	52 -049
-020	-050
-021	-051
-022	-052
-023	56 -053
-024	-054
-025	-055
-026	-056
-027	60 -057
-028	-058
-029	-059
-030	-060
120 031	64 120 061

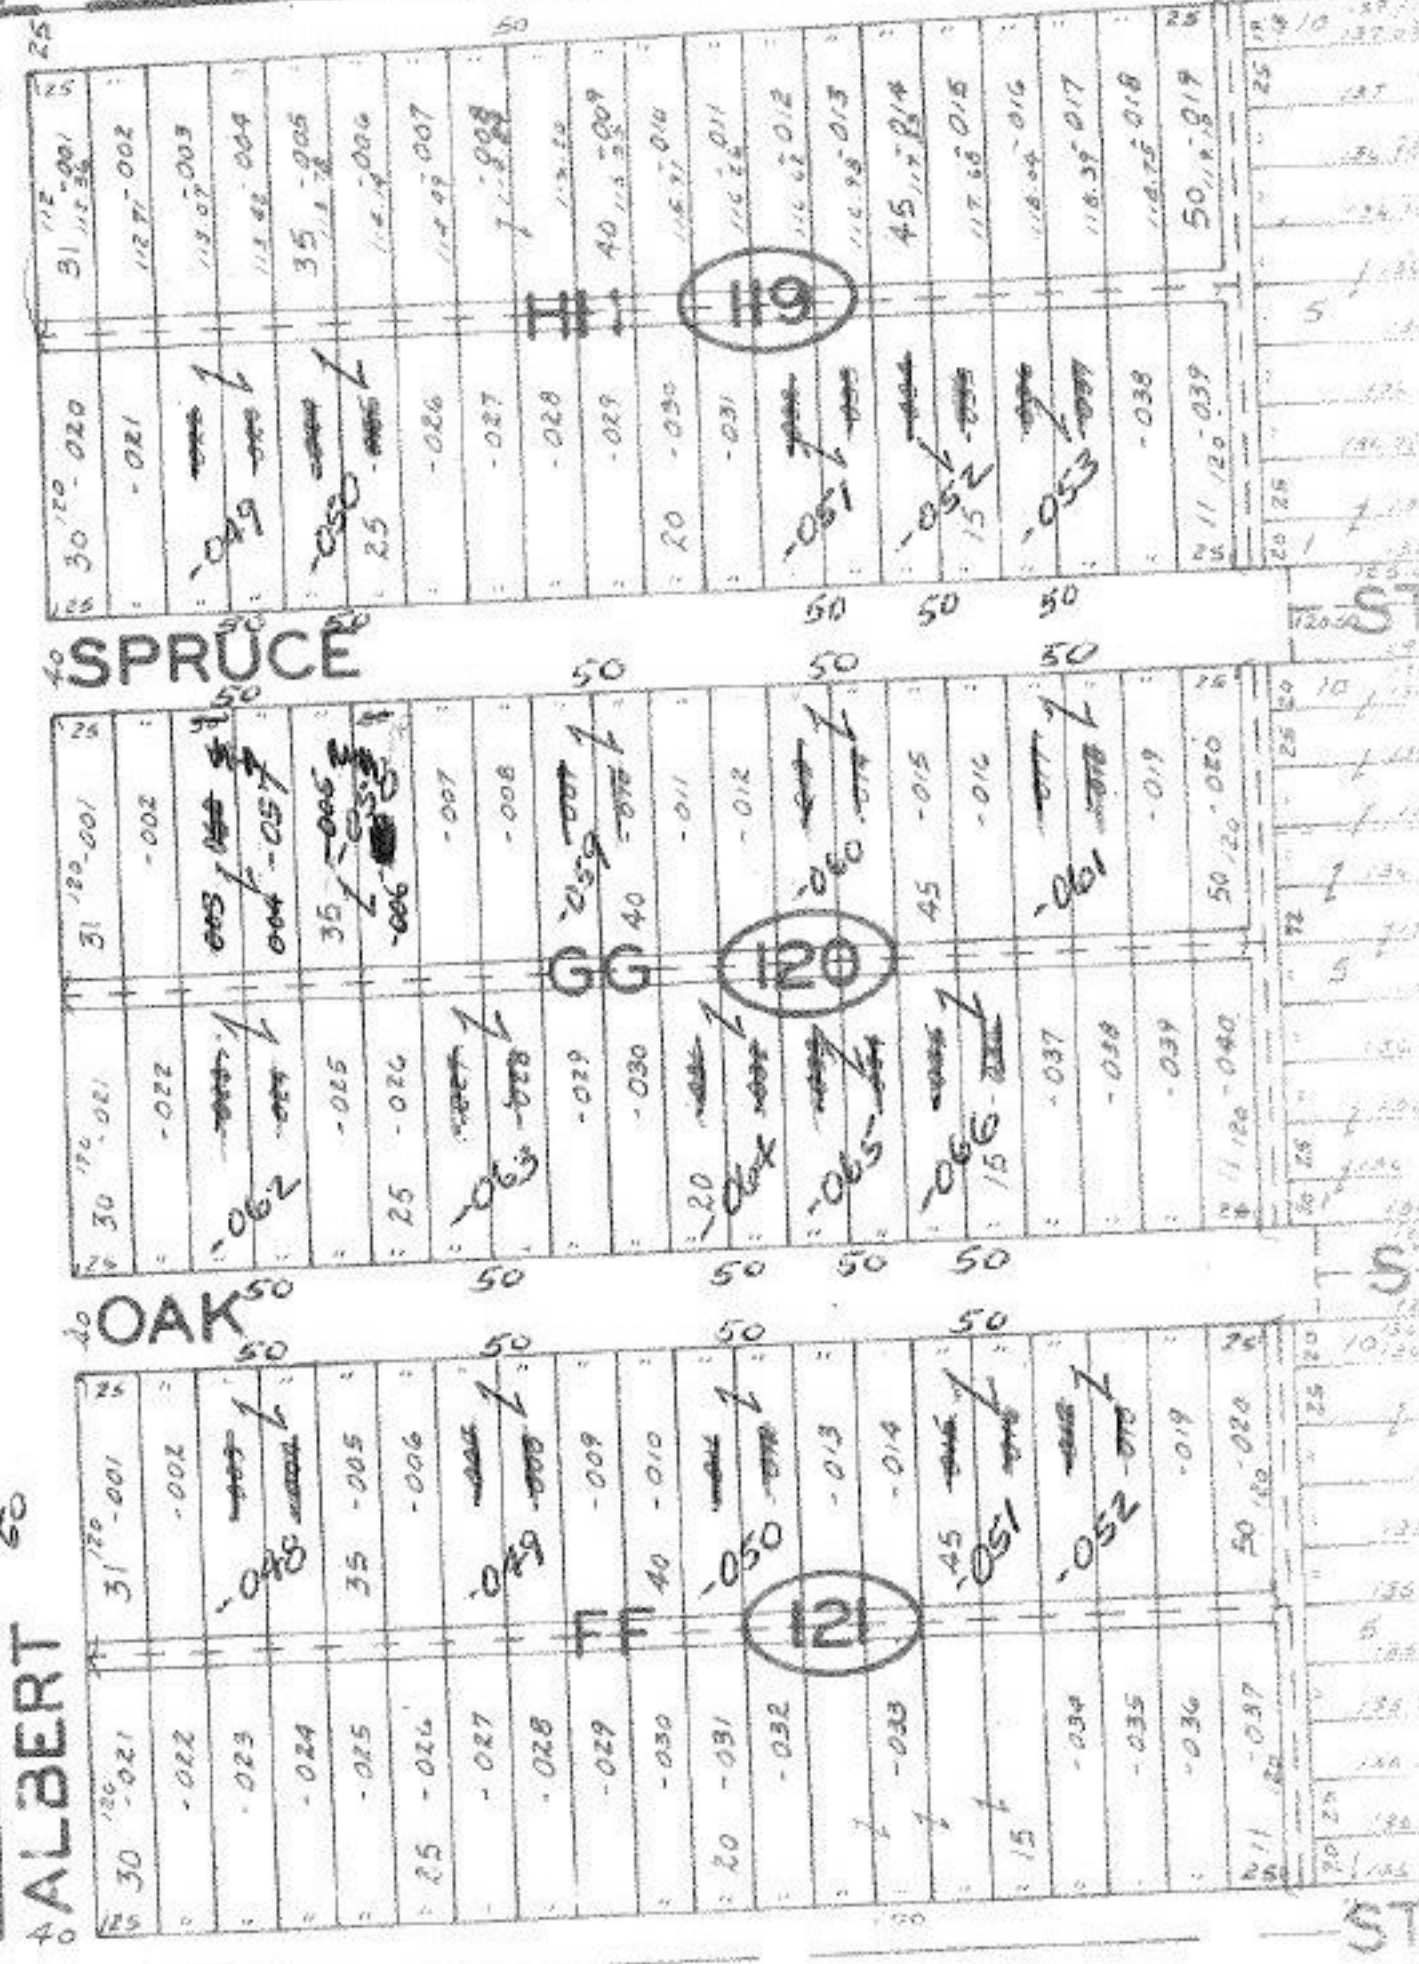

7-00-020-B