

#12127

SUB.

NO.

PG. 56-57

#12127

APPROVED  
LORAIN CO.  
MAP DEPT.

DATE 10-12-78

PAGE 6-110

BY T. McNeil


VOID  
AFTER

MAY 7 1979

403.35  
241

02A  
170

02 R.  
03 R.

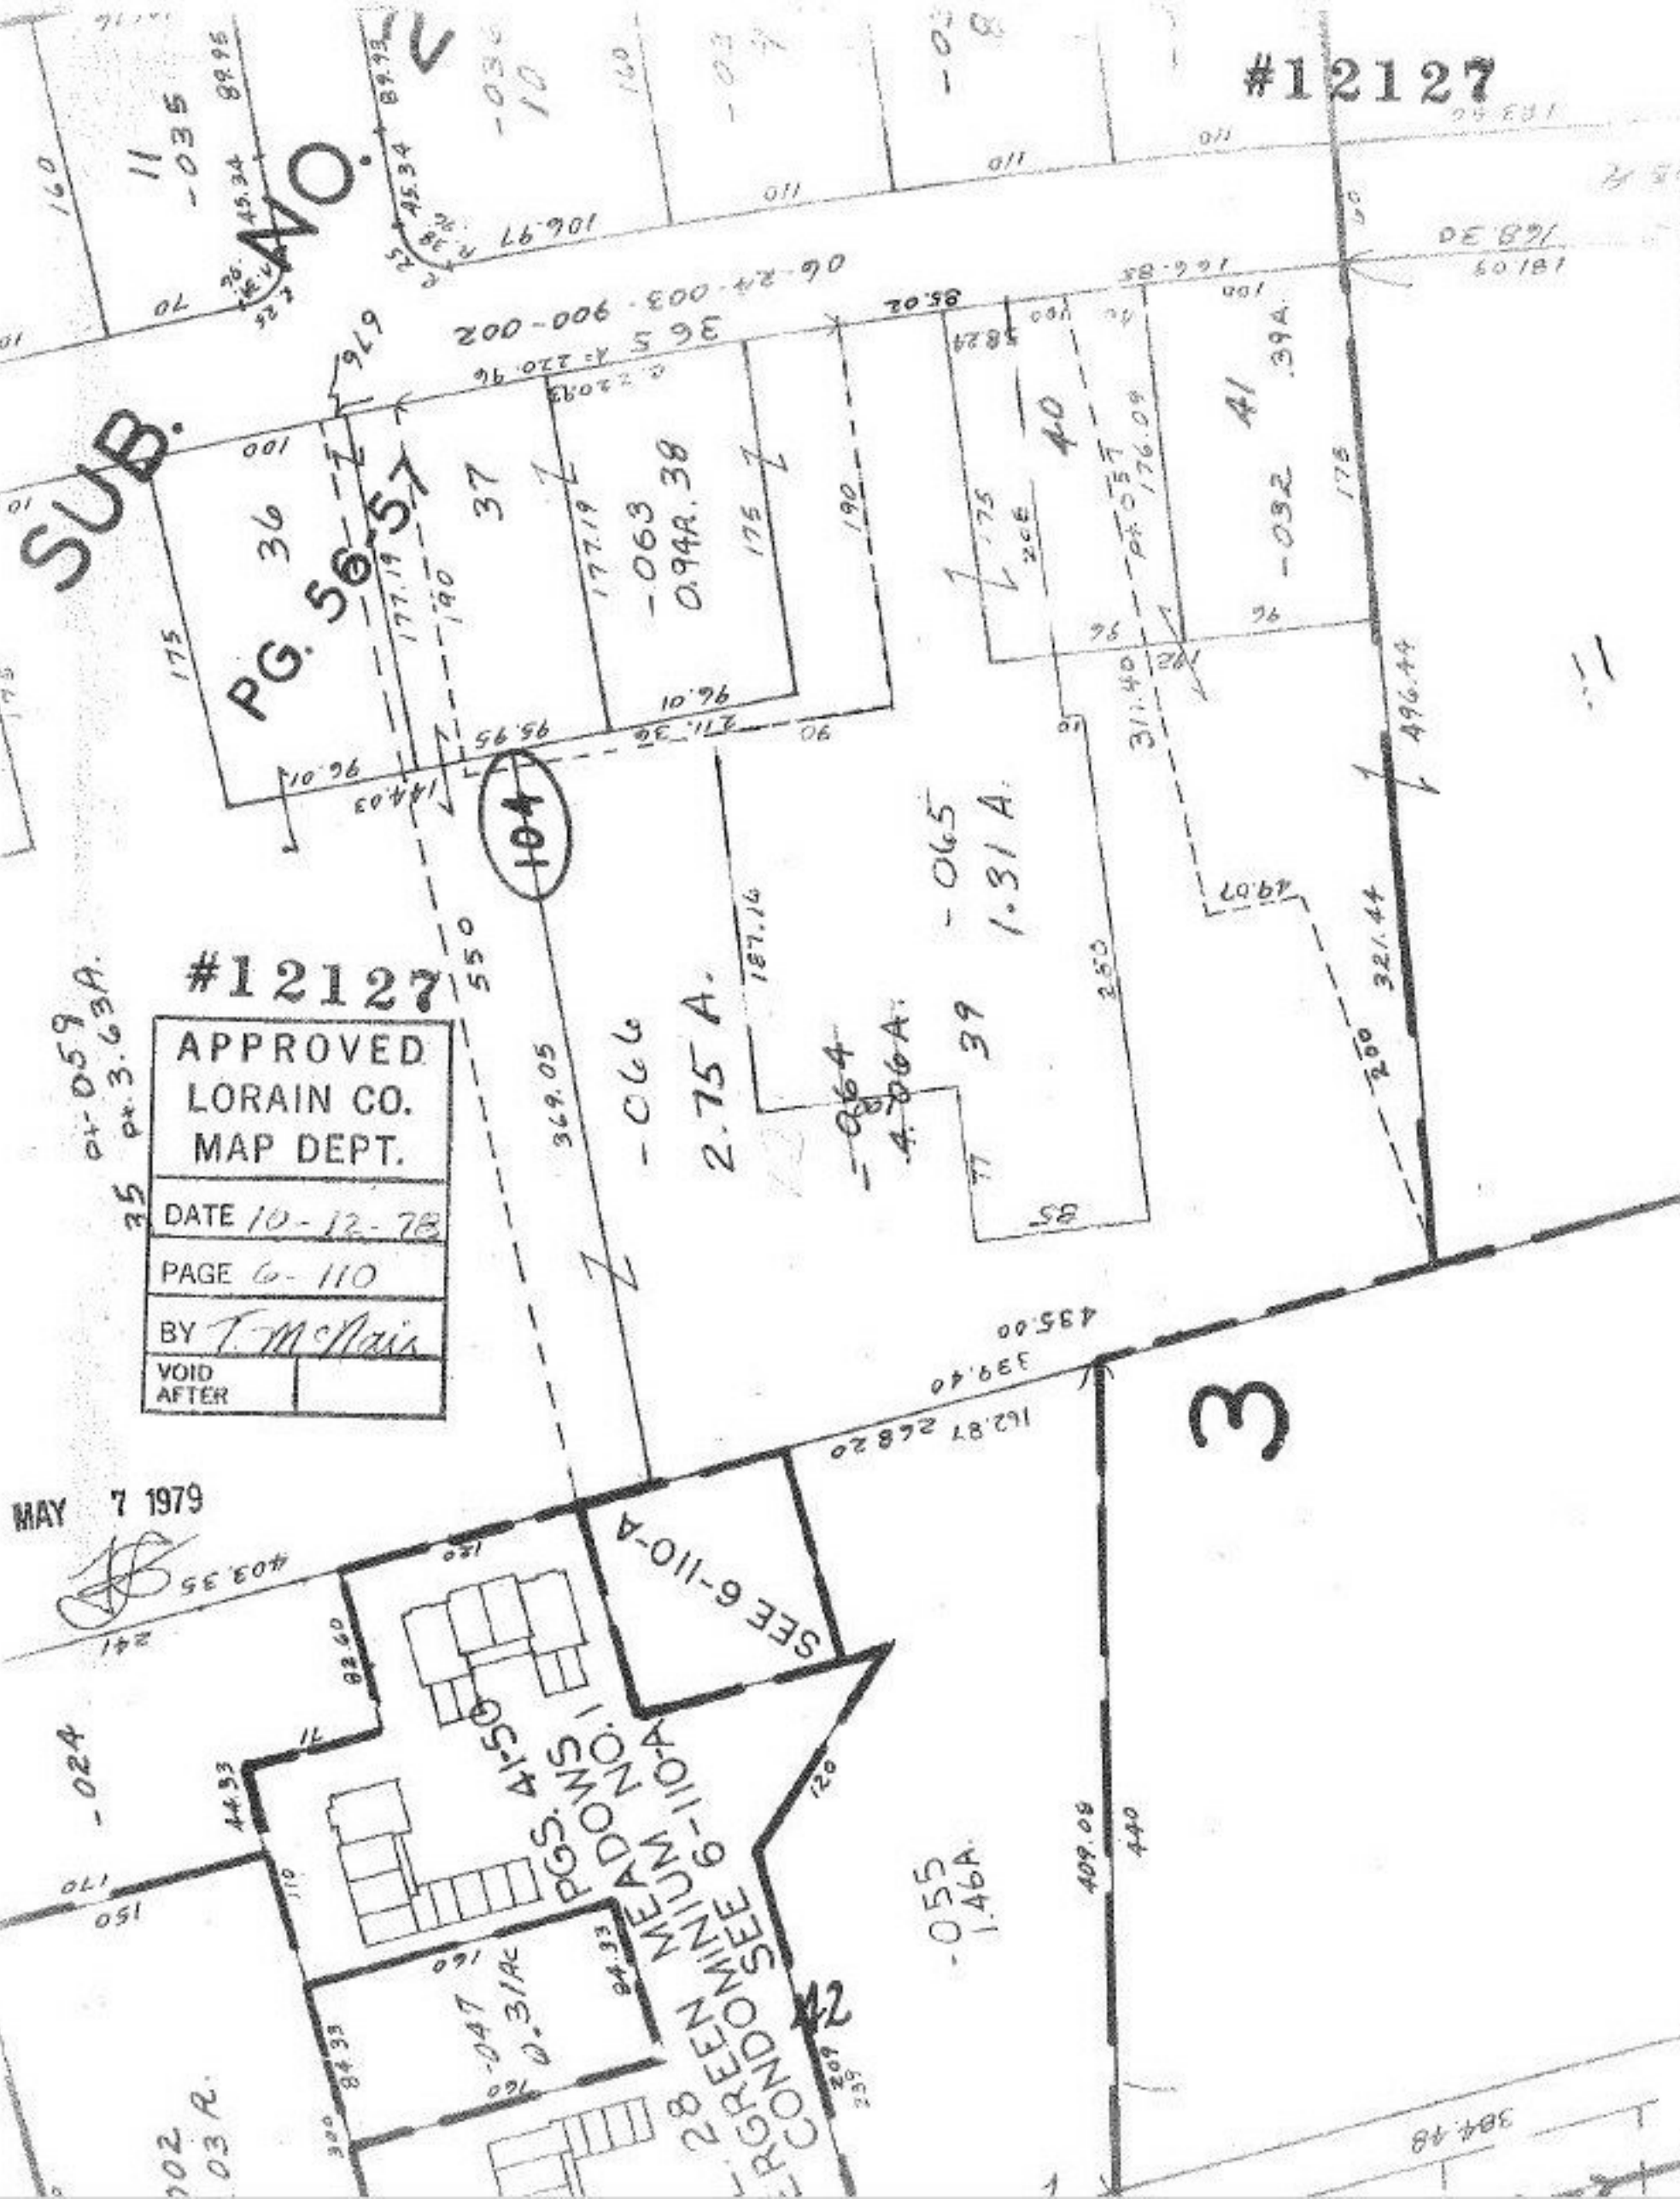

104

3

369.05

-066

2.75 A.

-064

4.06A

39

-065

1.31 A.

250

200

321.44

496.44

4907

311.40

176.09

40

41

39A

-032

175

100

166.85

110

85.02

106.97

110

110

06-24-003-900-002  
365.5  
220.96

220.93

177.19

0.94A.38

175

190

175

205

176.09

175

175

