


#13068

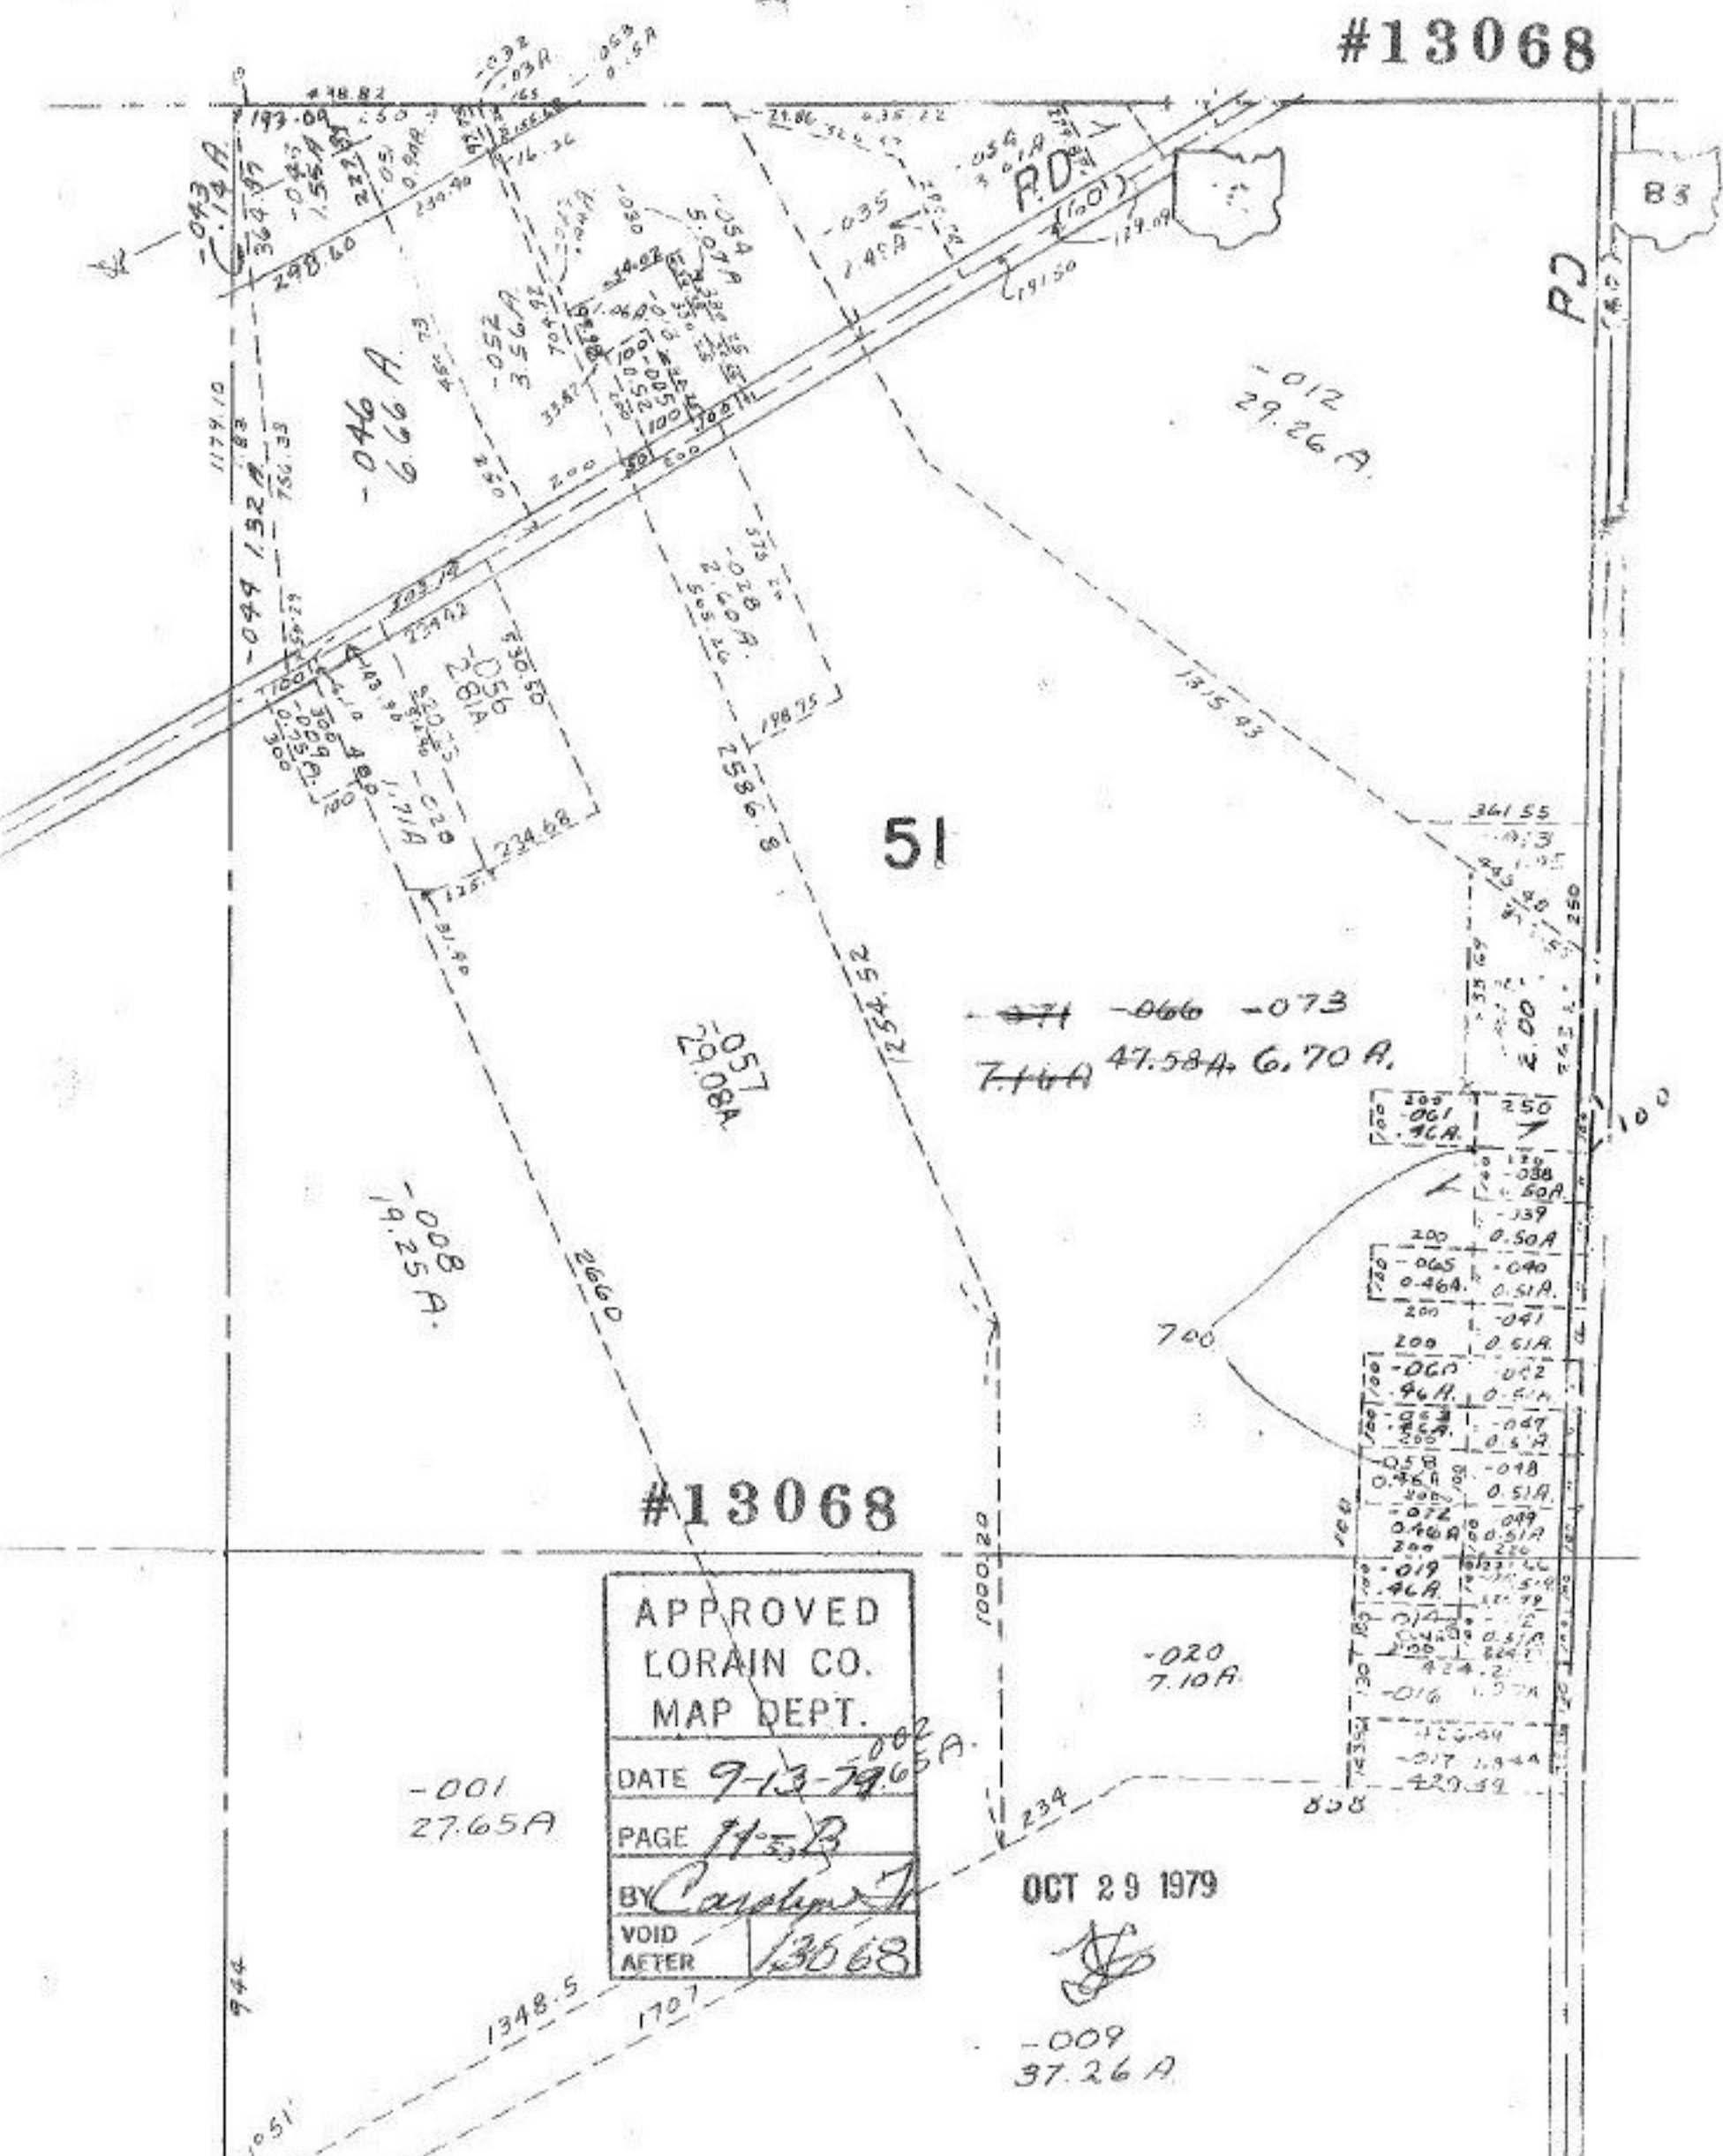

#13068

APPROVED
LORAIN CO.
MAP DEPT.

DATE 9-13-79

PAGE 11-B

BY *Carolyn J.*

VOID AFTER 13068

OCT 29 1979

[Signature]

-009
37.26 A

-001
27.65 A

-020
7.10 A

51

R.D.

85

100

944

1348.5

1707

1000.20

858

700

341.55

11.3

1.5

1.5

-043 A

364.87

1179.10

-044

152 A

756.33

103.12

234.62

1.71 A

1.71 A

-046 A
6.66 A

-052
3.56 A

33.87

70.47

16.44

10.00

10.00

-051
21.08 A

375.12

2.40 A

2.40 A

575.12

2.40 A

2.40 A

-066 -073
7.10 A 47.58 A 6.70 A

200	-061	250

61051