


SEE 9 11

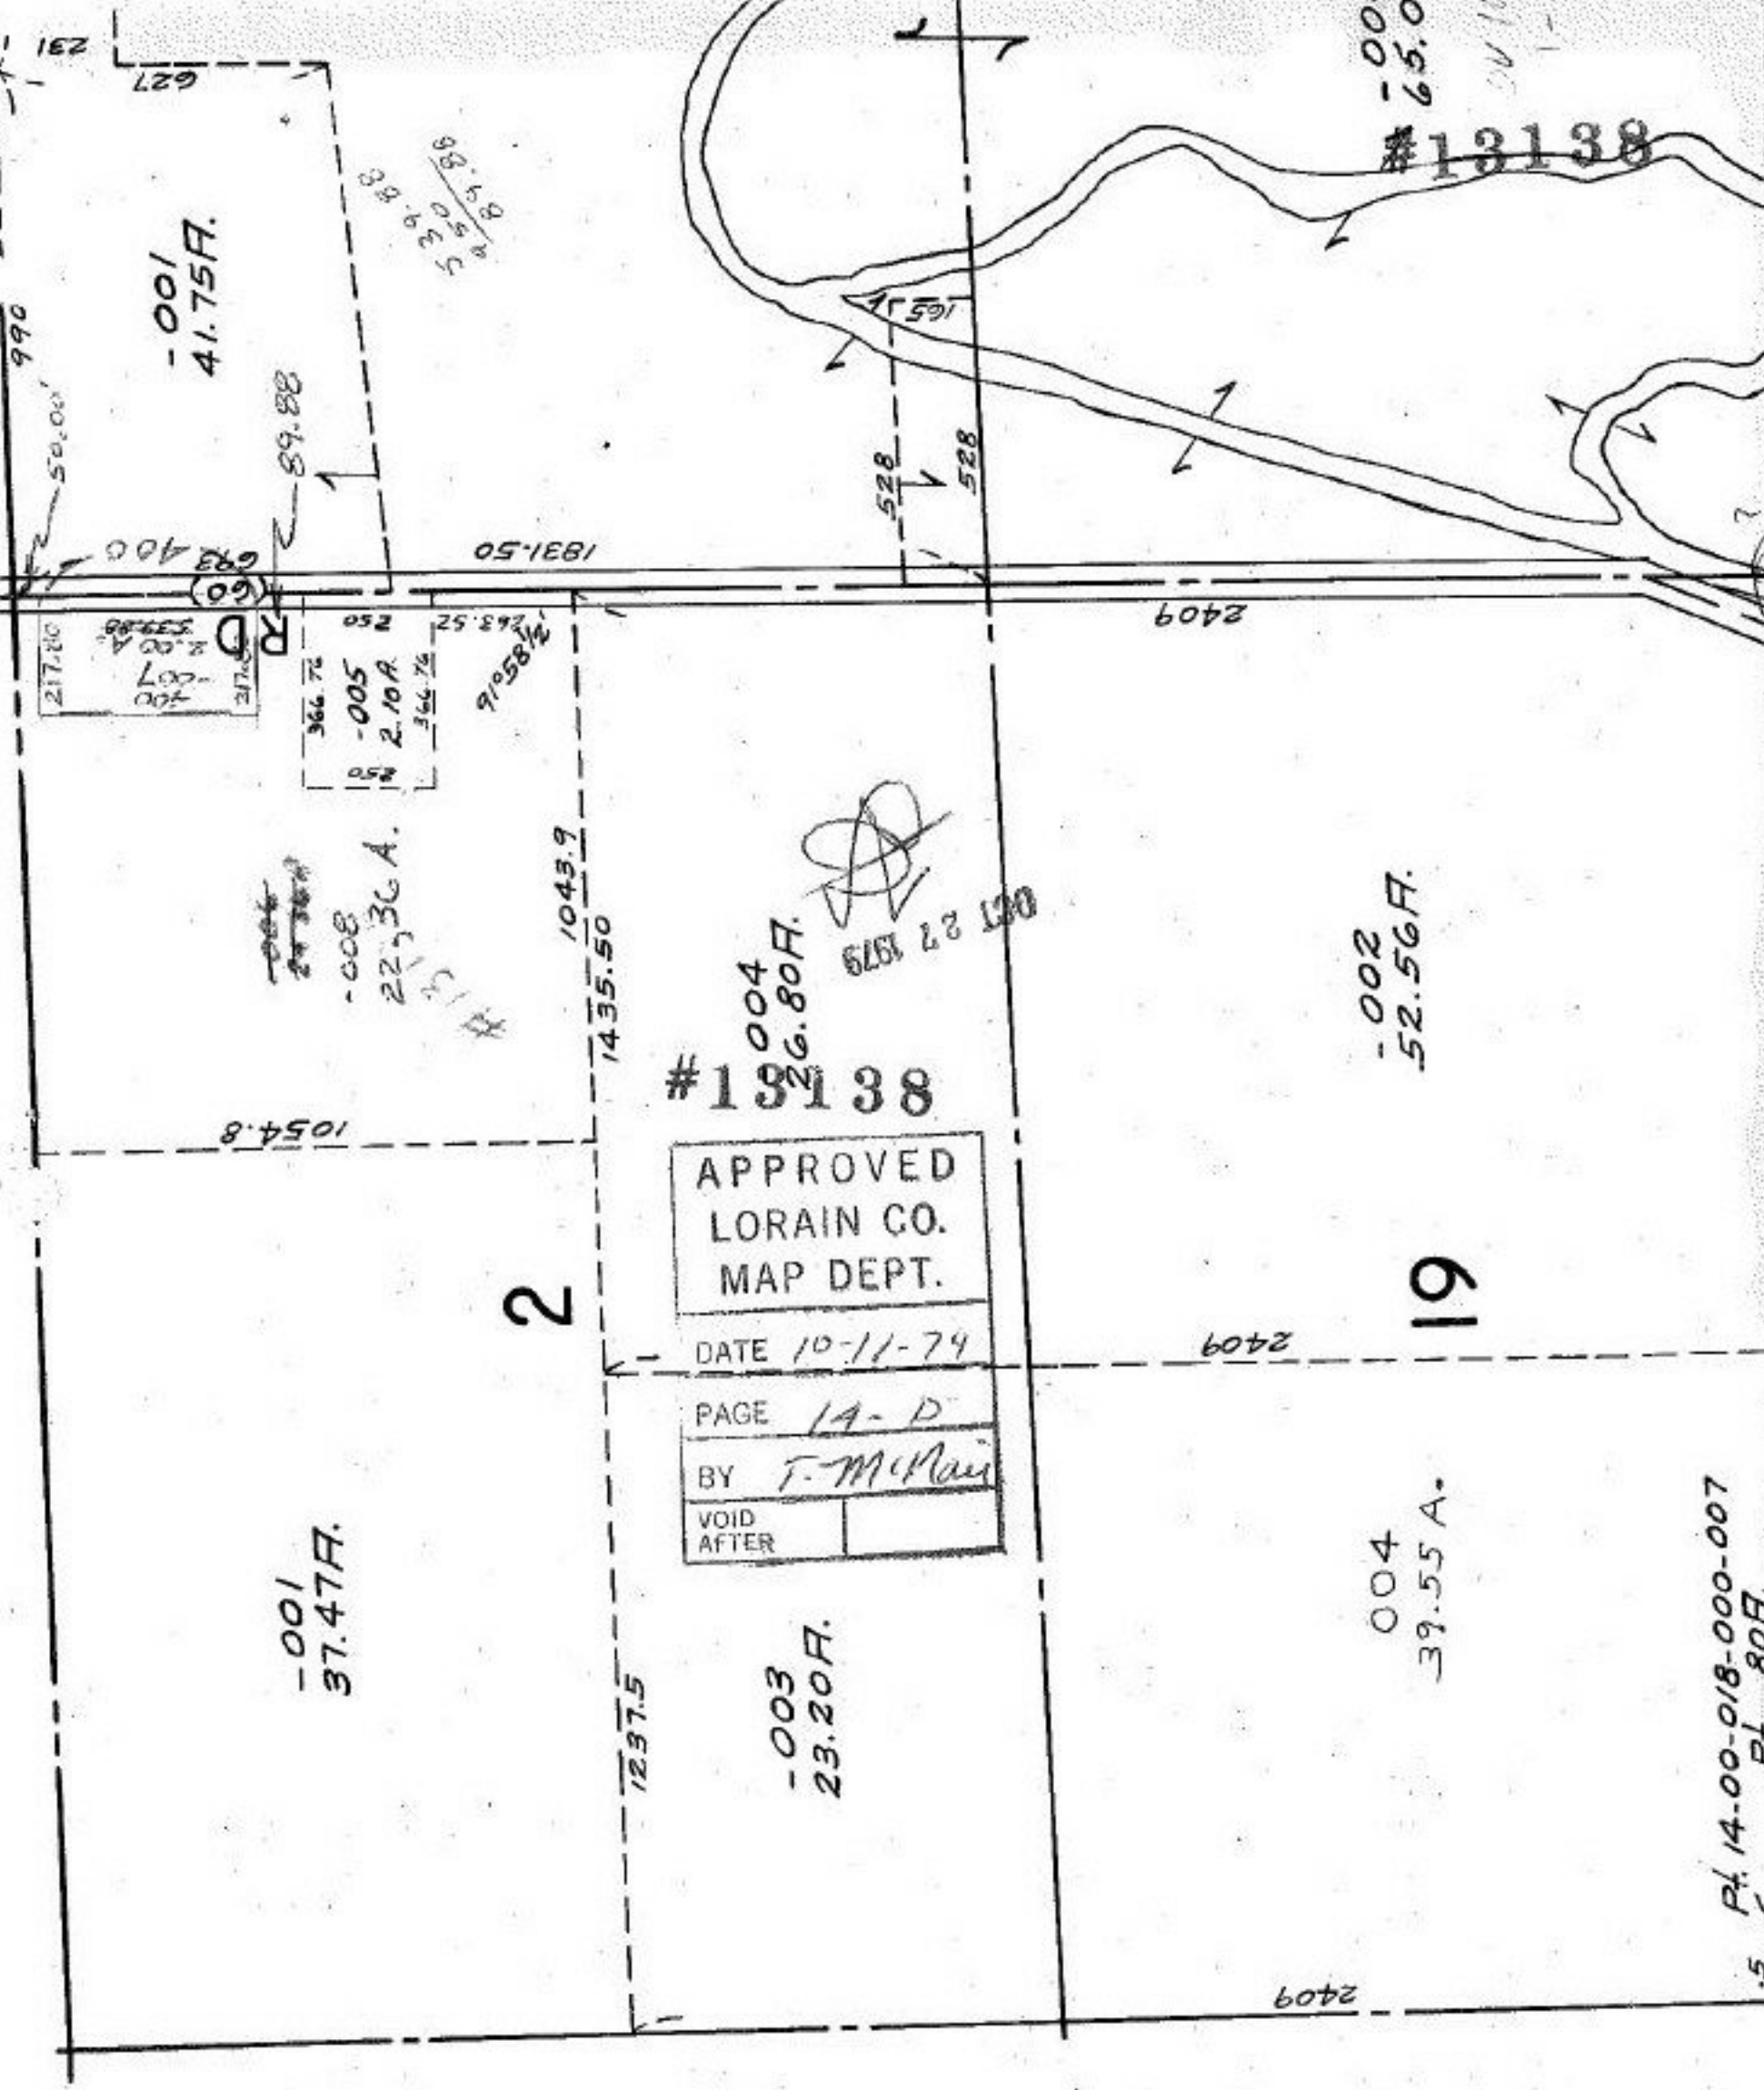

-001
41.75A.

-001
37.47A.

-008
22.36A.

-005
2.10A.

-003
23.20A.

004
39.55A.

-002
52.56A.

#13138

004
26.80A.

-001
65.0

#13138

APPROVED
LORAIN CO.
MAP DEPT.

DATE 10-11-74

PAGE 1A-D

BY T. McManis

VOID
AFTER

2

19

627

990

50.00'

693.400

217.80

217.80

1831.50

1054.8

1435.50

1043.9

1043.9

59.88

366.76

263.52

91058 1/2

165

528

528

165

528

528

2409

2409

