


COMBINATION

SEE 6-84

T.M.

APPROVED
MAP DEPT.
DATE 11-10-80
PAGE 6-102
BY <i>C. M. ...</i>
VOID AFTER #13910

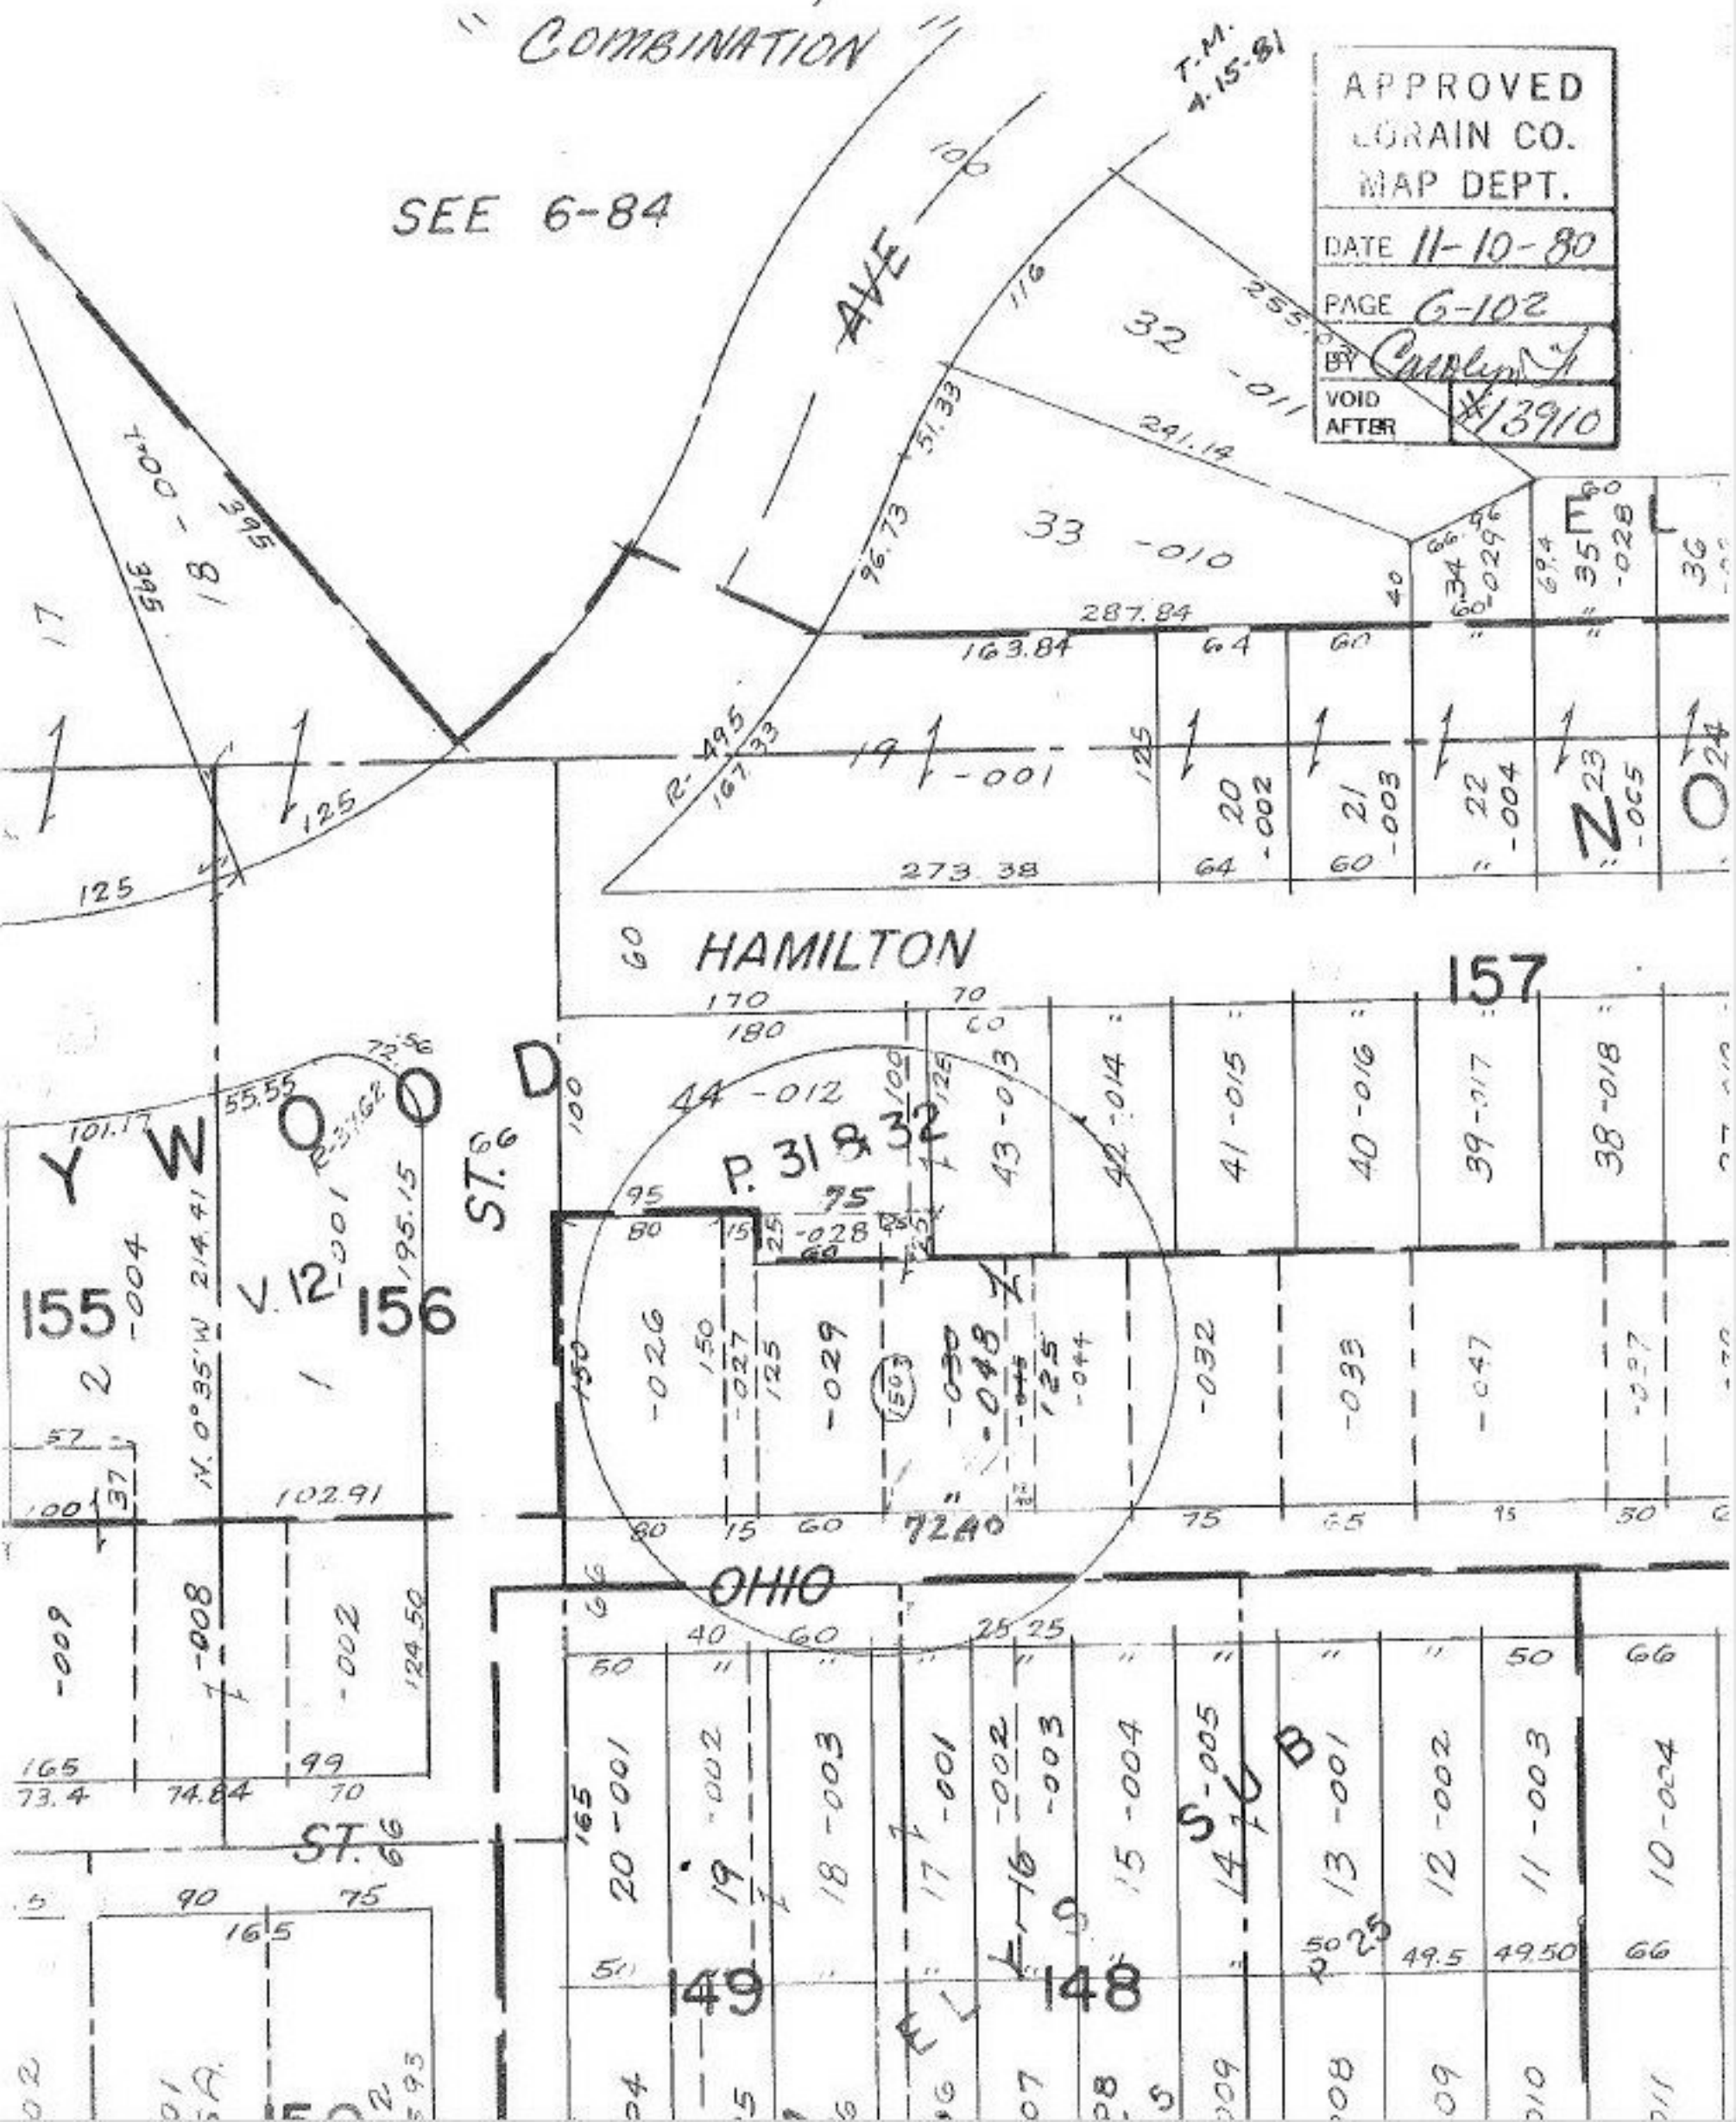

HAMILTON

157

ST. G D

OHIO

P. 31 & 32

155
2 -004
N. 0° 35' W 214.41'

156
1 -001
124.50
102.91

44 -012
43 -013
42 -014
41 -015
40 -016
39 -017
38 -018
-026
-027
-028
ST. G

B

165
73.4
74.84
70
75
165
20 -001
19 -002
18 -003
17 -001
16 -002
15 -003
14 -005
13 -001
12 -002
11 -003
10 -024