


LAKE

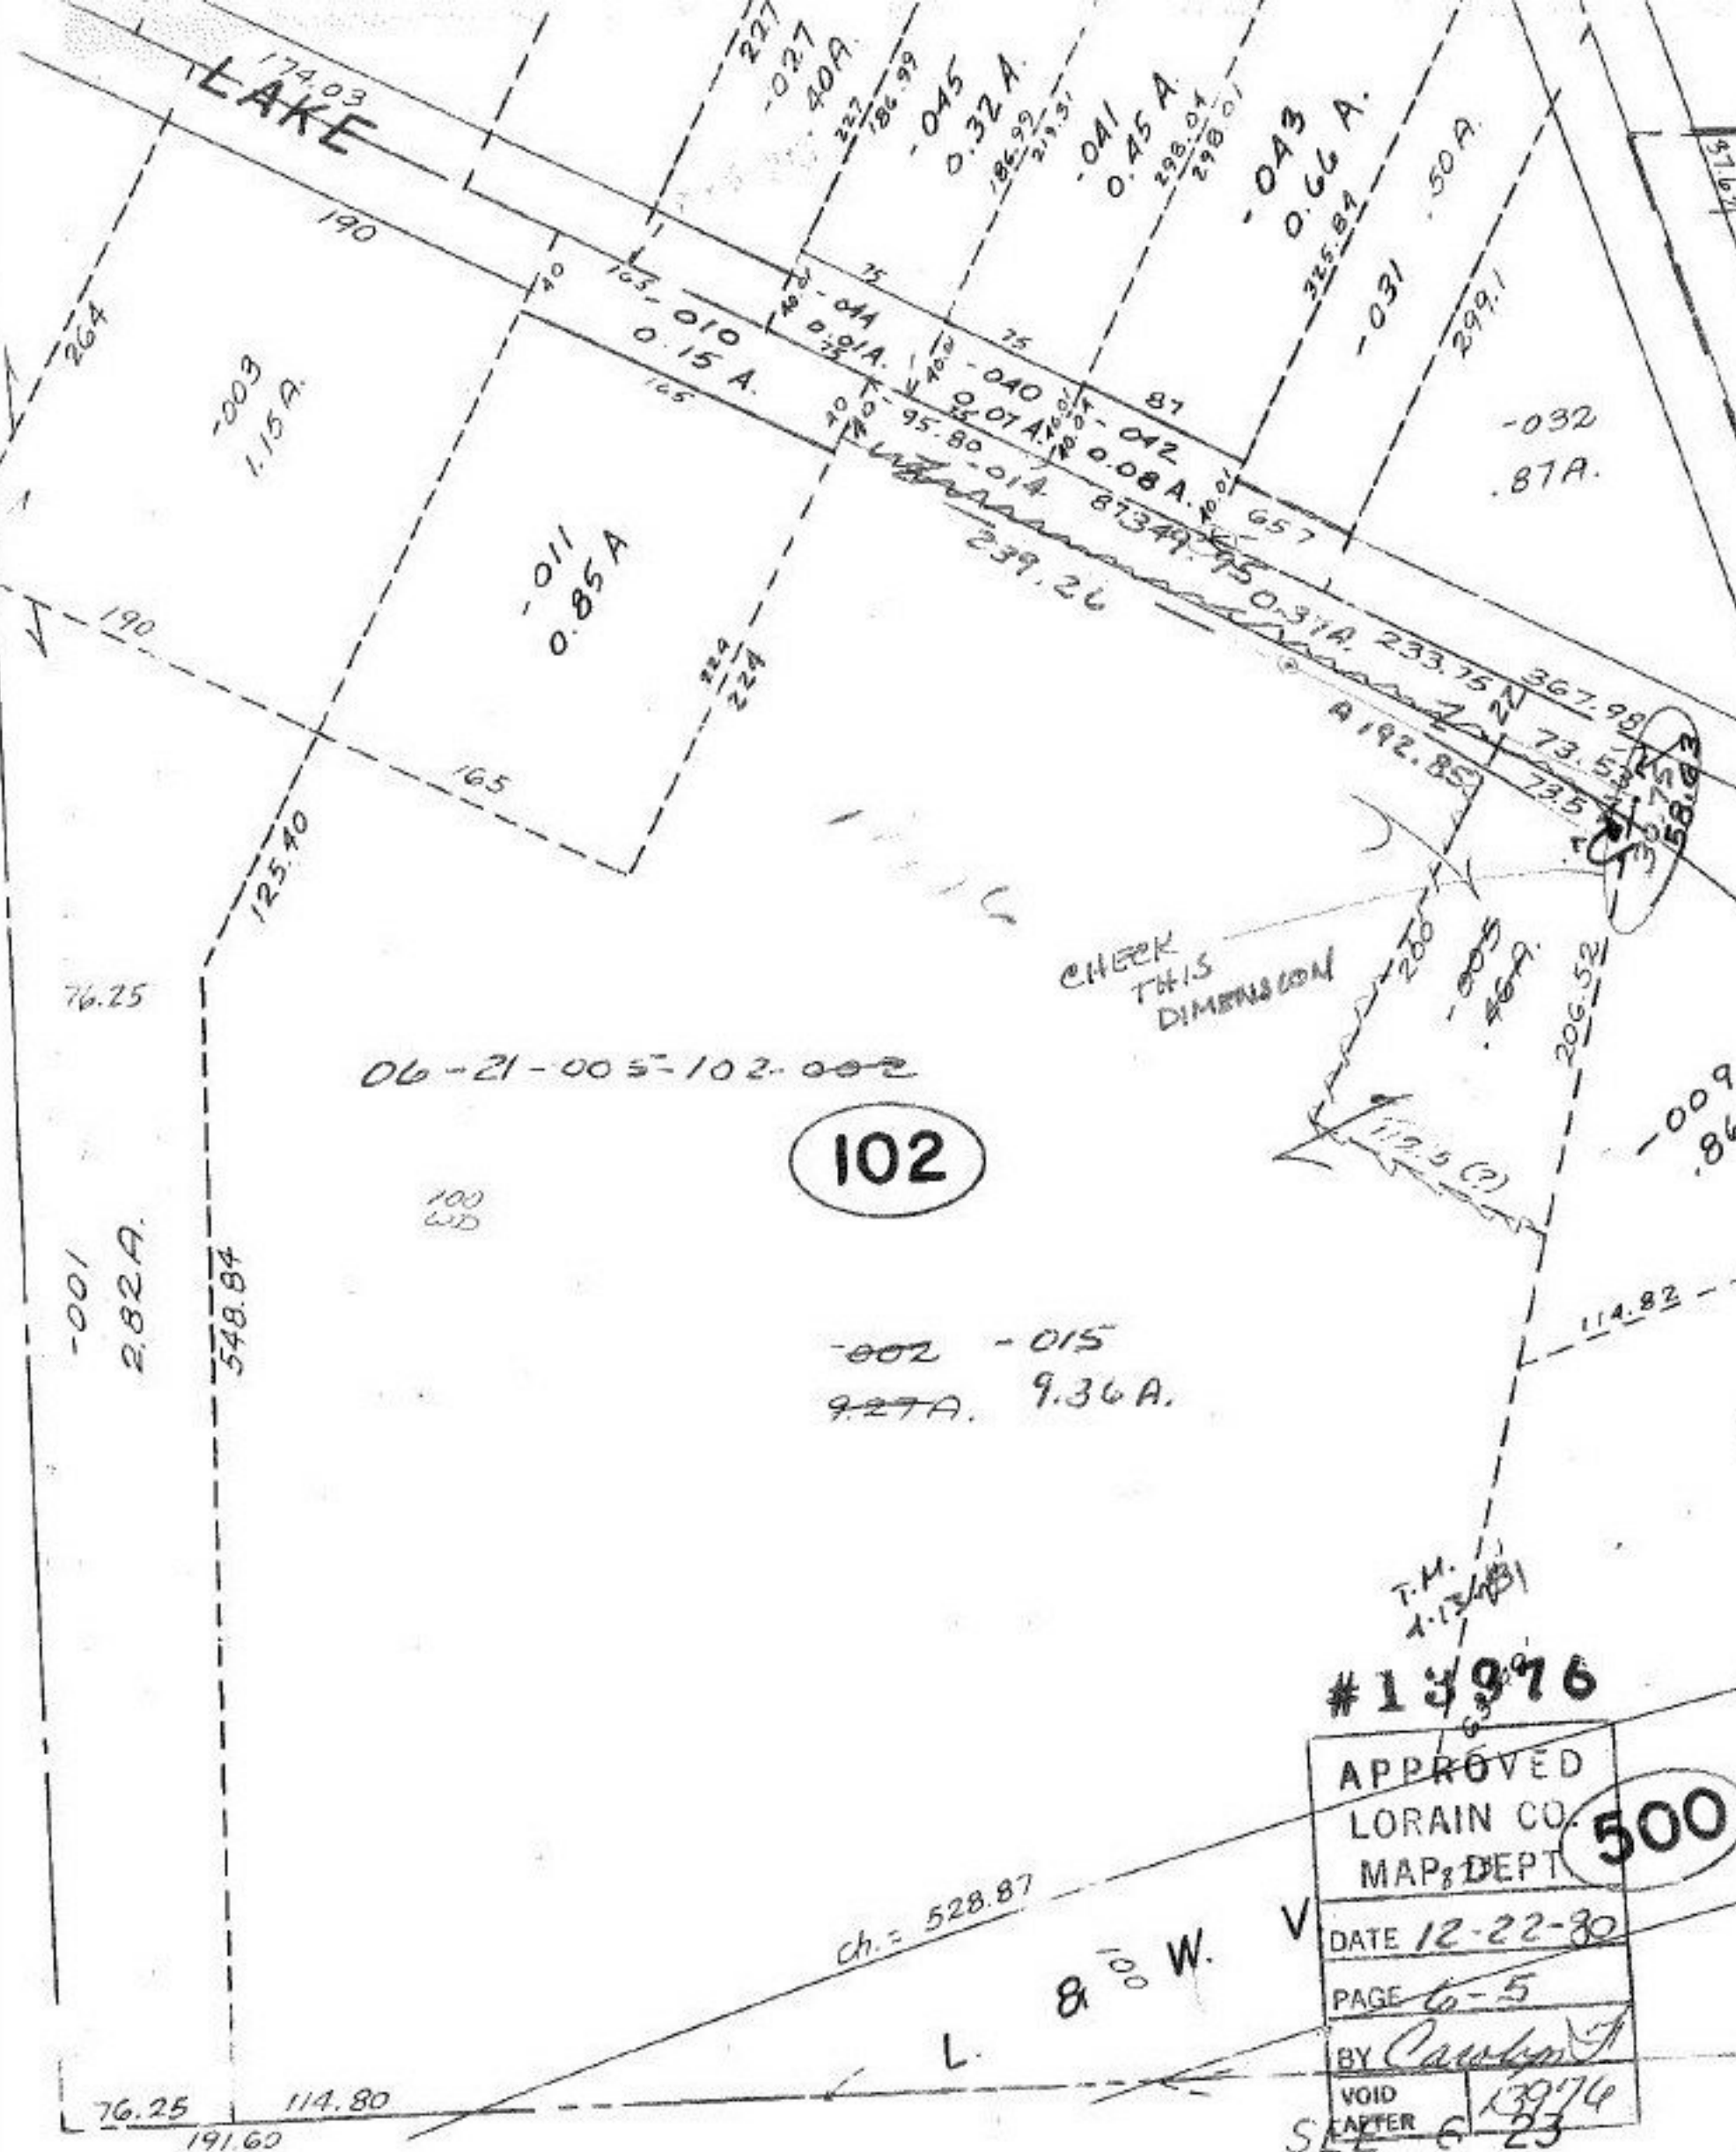

174.03

190

1.15 A.

0.85 A.

165

125.40

76.25

06-21-005-102-002

102

100 W.D.

2.82 A.

548.84

100 W.D.

114.80

191.60

76.25

114.80

191.60

6-5

9.27 A. 9.36 A.

ch. = 528.87

L. 8' 100 W.

CHECK THIS DIMENSION

#13976

APPROVED LORAIN CO. MAPS DEPT

500

DATE 12-22-80

PAGE 6-5

BY *Cawley*

VOID AFTER SEE 6-23

13976

6-23

T.M. 1-13-81

.87 A.

0.08 A.

0.37 A.

0.07 A.

0.15 A.


.86 A.


51.67

299.1

239.26

233.75

367.98

73.5

73.5

192.85

206.52

114.82

112.5

200

200

227

227

