


SEE 5-A

111.46
70.72
70.74

182
15
91

Pt. 5-00-100.000-0
Pt. 14.48 A.

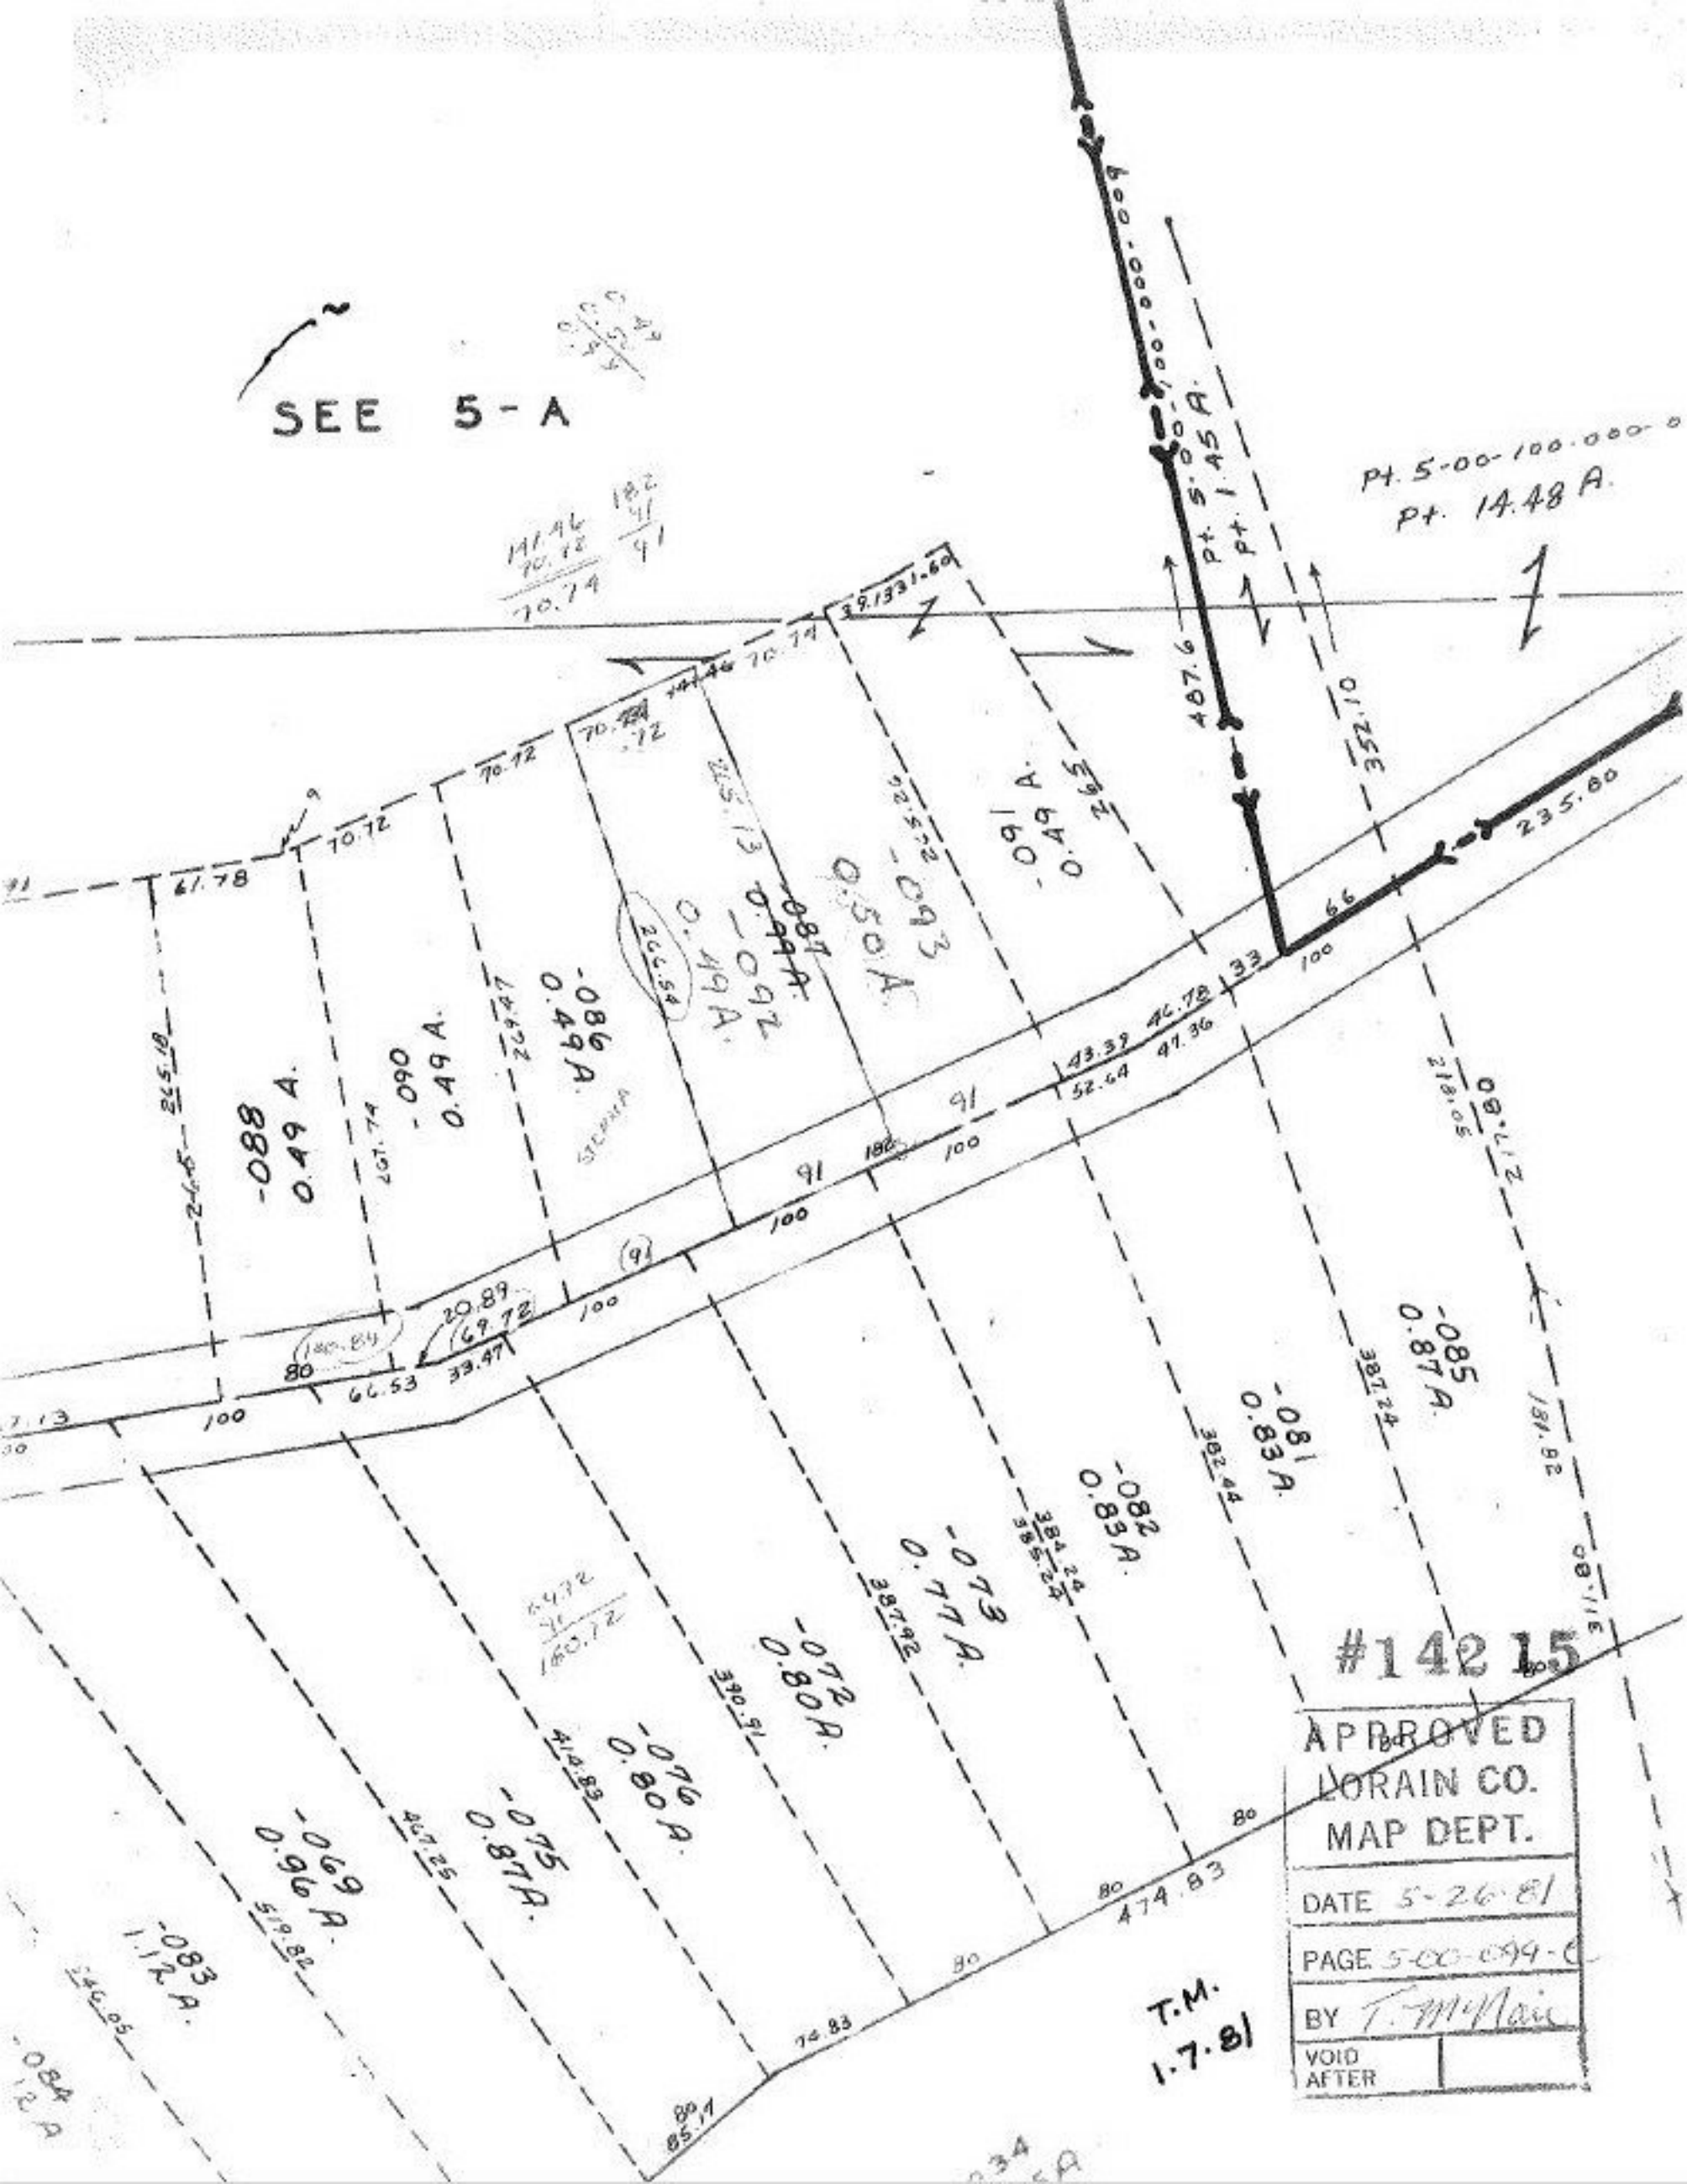

#142 15

APPROVED
 LORAIN CO.
 MAP DEPT.
 DATE 5-26-81
 PAGE 5-00-094-C
 BY T. M. Main
 VOID AFTER

T.M.
1-7-81

-0.88
0.49 A.

-0.90
0.49 A.

-0.86 A.
0.49 A.

-0.87 A.
0.49 A.

-0.50 A.
0.49 A.

-0.91 A.
0.49 A.

