


OHIO
TURNPIKE

PEACH BLOSSOM LANE

-001
1.10A

SEE I-

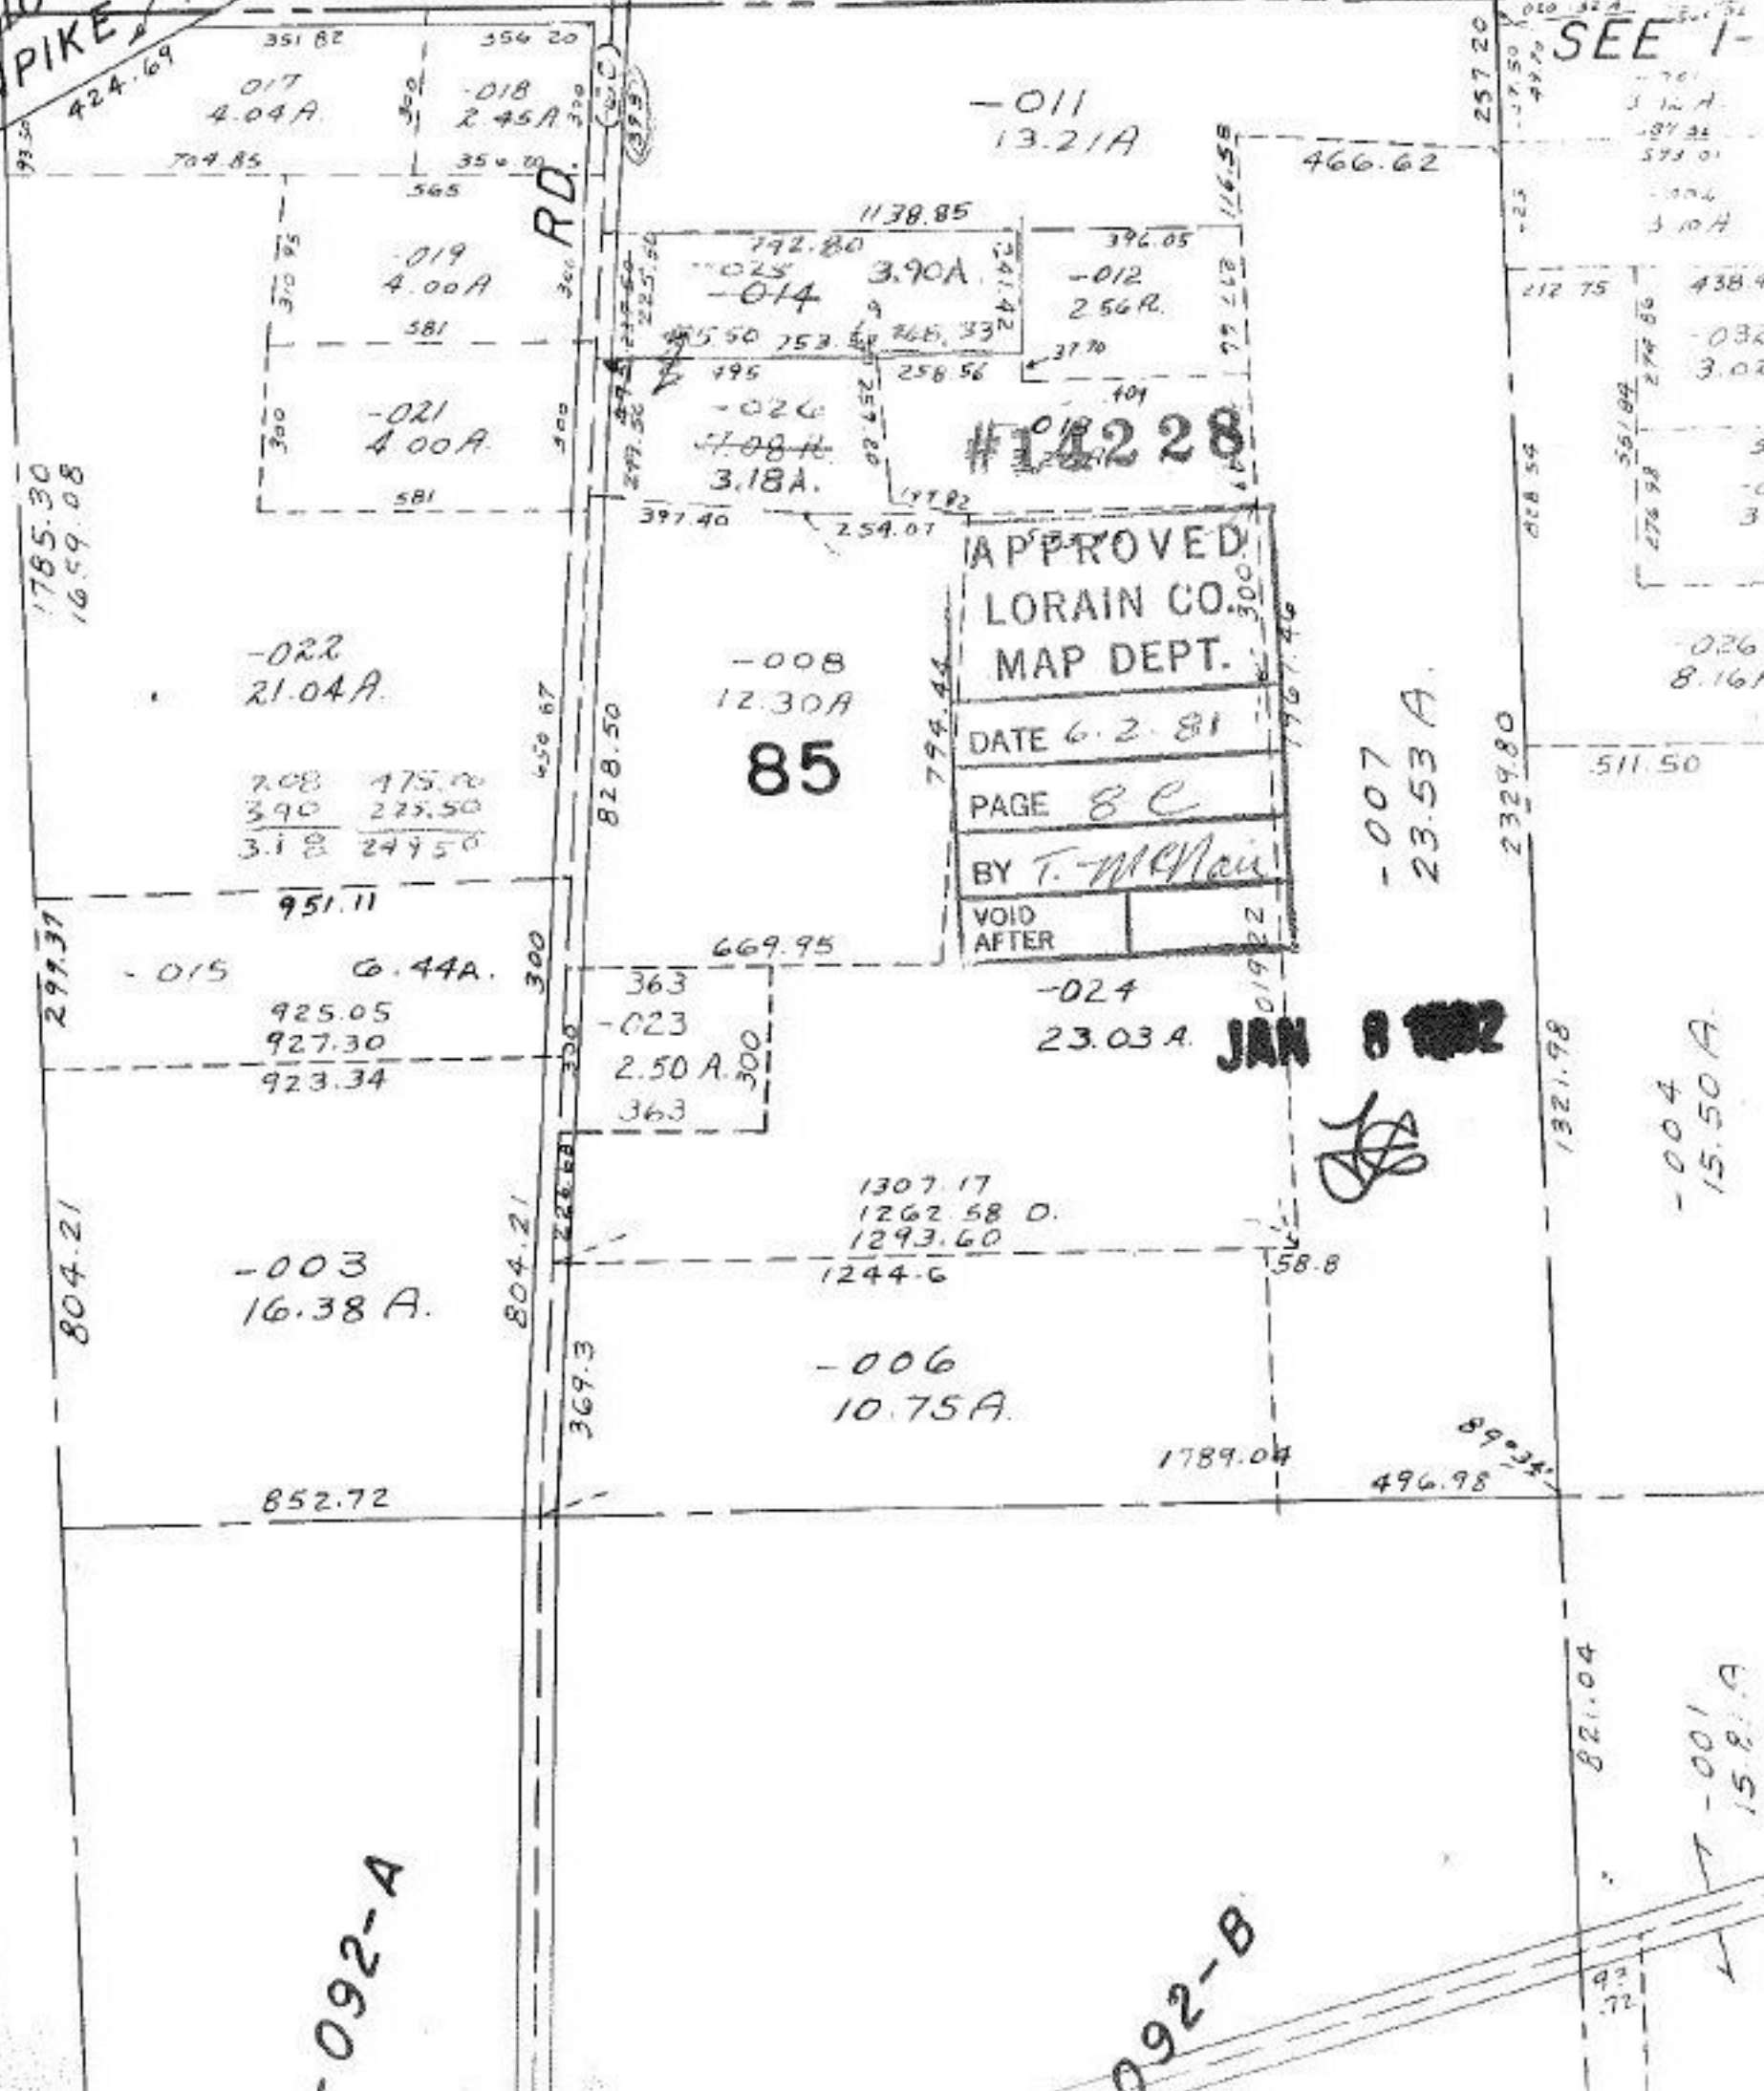

APPROVED
LORAIN CO.
MAP DEPT.
DATE 6.2.81
PAGE 8c
BY T. McNeil
VOID
AFTER

#14228

85

JAN 8 1982

-092-A

092-B

-001
15.8A

-004
15.50A

-007
23.53A

-026
8.16A

-032
3.02

-010
3.10A

-001
15.8A

257.20

466.62

112.75

438.44

511.50

2329.80

1321.98

89.34

496.98

1789.04

821.04

58.8

363

927.30

927.30

704.85

351.82

354.20

1785.30

1659.08

297.37

804.21

804.21

369.3

852.72

363

925.05

927.30

927.30

424.69


017
4.04A

018
2.45A

019
4.00A

021
4.00A

022
21.04A

015
6.44A

023
2.50A

003
16.38A

006
10.75A

008
12.30A

014
3.90A

012
2.56A

024
23.03A

011
13.21A

025
3.90A

026
3.18A


