

-191
9.00 A.

#14679

APPROVED
LORAIN CO.
MAP DEPT.

DATE 5-19-82

PAGE 1-00-017-A

BY T. M. Hall

VOID
PARTER


DEC 23 1982

SEE SURVEY
KLEINODER, SCHMIDT
& ASSOC.

87.35
20.03
67.32

SEE 1-00-017-B

ALSO
CHANGE
THIS
PAGE

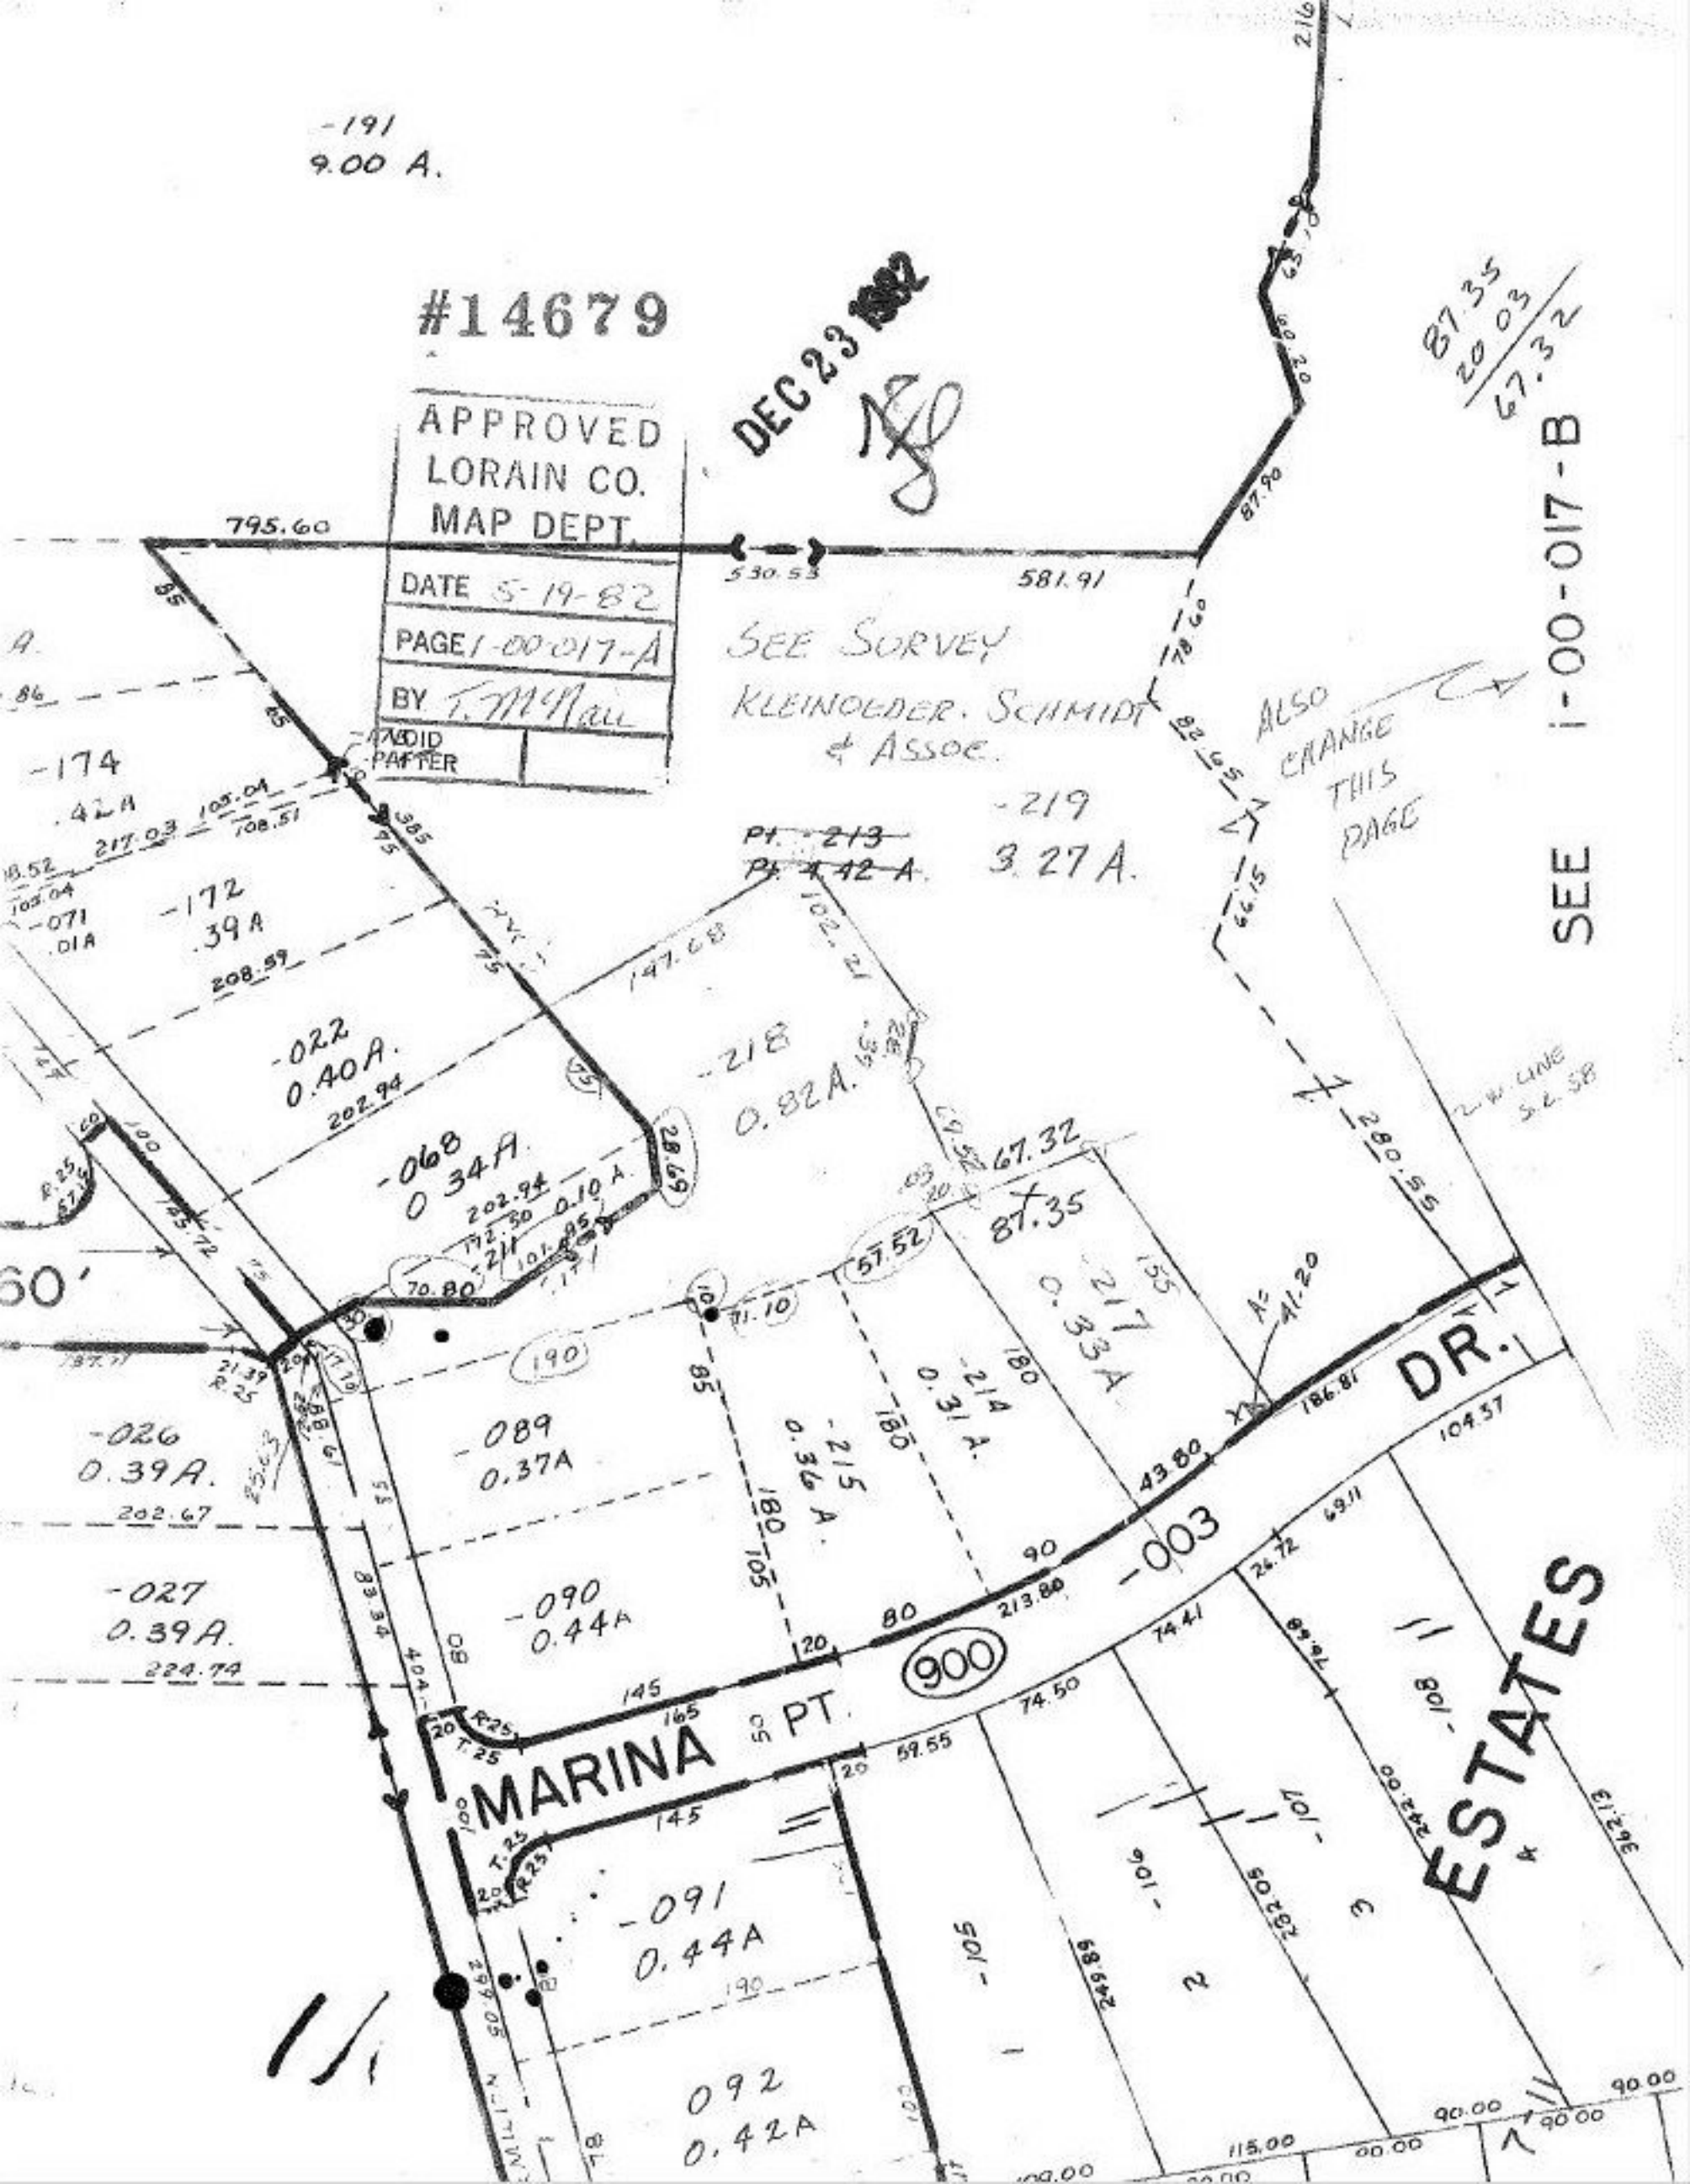

ESTATES

DR.

MARINA PT.

900

W. LINE
S.E. 5B

-026
0.39A

-027
0.39A

-022
0.40A

-068
0.34A

-089
0.37A

-090
0.44A

-091
0.44A

092
0.42A

-218
0.82A

-215
0.36A

-214
0.31A

87.35

-219
3.27A

-003

-101

108

103

106

107

109

110

111

376