


MEDINA - NORWALK

18

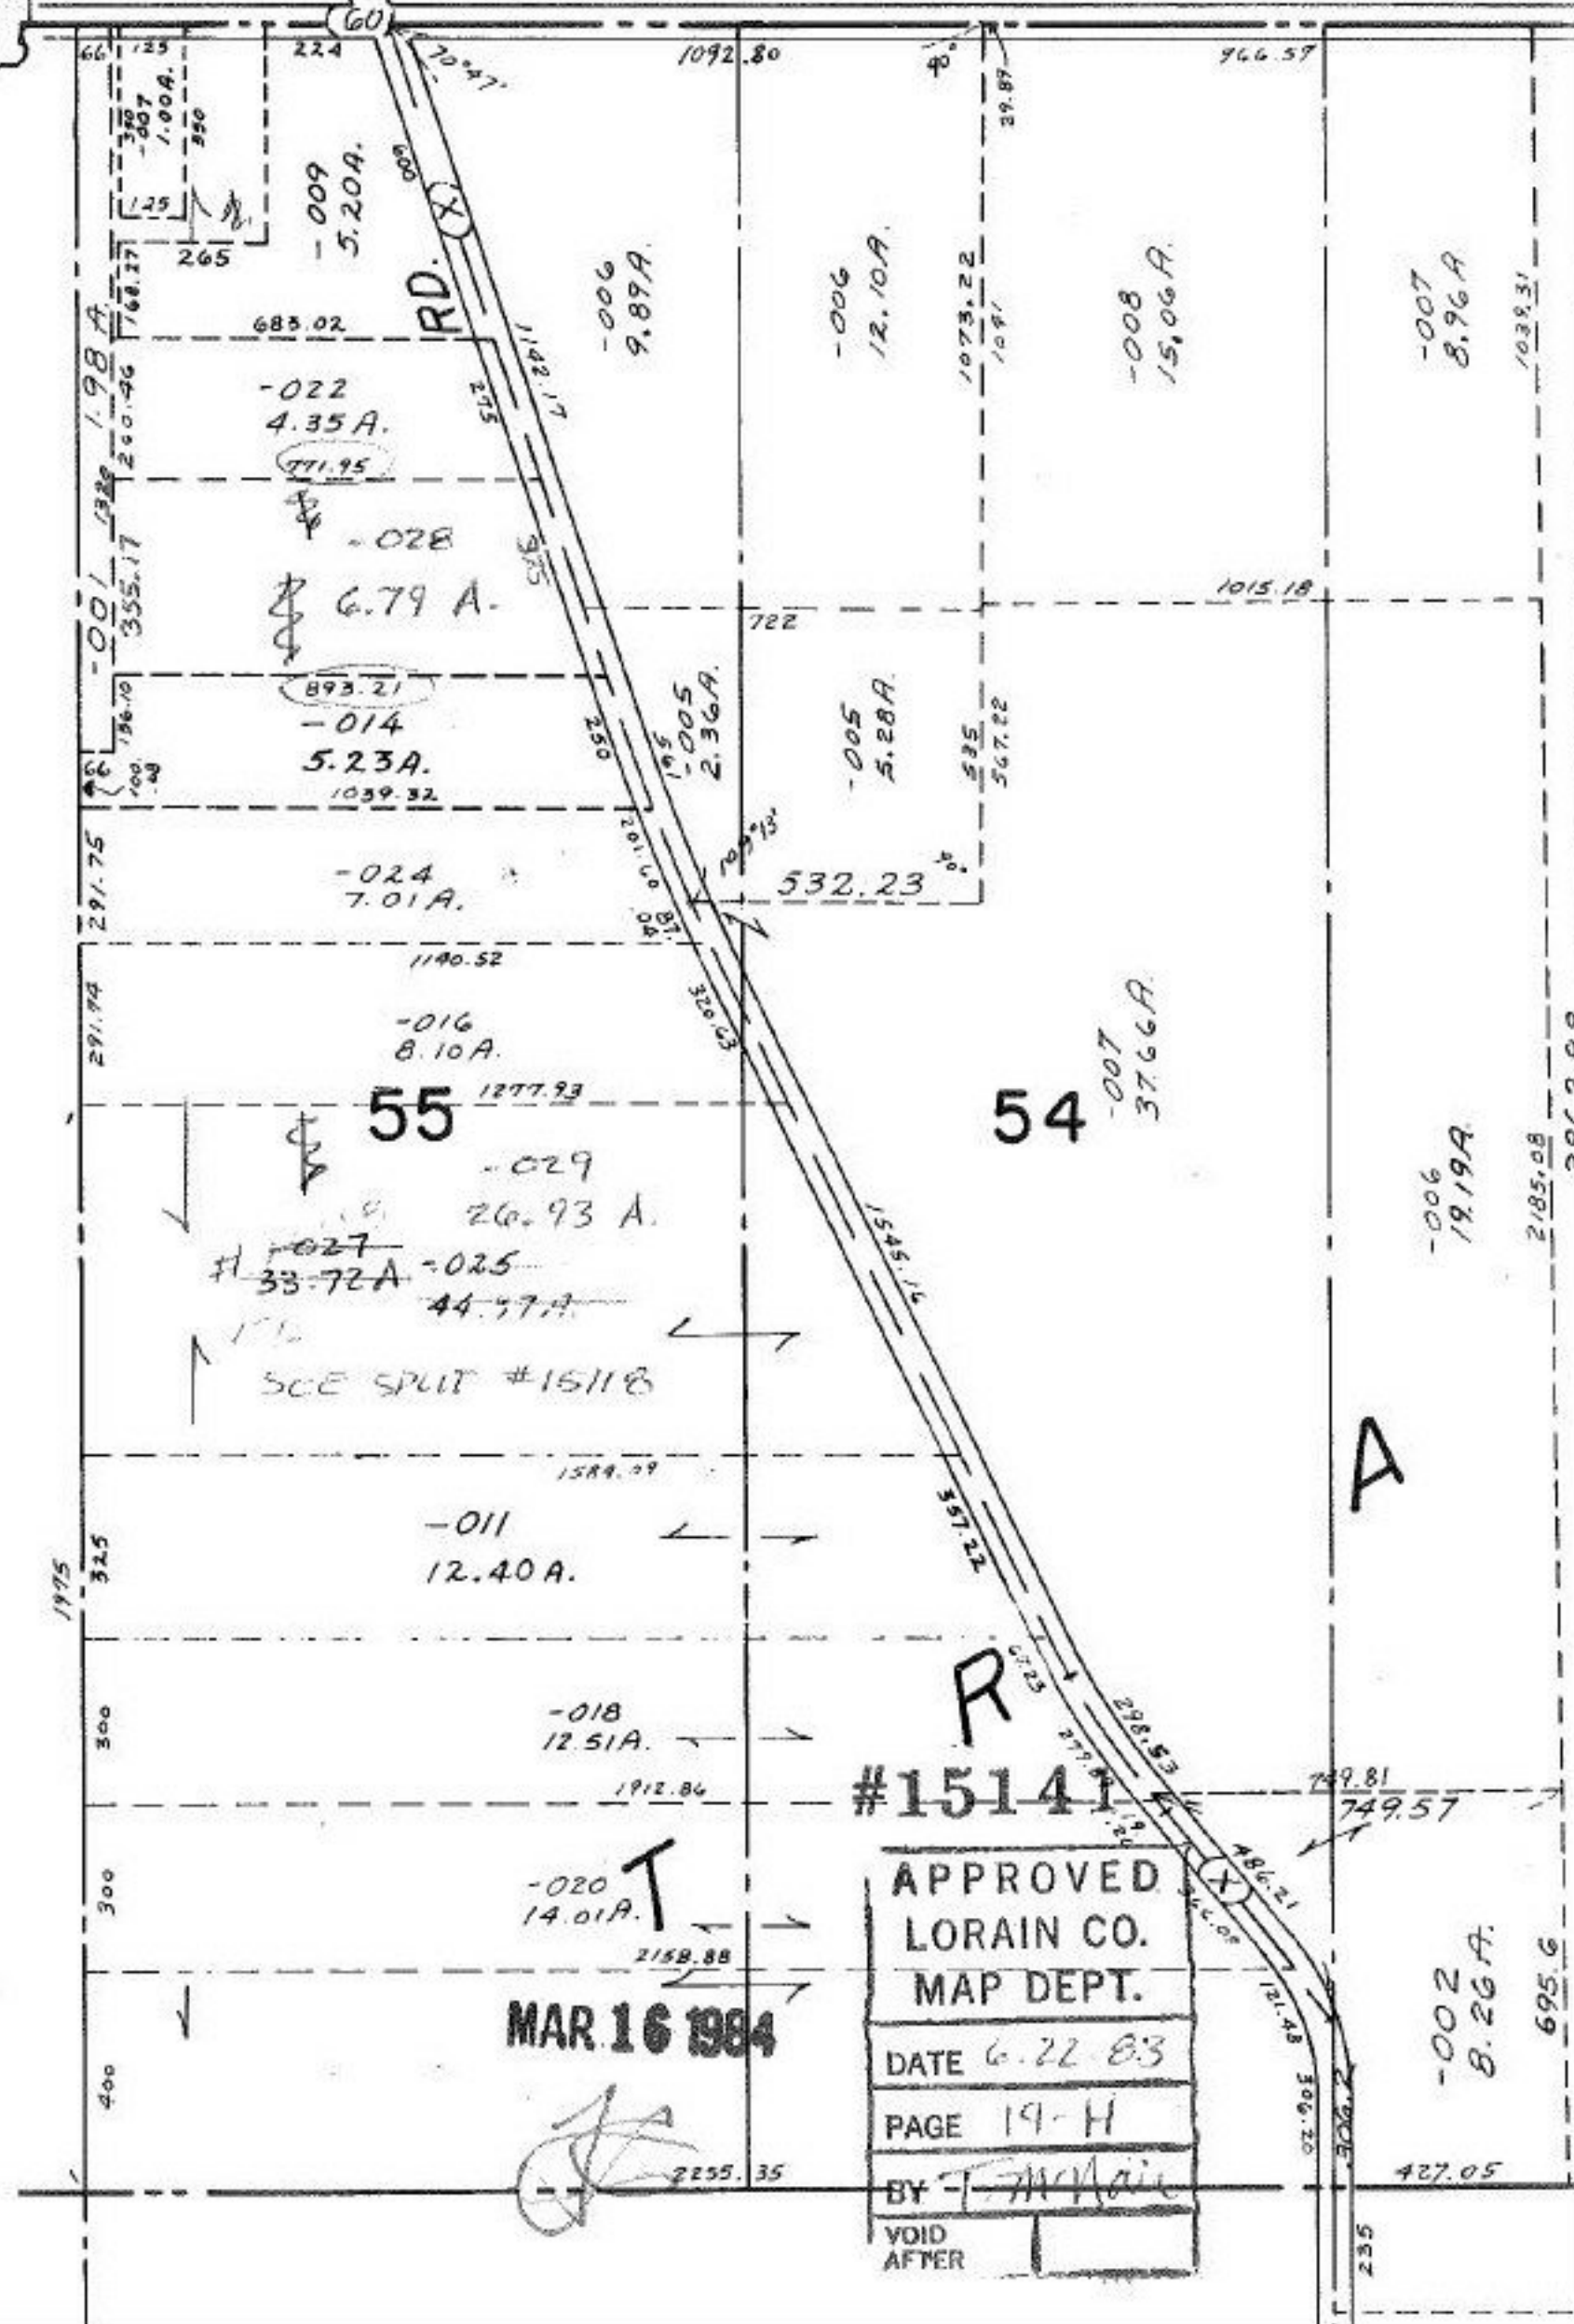

N

RD. X

55

54

#15141

APPROVED
LORAIN CO.
MAP DEPT.

DATE 6.22.83

PAGE 19-H

BY T. JACKSON

VOID AFTER

MAR 16 1984

A

R

-002
8.26 A.

-006
19.19 A.

-007
37.66 A.

-008
15.06 A.

-006
12.10 A.

-006
9.87 A.

-009
5.20 A.

-022
4.35 A.

-028

6.79 A.

-014
5.23 A.

-024
7.01 A.

-016
8.10 A.

-029
26.93 A.

~~-027~~
~~33.72 A.~~
~~-025~~
~~44.77 A.~~

-011
12.40 A.

-018
12.51 A.

-020
14.01 A.

-007
8.96 A.

2185.08
3862.98

695.6

427.05

235

1975

325

300

300

400

291.75

291.74

291.74

66

125

380

307

1.00 A.

265

768.17

200.46

355.17

100.186.10


