

107

#15701

APPROVED
LORAIN CO.
MAP DEPT.

DATE 7-13-84

PAGE 16-00-005

BY T. McManus

VOID
IF REPRODUCED

SUB. 45 & 2
PGS. 45 & 46


WILDWOOD
VOL. 35

CT. 60'

ASPEN


TES

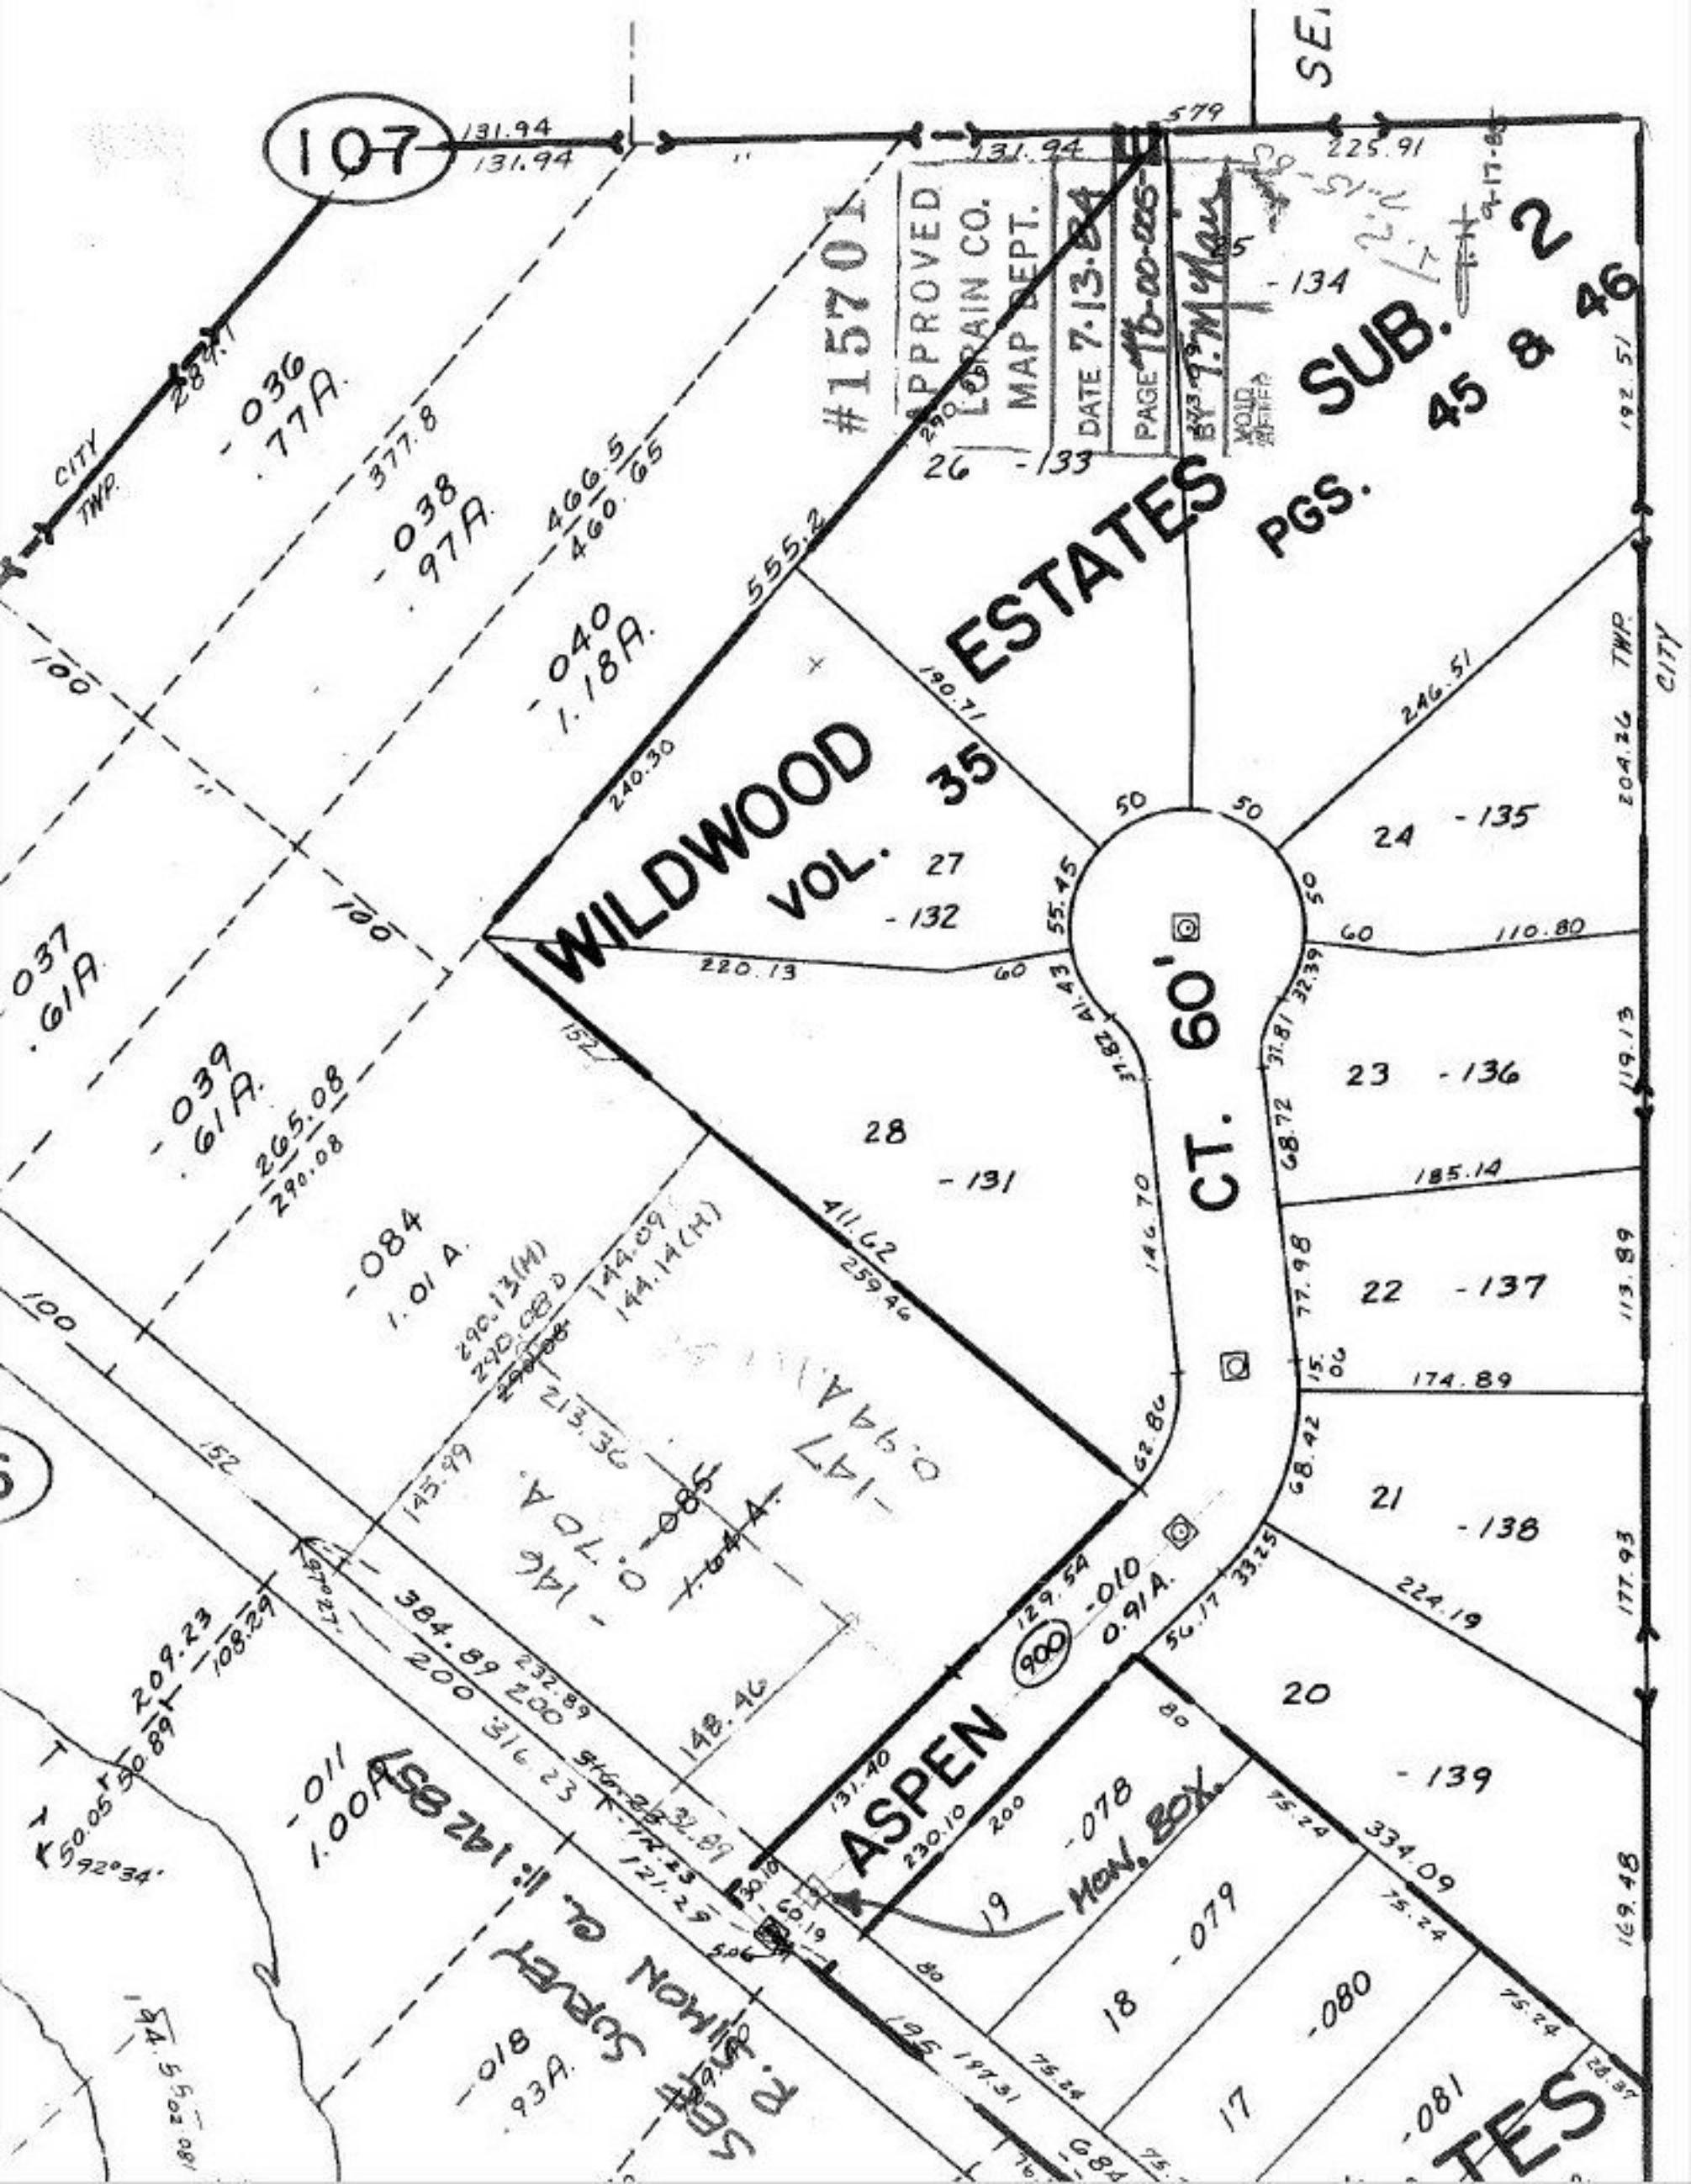

CITY TWP.

CITY TWP.

CITY

CITY

CITY

SE.

037
61A

039
61A

036
77A

038
97A

040
118A

084
1.01 A.

070 A.

