


File
6-1-68
L.H. Hall

SEE 6-8

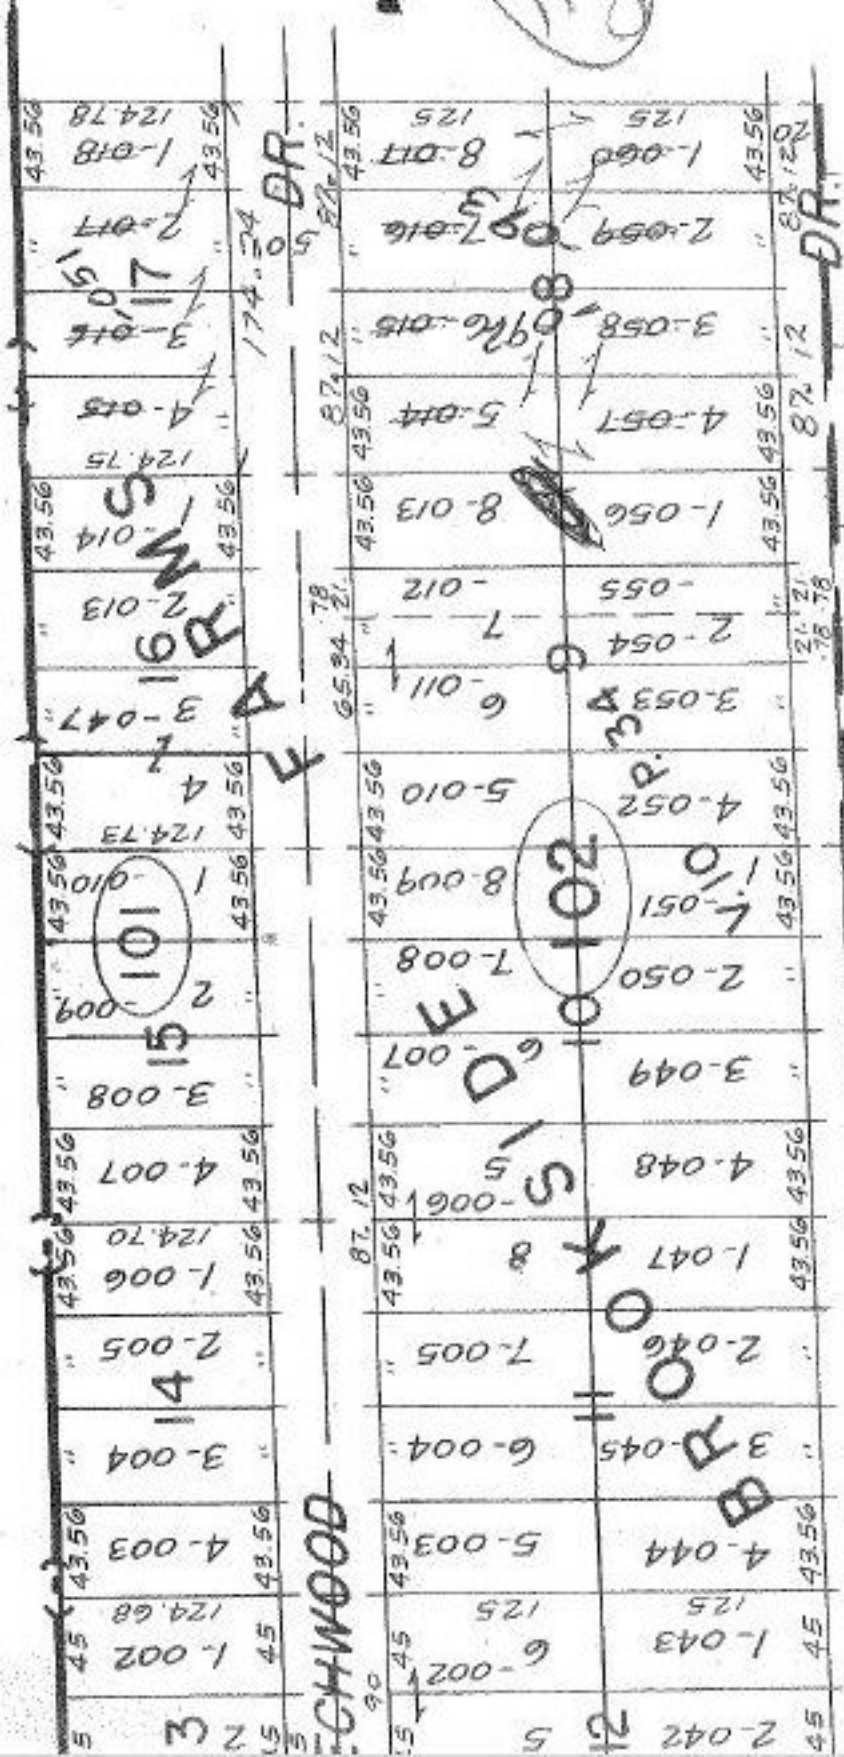

1709

APPROVED
LORAIN CO.
MAP DEPT.
DATE 4-30-68
BY *H. Albert*

ANNEXATION DATA
COMM. RES. CITY OR
65-364 65-113

1709
18-2-90


1709