


11, 12, 13
23 & 24

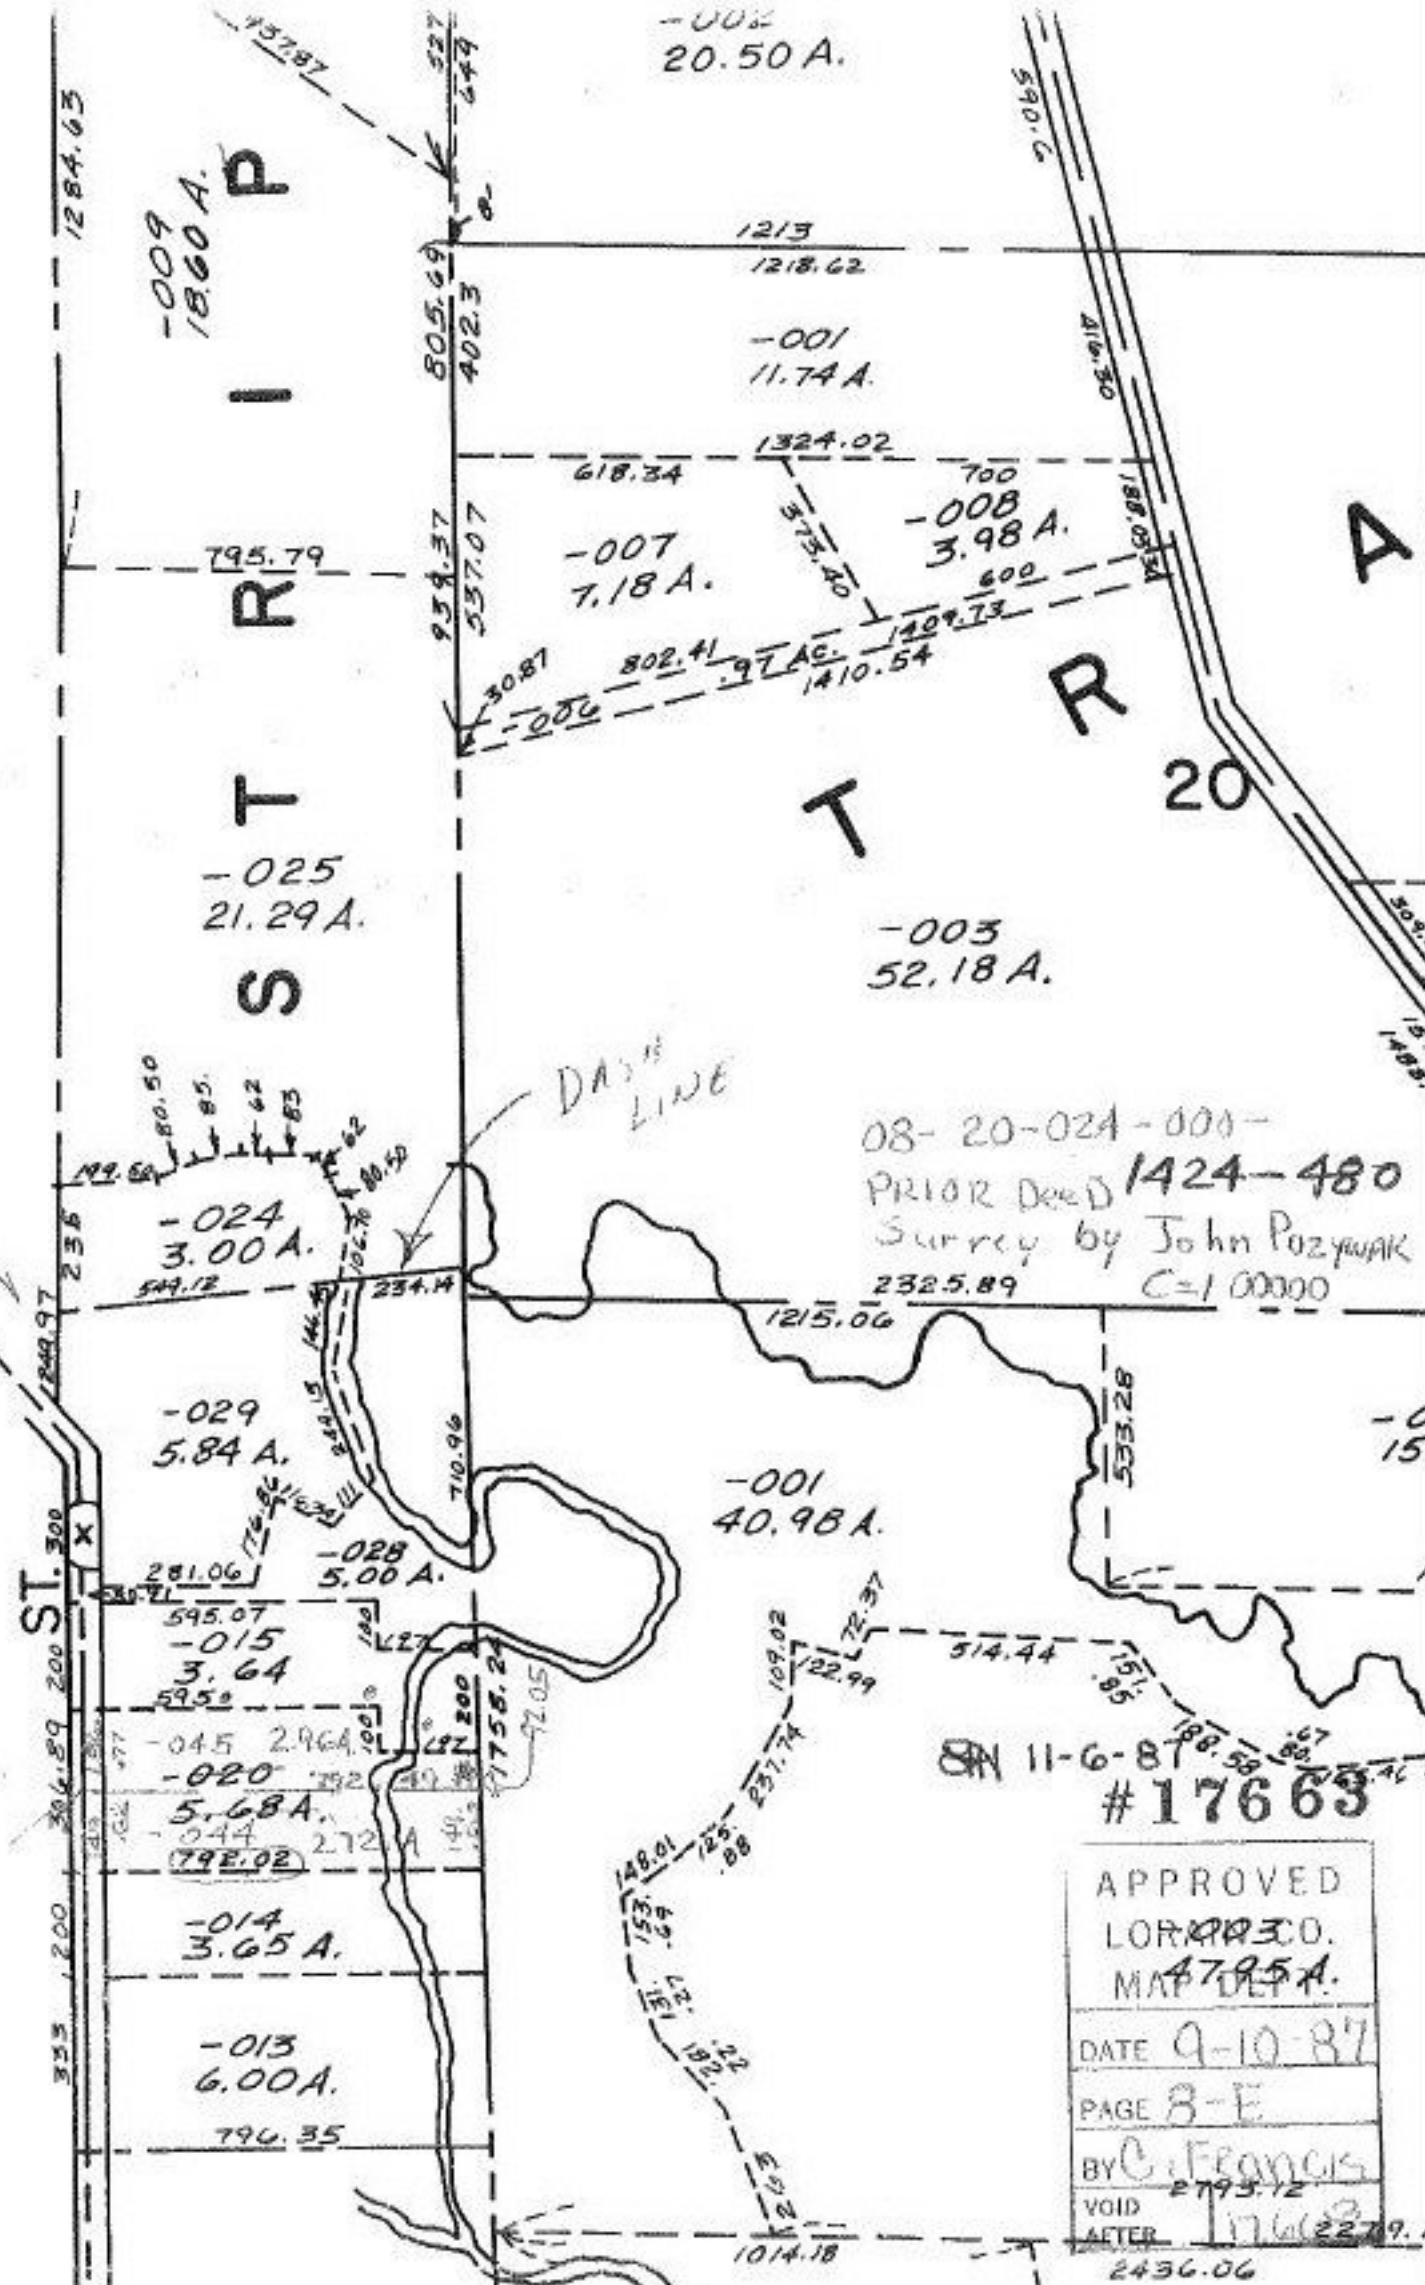

-002
20.50 A.

-009
18.60 A.

1213
1218.62

-001
11.74 A.

1324.02

-007
7.18 A.

-008
3.98 A.

-025
21.29 A.

-003
52.18 A.

-024
3.00 A.

08-20-02A-000-
PRIOR Deed 1424-480
Survey by John Pozyniak
C=1 00000

-029
5.84 A.

-001
40.98 A.

-028
5.00 A.

-015
3.64

-045
2.96 A.

-020
5.68 A.

-014
3.65 A.

-013
6.00 A.

11-6-87
#17663

APPROVED
LORRICO.
MAP 47.95 A.

DATE 9-10-87

PAGE 8-E

BY C. Francis

VOID AFTER 17663

2436.06