


10

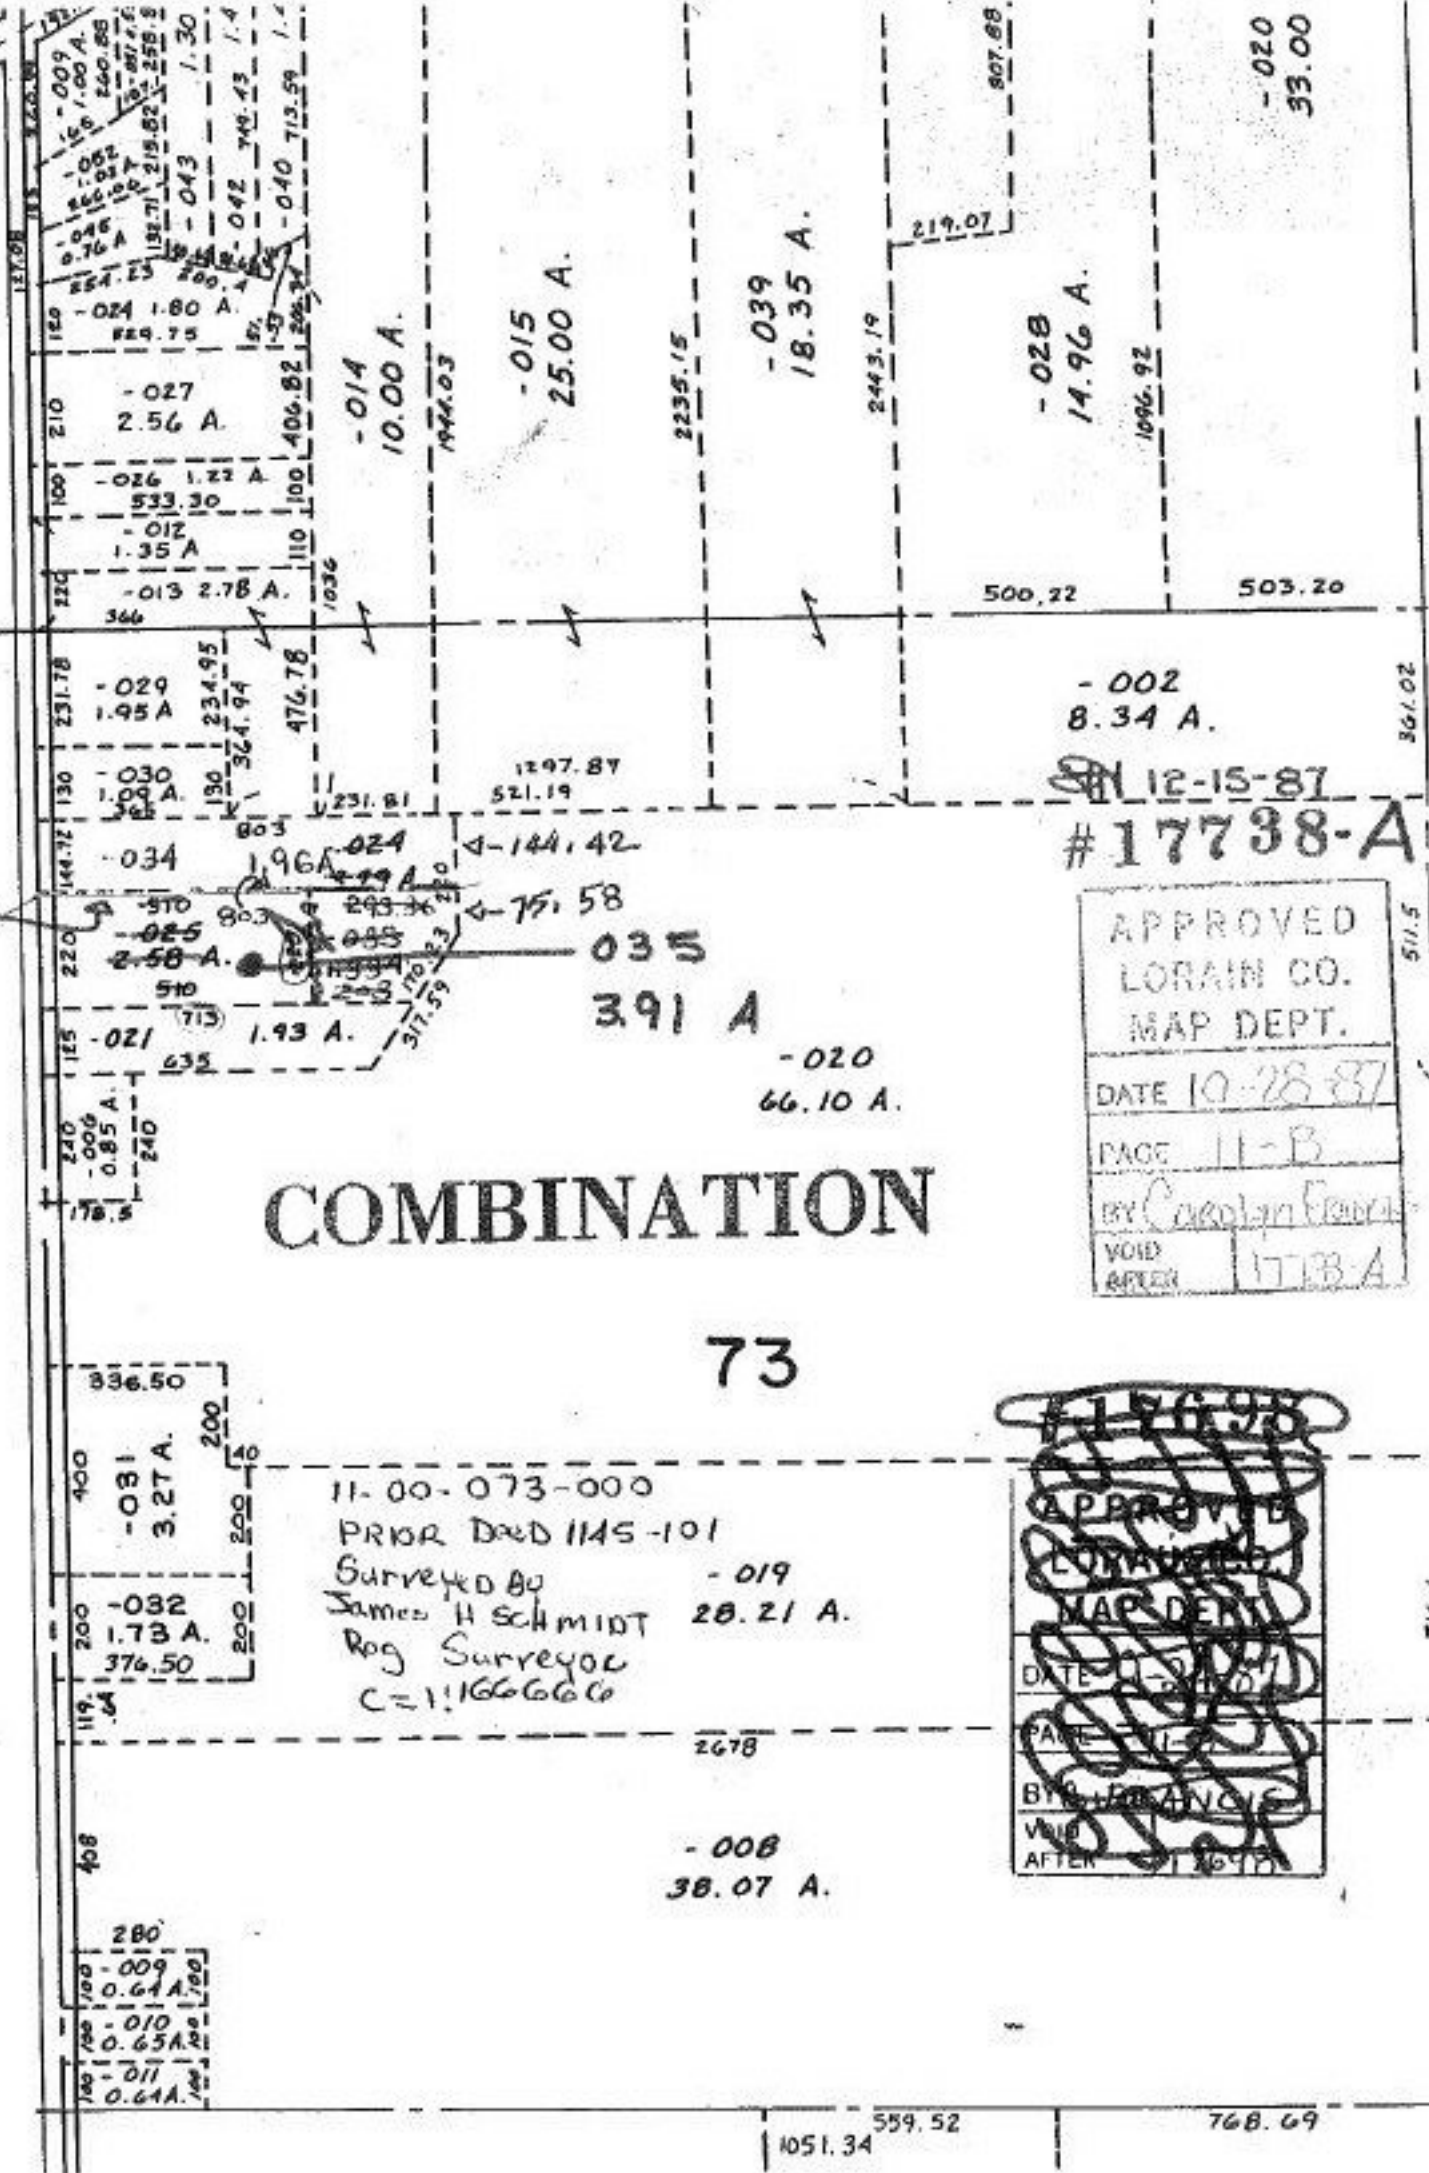

803.36

COMBINATION

73

11-00-073-000
 PRIOR D&D 1145-101
 Surveyed by
 James H. Schmidt
 Reg. Surveyor
 C=1166666

- 002
 8.34 A.
 12-15-87
 #17738-A

APPROVED
 LORAIN CO.
 MAP DEPT.
 DATE 10-28-87
 PAGE 11-B
 BY Carolyn Flower
 VOID AFTER 17738-A

~~1166666~~
 APPROVED
 LORAIN CO.
 MAP DEPT.
 DATE 10-28-87
 PAGE 11-B
 BY J. FRANCIS
 VOID AFTER 1166666

150 -009 1.00 A.
 150 -052 240.88
 150 -046 254.23
 150 -024 1.80 A.
 150 -043 1.30
 150 -042 745.43 1.4
 150 -040 713.59 1.4
 210 -027 2.56 A.
 100 -026 1.22 A.
 100 533.30
 110 -012 1.35 A.
 110 -013 2.78 A.
 210 -029 1.95 A.
 130 -030 1.09 A.
 130 -034 1.96 A.
 220 -025 2.58 A.
 125 -021 1.93 A.
 240 -006 0.85 A.
 400 -031 3.27 A.
 200 -032 1.73 A.
 119 -009 0.61 A.
 100 -010 0.65 A.
 100 -011 0.61 A.
 10.00 A.
 25.00 A.
 18.35 A.
 14.96 A.
 8.34 A.
 66.10 A.
 3.27 A.
 28.21 A.
 38.07 A.
 1051.34
 559.52
 768.69
 500.22
 503.20
 219.07
 2443.19
 1096.92
 807.88
 207.95
 511.5
 2678
 2678