


LAKE

SEE 4-00-019-C

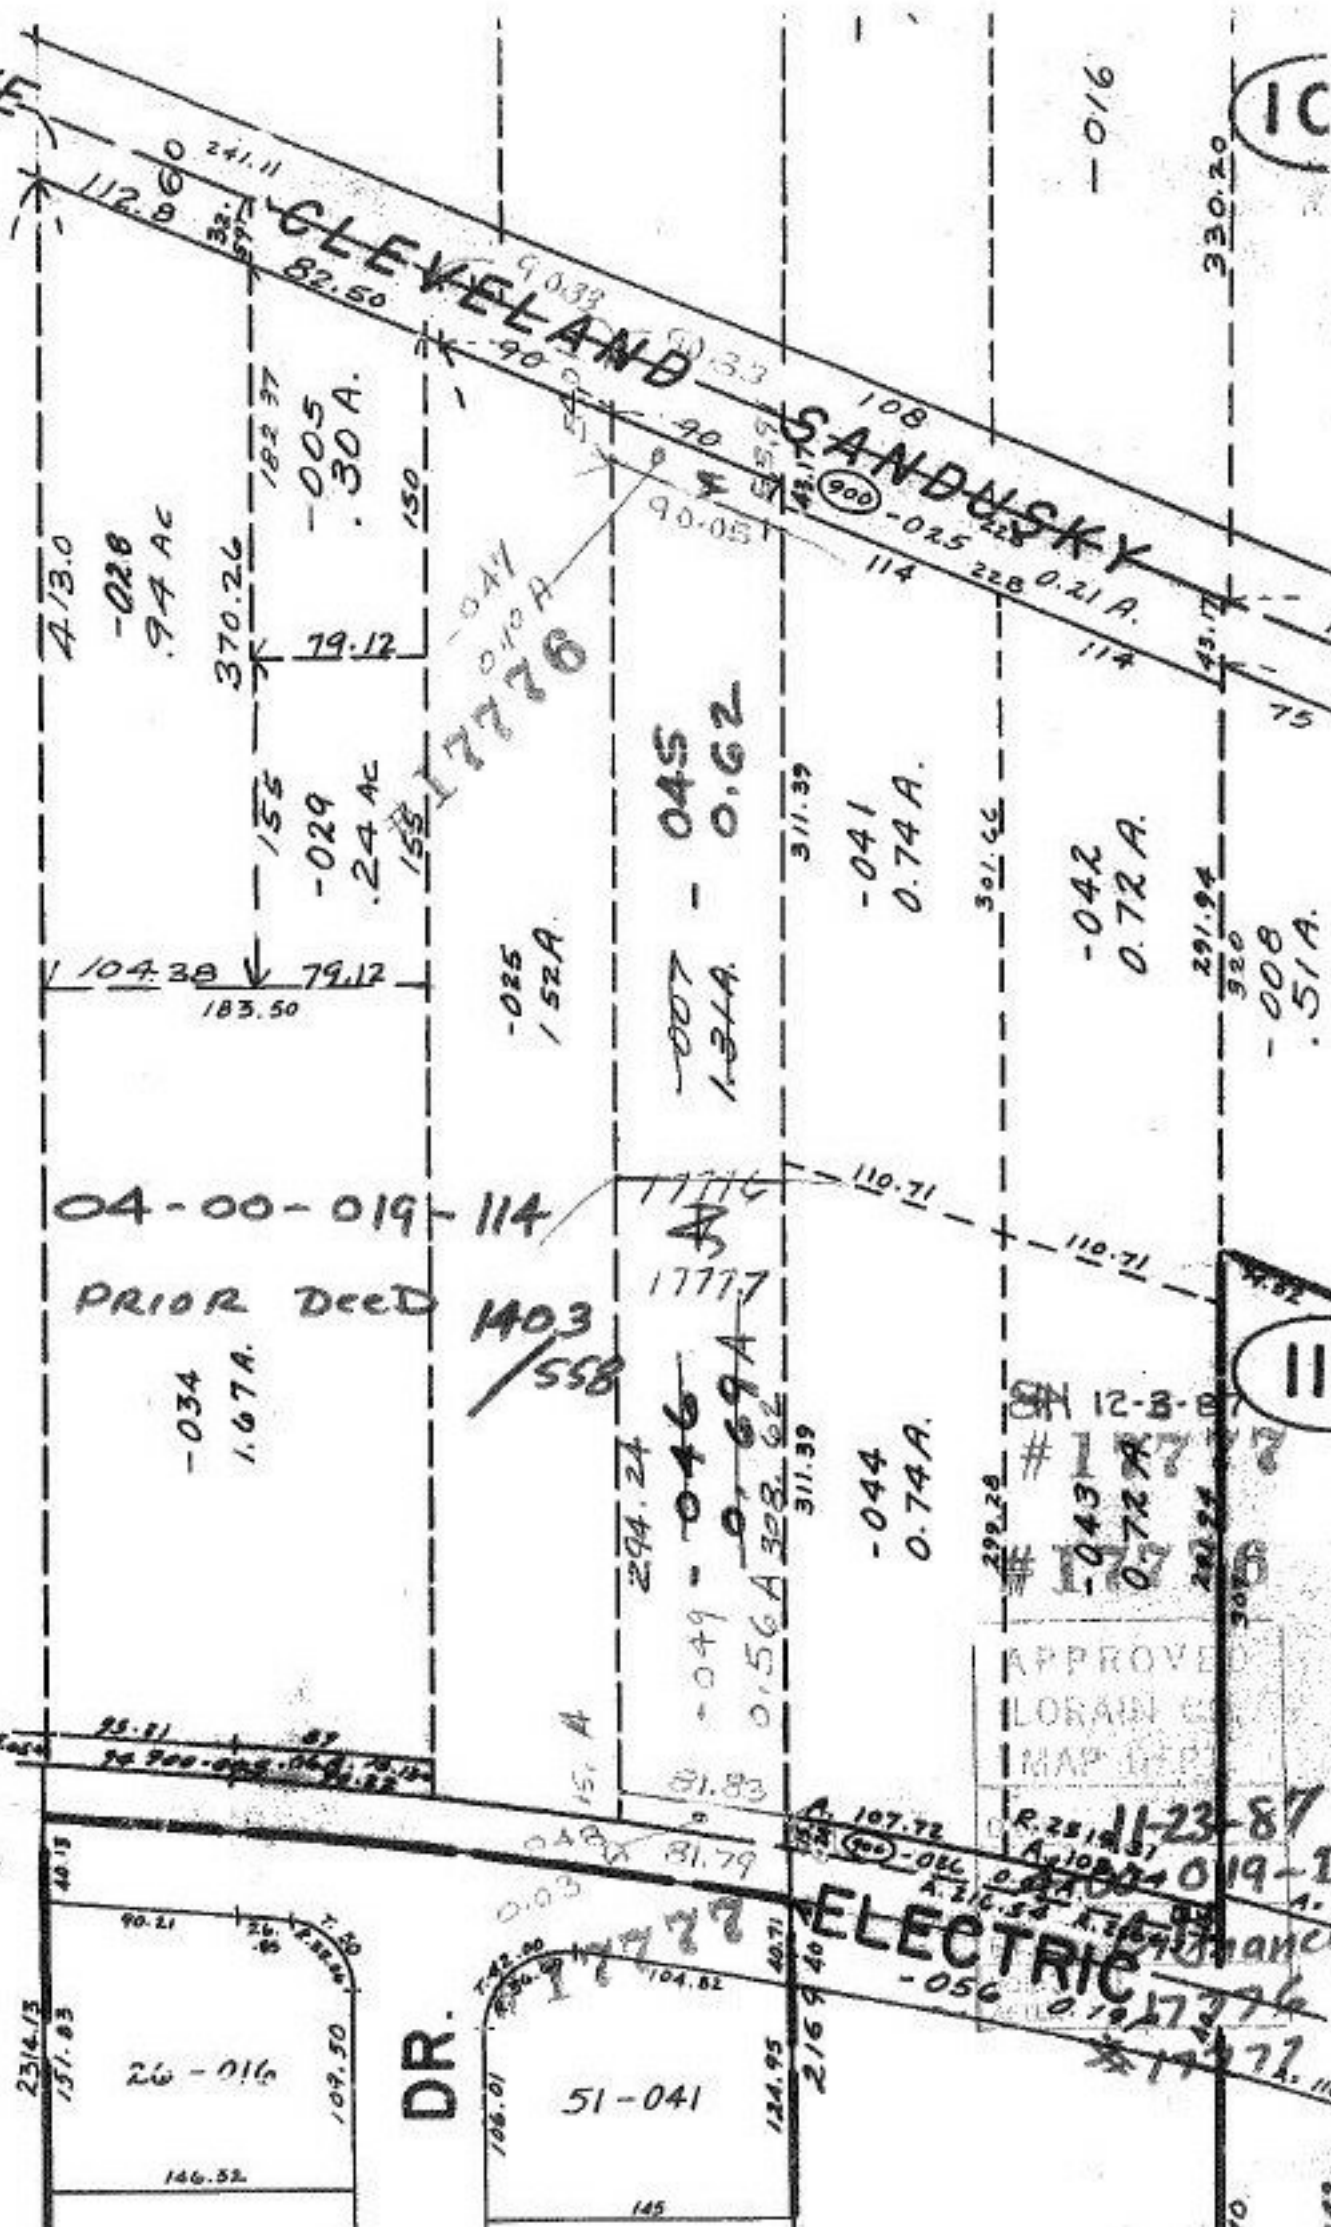

04-00-019-114
 PRIOR DEED 1403/558
 -034
 1.67A.

DR.
 51-041

APPROVED
 LORAIN CO.
 MAP DEPT.
 11-23-87
 4-00-019-D
 ELECTRIC
 -050

10

11

-016

330.20

45.17

291.94

110.71

299.26

107.72

124.95

70

413.0

-028
97 AC

370.26

-005
30 A.

79.12

155

-029
24 AC

153

183.50

104.38

79.12

183.50

-025
1.52A.

-007 - 045
1.31A. 0.62

311.39

-041
0.74A.

301.66

114

114

241.11

112.8

90.33

108

90.051

90.21

90.21

33.57

182.37

