


PARSONS

RD.

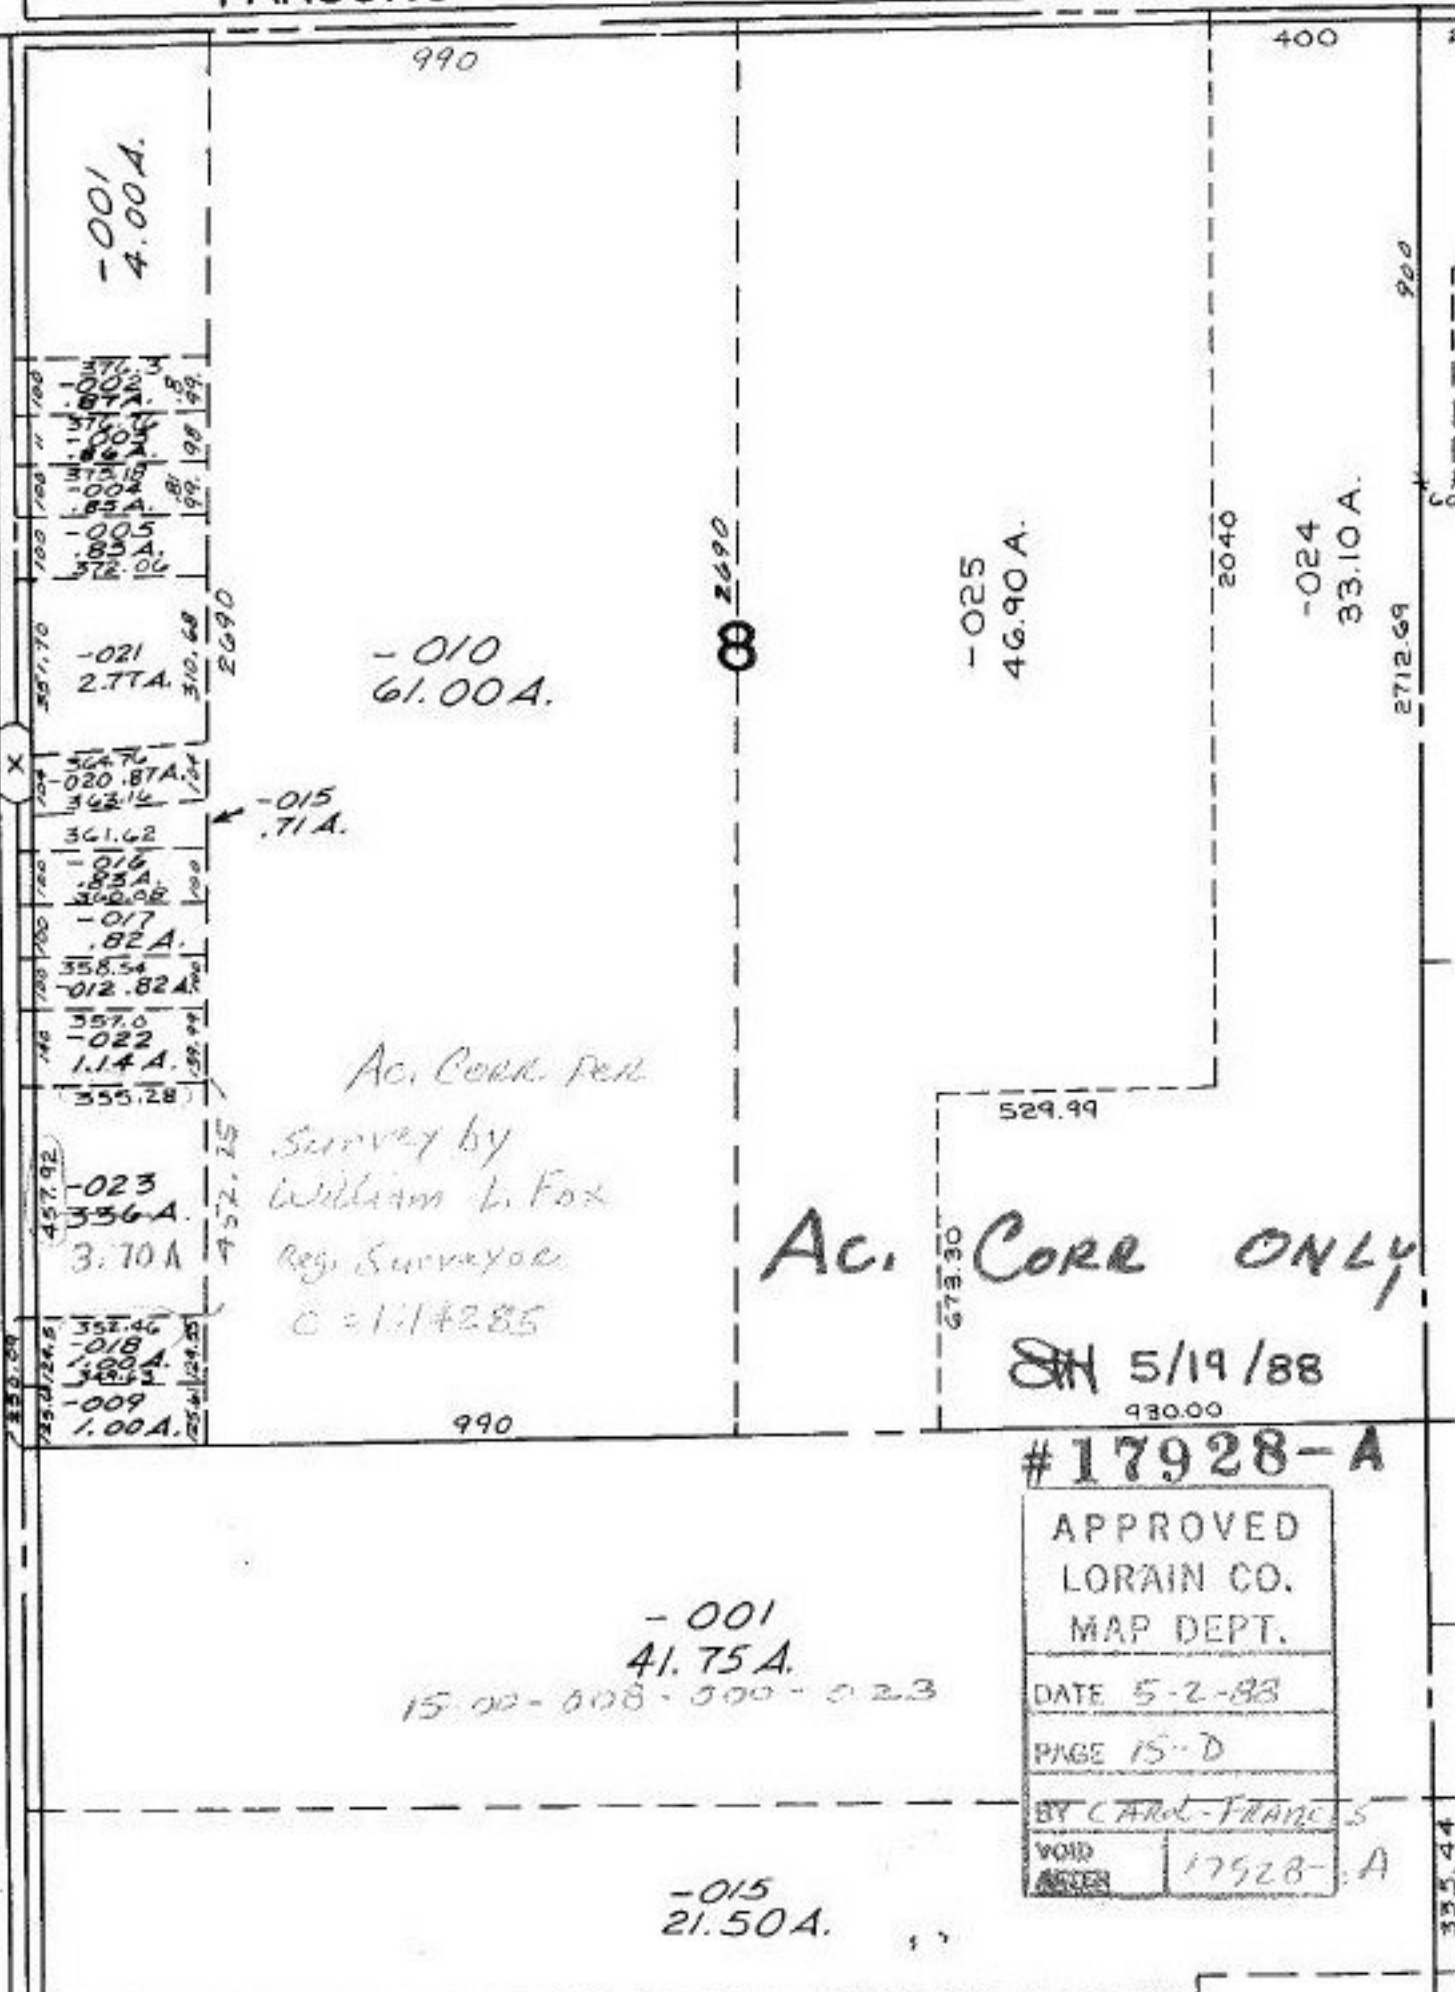

-010  
61.00 A.

-025  
46.90 A.

-024  
33.10 A.

Ac. Corr. Per  
 Survey by  
 William L. Fox  
 Reg. Surveyor  
 C = 1:14285

Ac. CORR ONLY

5/19/88

#17928-A

APPROVED  
 LORAIN CO.  
 MAP DEPT.

DATE 5-2-88

PAGE 15-D

BY CARD-FRANCIS

|      |         |
|------|---------|
| VOID | 17928-A |
|------|---------|

-001  
 41.75 A.  
 15-00-008-000-023

-015  
21.50 A.

- 001 4.00 A.
- 021 2.77 A.
- 020 0.87 A.
- 016 0.85 A.
- 017 0.82 A.
- 012 0.82 A.
- 022 1.14 A.
- 023 3.70 A.
- 018 1.00 A.
- 009 1.00 A.

990  
 400  
 2690  
 2040  
 2712.69  
 529.99  
 673.30  
 430.00  
 335.44