


SEE 3-00-C11-B

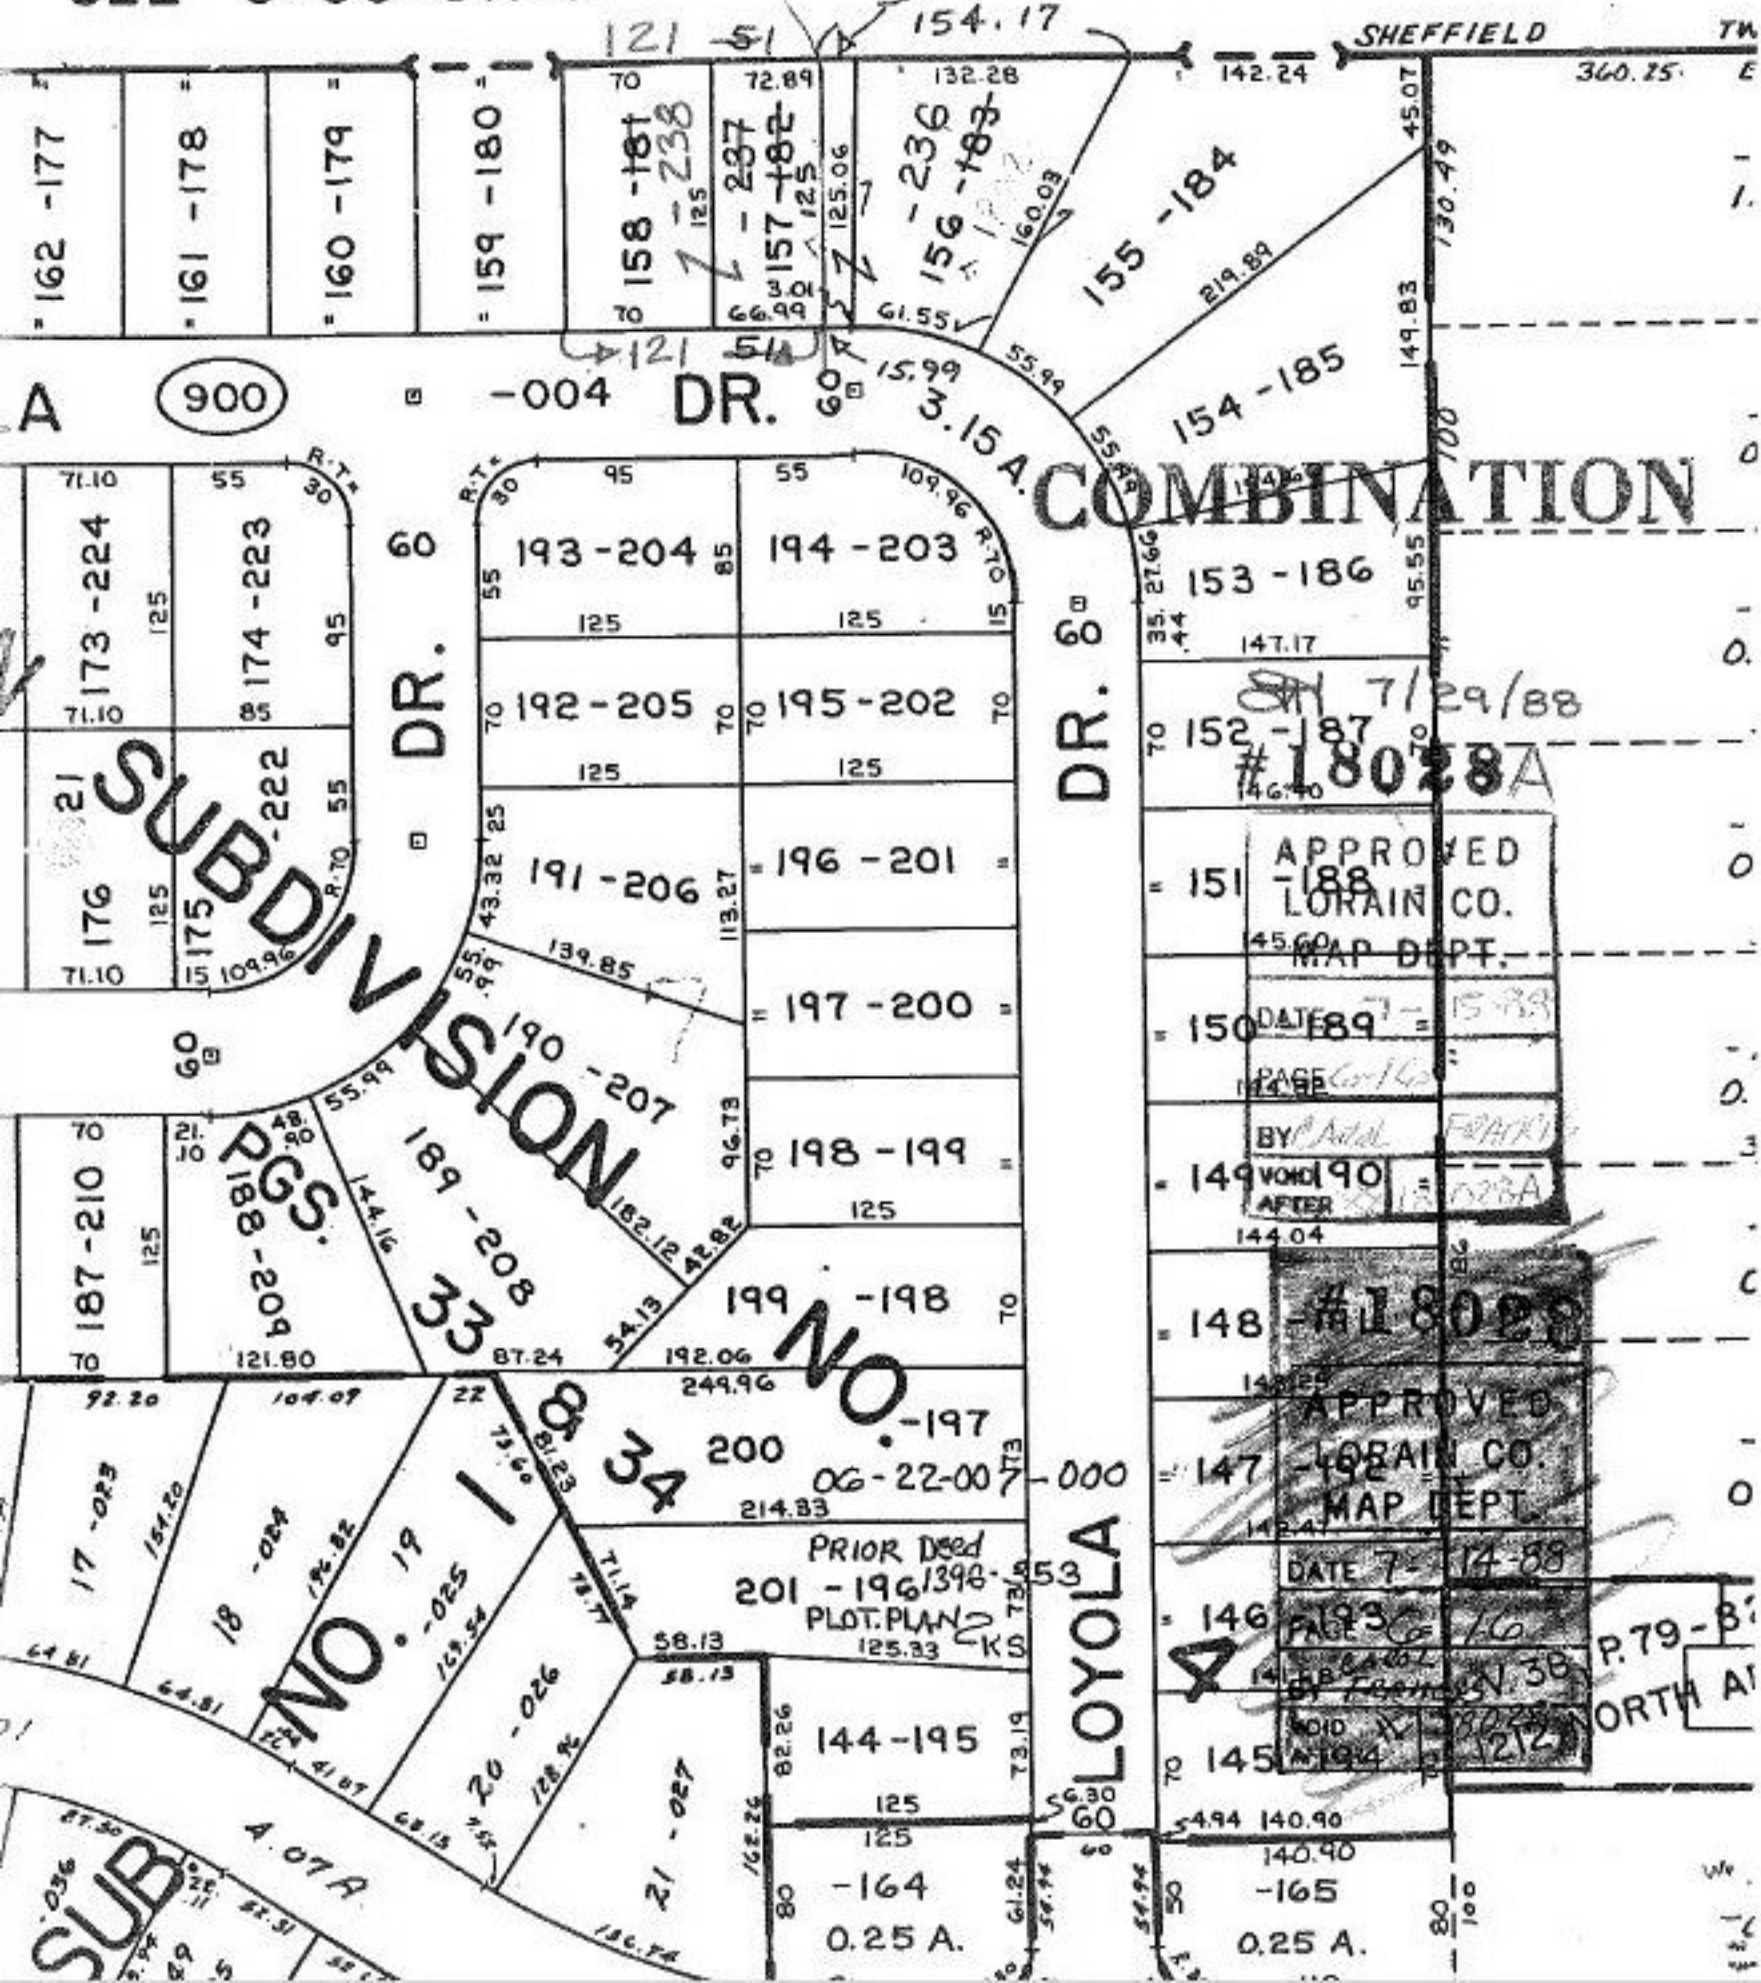

SEE 3-00-C11-B

SHEFFIELD

162-177  
161-178  
160-179  
159-180

121-51  
154.17

158-181  
157-182  
156-183  
155-184

900

DR. 60  
DR. 60

COMBINATION

173-224  
174-223  
175-222  
176-221

193-204  
194-203  
195-202  
196-201

153-186  
152-187  
151-188

187-210  
188-209  
189-208  
190-207

191-206  
192-205  
193-204  
194-203  
195-202  
196-201  
197-200  
198-199  
199-198

150-189  
149-190  
148-191  
147-192

17-023  
18-024  
19-025  
20-026  
21-027

200-197  
201-196  

APPROVED LORAIN CO. MAP DEPT. DATE 7-15-88 PAGE 6 OF 6 BY Adal FRACK

APPROVED LORAIN CO. MAP DEPT. DATE 7-14-88 PAGE 3 OF 6


SUB

NO. 33

NO. 34


LOYOLA

146-193  
145-194  
144-195  
115-224

P. 79-B  
NORTH A