


Pt. 56745A 54.95 A,  
Pt. 56749 -080

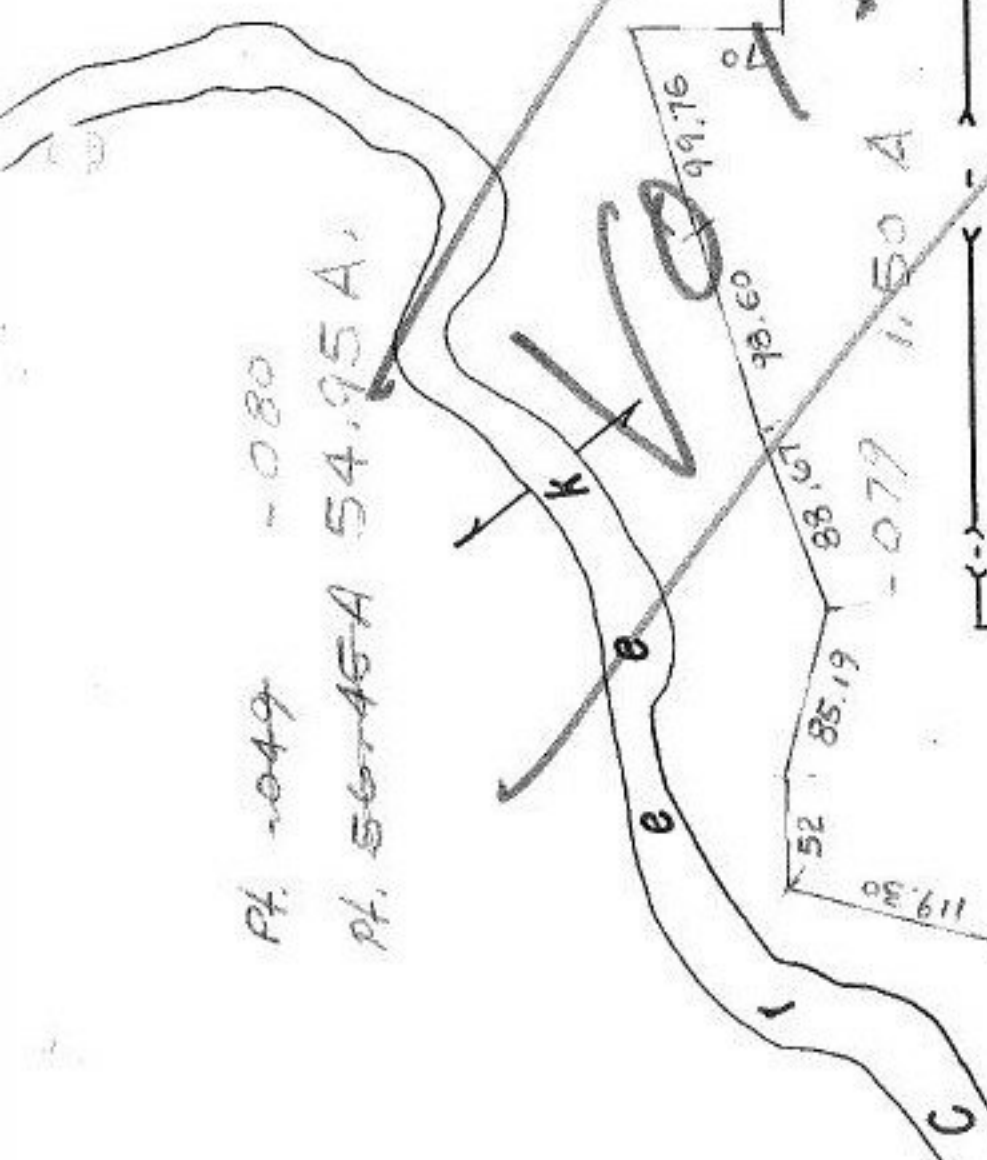

#18082  
LORAIN CO.  
DATE 2/9/89  
BY Vincent C. McGervey  
VOID AFTER #18082

05-00-009-000 C=1:38461  
PRIOR INST.  
SURVEYED BY: VINCENT C. MCGERVEY  
RE: Survey

020  
021  
022  
ST. 205  
-027  
78A.

190  
166

151

150

88°58'

168  
010  
190  
191  
192  
60