

RD.

PITTS


2881.90

1848

664

197.35

197.35

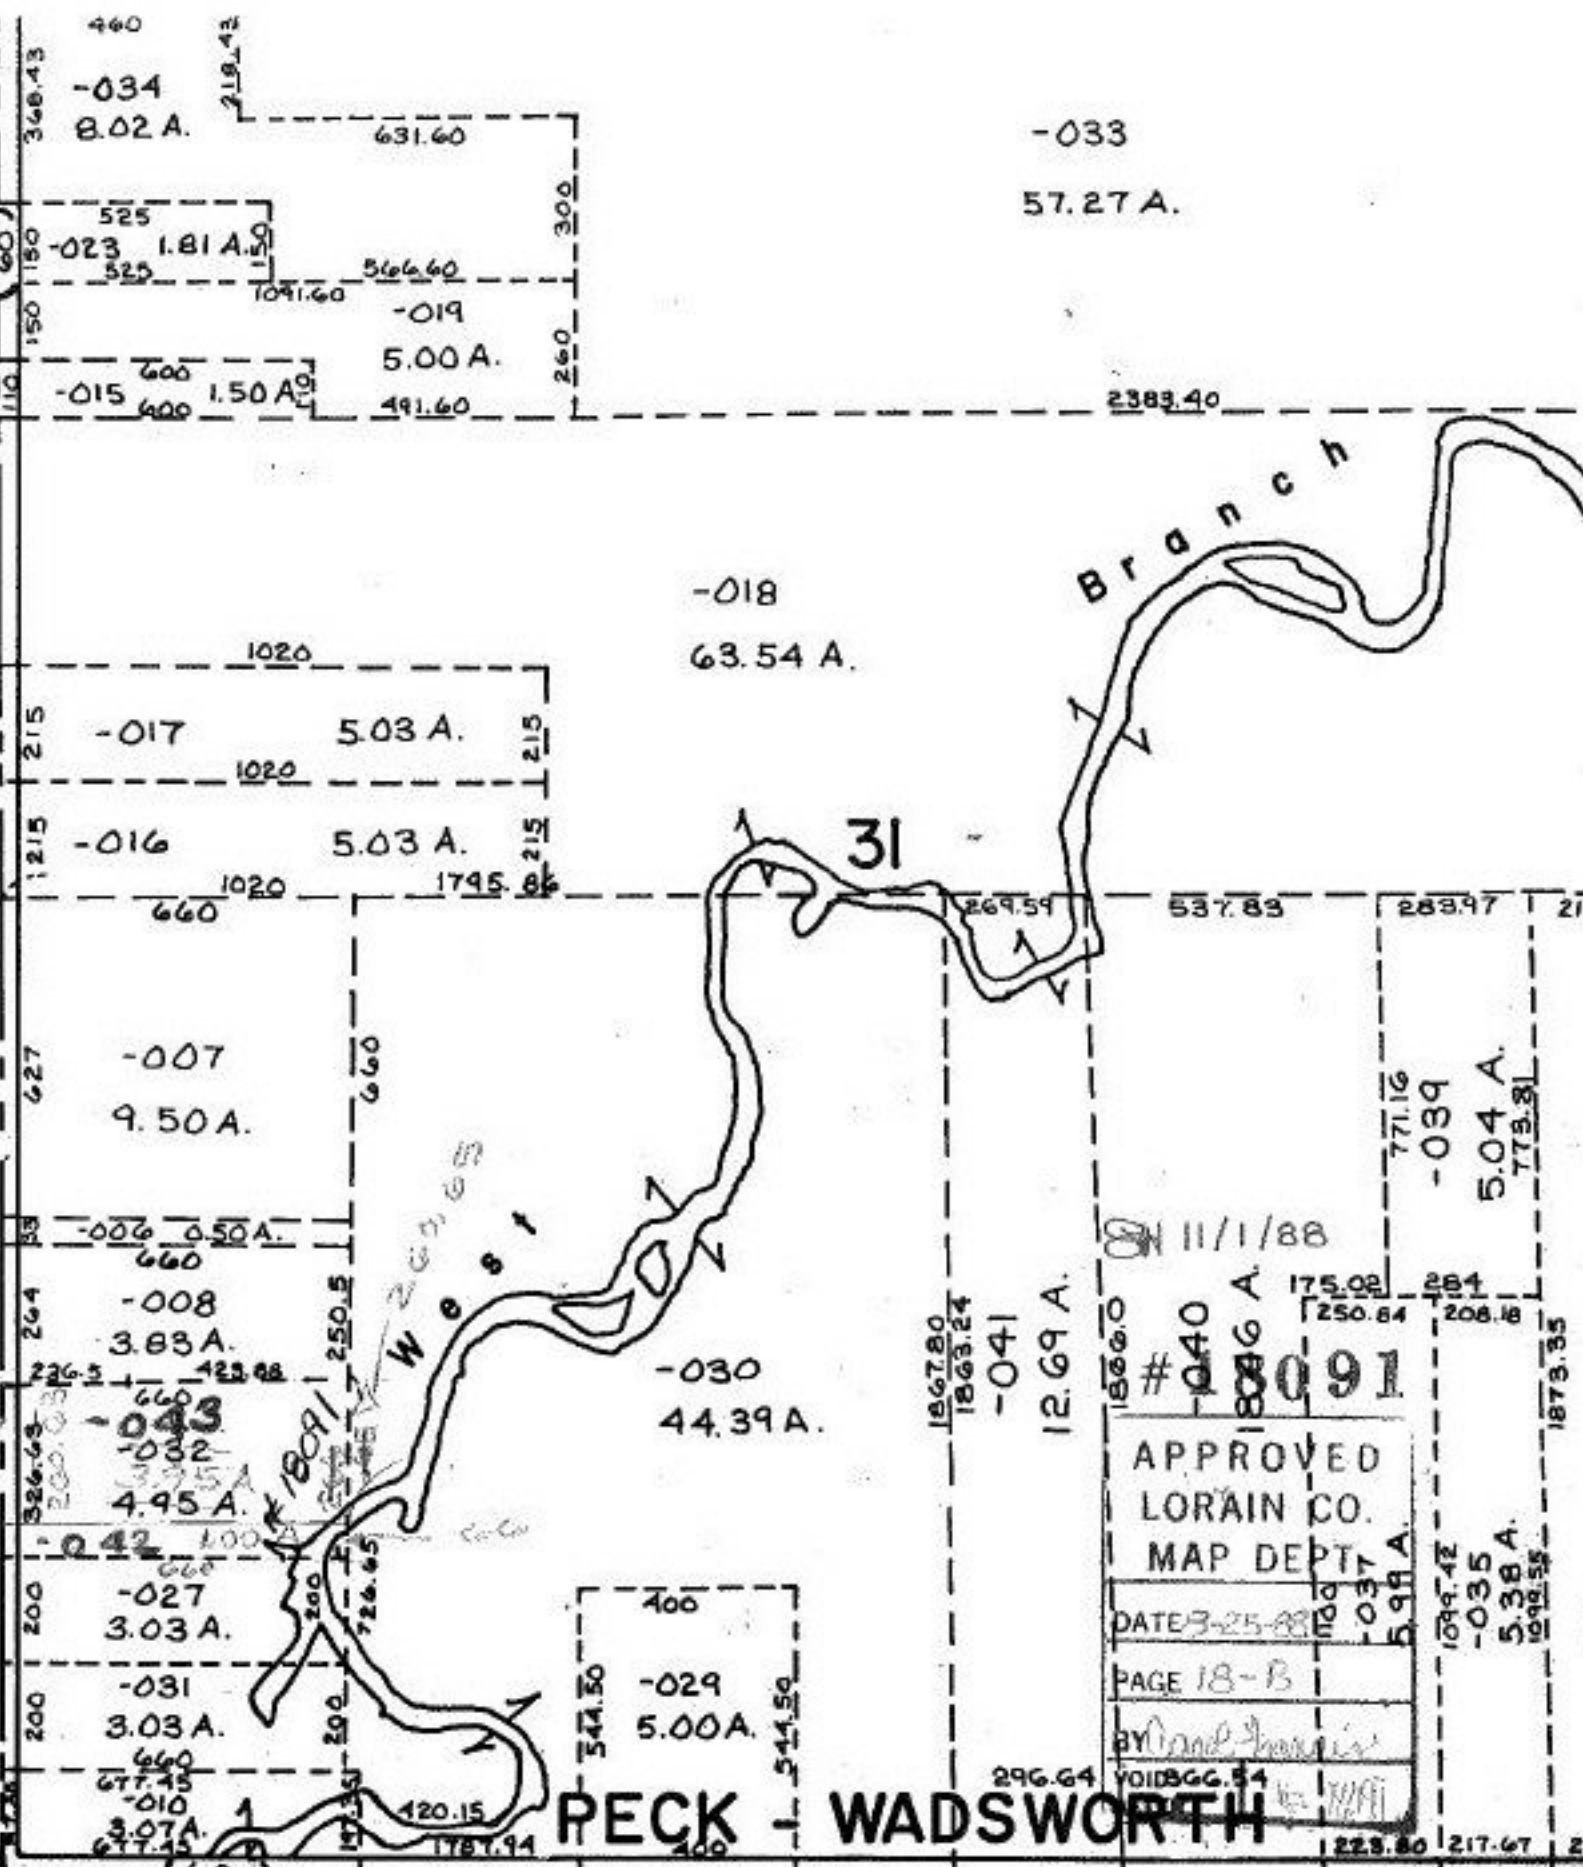

-033
57.27 A.

-018
63.54 A.

460
-034
8.02 A.

525
-023
1.81 A.

600
-015
1.50 A.

-017
5.03 A.

-016
5.03 A.

-007
9.50 A.

-006
0.50 A.

-008
3.83 A.

-043
-032
4.95 A.

-027
3.03 A.

-031
3.03 A.

-010
3.07 A.

-030
44.39 A.

-029
5.00 A.

-008
9.96 A.

-041
12.69 A.

#040
8091

APPROVED
LORAIN CO.
MAP DEPT.

DATE 3-25-88

PAGE 18-B

BY *Arnold Koepf*

VOID 866.54

-039
5.04 A.

-035
5.38 A.

223.80 217.67

PECK - WADSWORTH

88-00-031-000

Prior Deed Vol. 204 Pg. 32

Surveyed by: ARNOLD KOEPF

Reg. Surveyor

-014
1.95 A.