


ASH' AND

HAMILTON

SEE MAP 9-E AT BOTTOM

600-001
16x16

2111.14

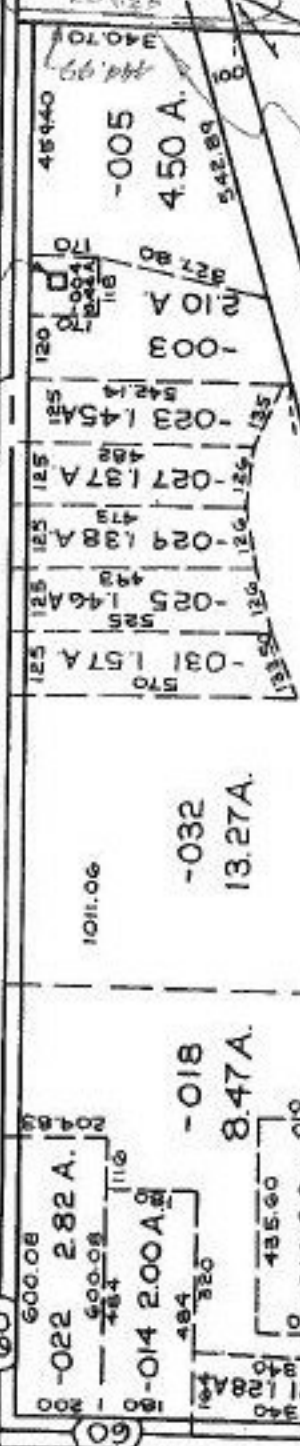

QUARRY RD.

QUARRY RD.

102

501

ALSO SEE SURVEY
FOR COLUMBIA GAS TRANS
STEVEN R. HOFFMAN
C.C. 7: 120000

REF - 131/345
153/542
94E/72E

-011
33.91 A.

-007
6.00 A.

-006
7.26 A.

-010
8.15 A.

-008
3.29 A

-002
25.00 A.

-001
5.65 A.

-032
13.27 A.

-018
8.47 A.

-014
2.00 A.

-012
2.00 A.

-020
2.00 A.

-005
100 A.

-009
200 A.

-005
4.50 A.

-003
1.00 A.

-023
1.45 A.

-027
1.87 A.

-029
1.88 A.

-025
1.46 A.

-031
1.57 A.

-022
2.82 A.

-016
2.00 A.

-010
2.00 A.

-008
2.00 A.

-006
2.00 A.

-004
2.00 A.

SEE
4
10/18/89
#18405-A

APPROVED
MAP DEPT.
DATE 4-28-89
PAGE 9-F
BY T. McMain
VOID AFTER 11E405

ADD TO
DUPLICATE

P 09-00-103-000-017
W. VA. Pt. 9.79 A.
1335.82

1622.11

86.17

20.94

1332.22

9-1