


SE

407.55

464.54

781.63  
722.48

18504  
 20.00  
 132.00  
 152.00  
 -001 -036  
 48.00 A. 47.85 A.

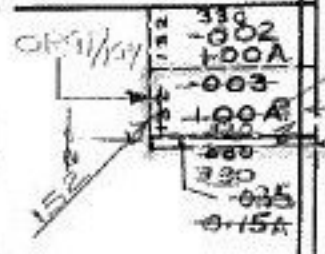

**COMBINATION**

12-00-053 000-003  
 -035

-034  
 53.66 A.

53

-026  
 19.45 A.

2.00 A. 0  
 -010  
 1.00 A. 0  
 -011  
 1.00 A. 0  
 435

697  
 -033  
 4.00 A.

697  
 -029  
 4.00 A.

650.44  
 -031  
 5.00 A.  
 378.96  
 -028  
 4.34 A.

445.85  
 300  
 -007  
 1.03 A.  
 -008  
 1.03 A.  
 -009  
 1.03 A.  
 150

875 3.00 A.  
 -005  
 875

416.43  
 -022  
 1.29 A.  
 333.78  
 -021  
 1.33 A.  
 332.50  
 -020  
 1.16 A.

125 125 125  
 350  
 -013  
 1.00 A.  
 -014  
 1.00 A.  
 -015  
 1.00 A.

-040  
 3.53 A.  
 422.32

036 437.15  
 67A 1.02 A.  
 448.49  
 2.88  
 1.04 A.  
 159.83  
 -003 1.07 A.  
 431  
 -007

471.6  
 -002  
 0.75 A.  
 241.58  
 -006  
 0.75 A.  
 241.58  
 -004  
 0.74 A.  
 254.30  
 -005  
 0.75 A.  
 241.58

235.80  
 274.8  
 161.20  
 269.74  
 268.5

-012  
 9.08 A.

17  
 VOID  
 # 18530A

APPROVED  
 CO. MAP DEPT.  
 DATE 10-27-89  
 PAGE 12-F  
 BY CAROLYN FRANCIS  
 VOID # 18530A

#18504  
 APPROVED  
 CO. MAP DEPT.  
 DATE  
 BY  
 VOID

-037  
 1.15A

WEST RIVER

12-00-053-000-  
 PRIOR INST. 1417/983  
 SURVEYED BY: WILLIAM L. FOX  
 REG. SURV. for K. E. MCCARTNEY ASSOC.  
 C-1: INF.

SEE 12-G

River