


#19070  
 #19071

103

AVE.

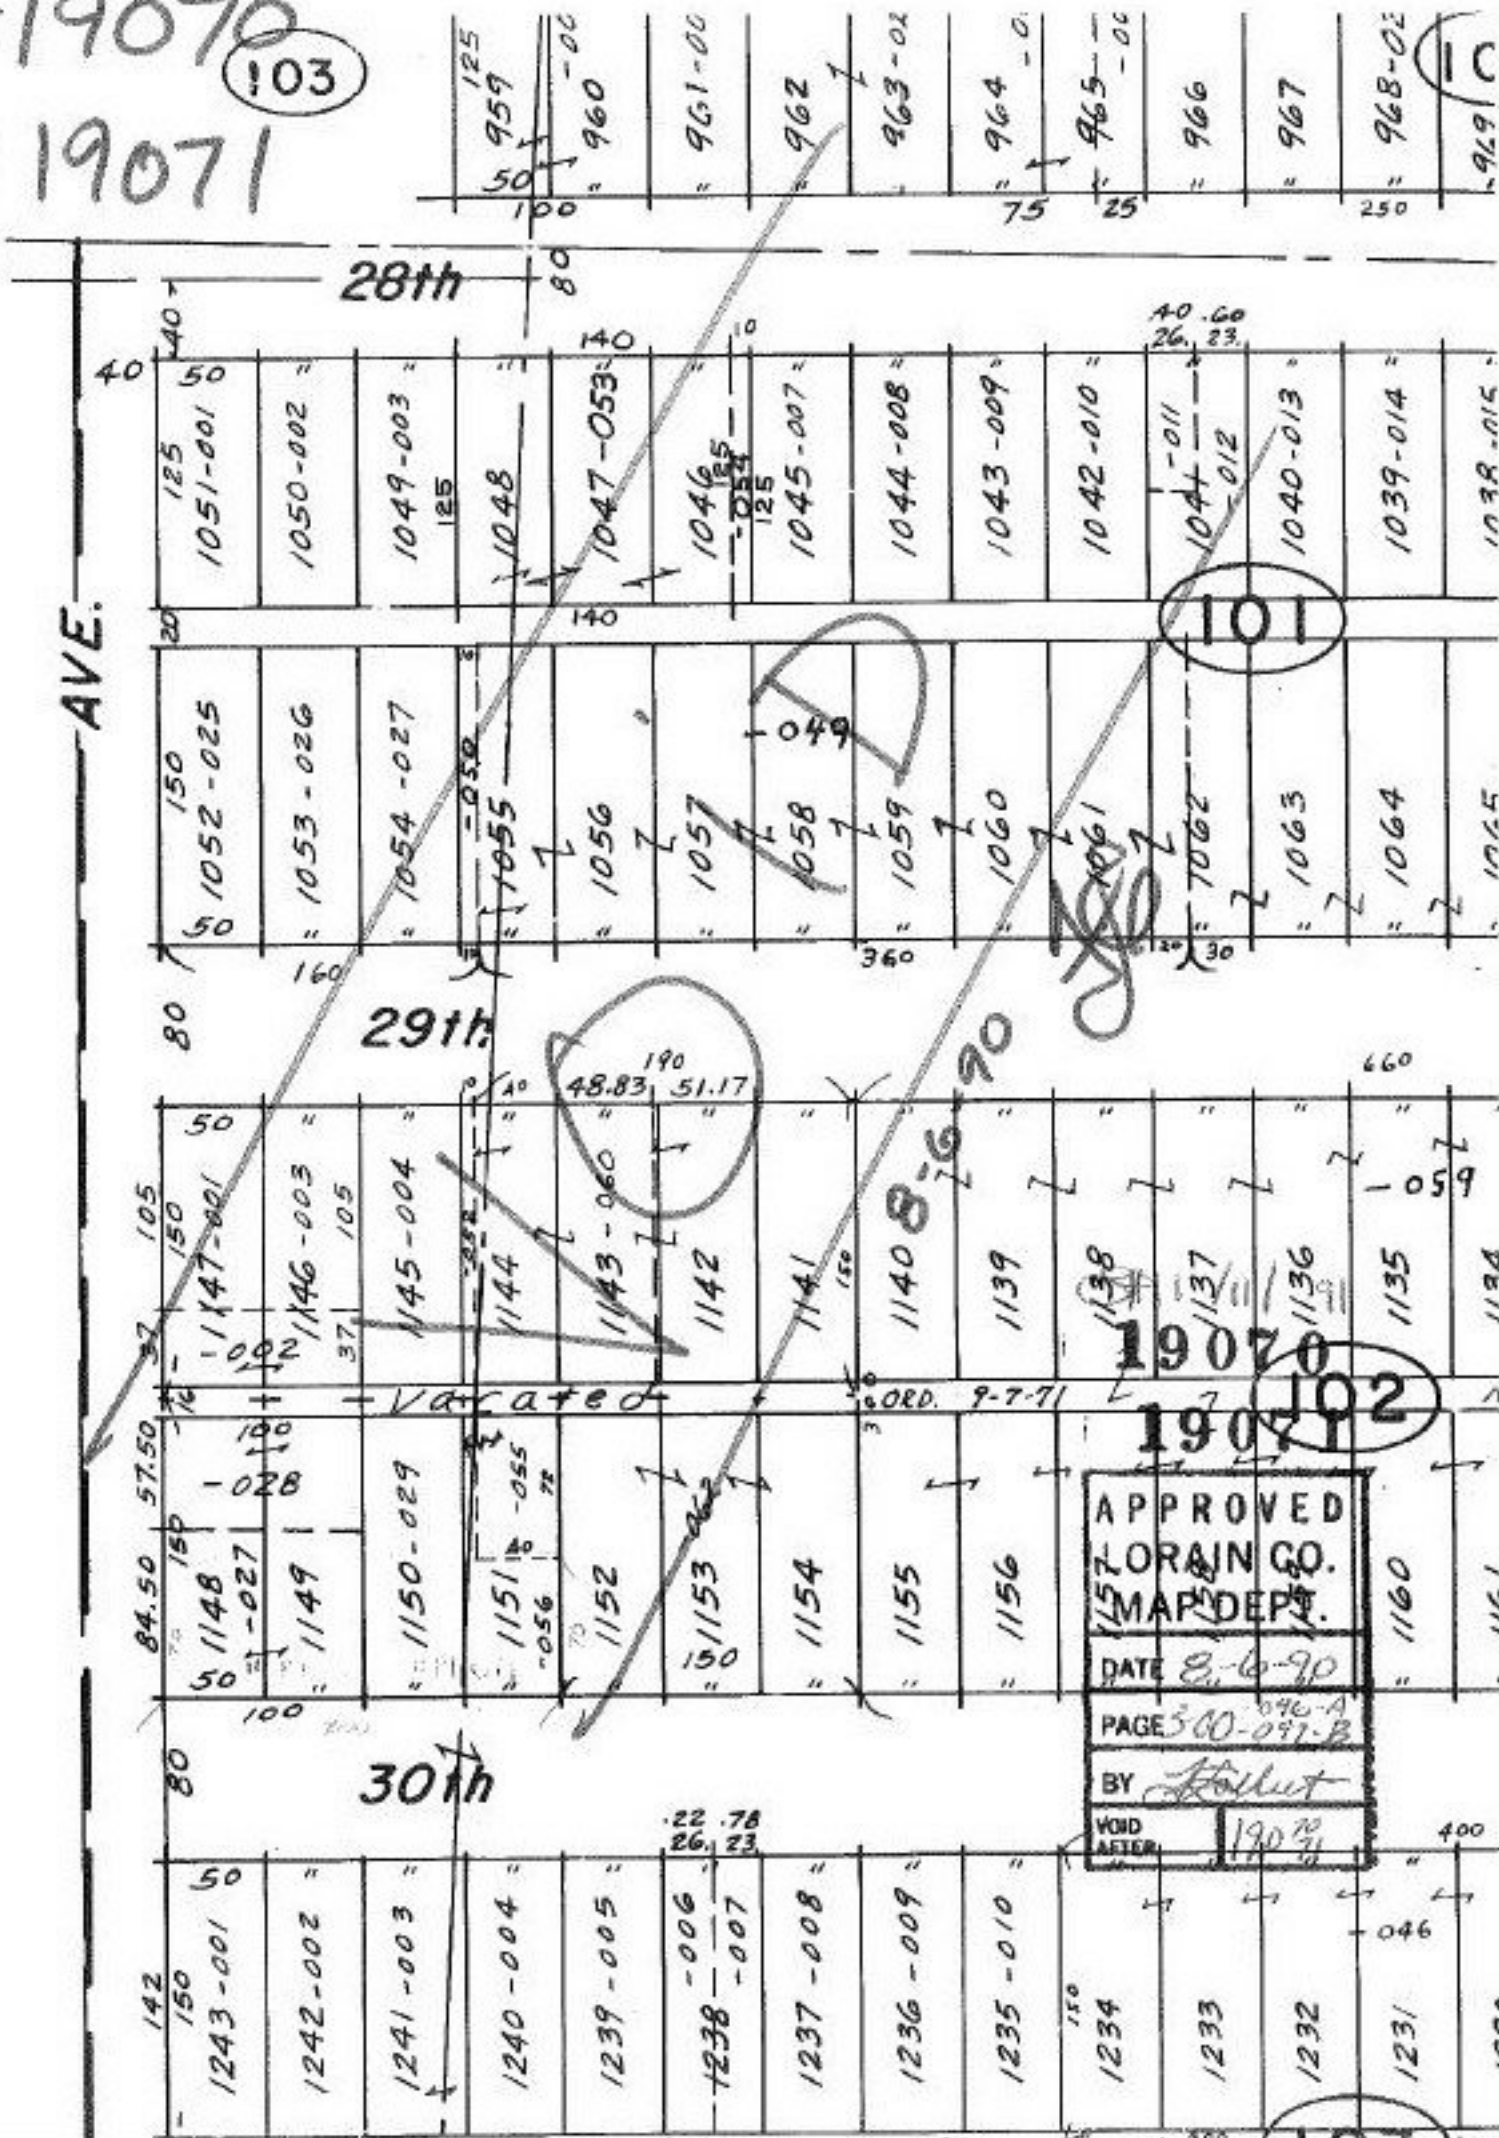

28th

29th

30th

101

19070  
 19071  
 102

APPROVED  
 MAP DEPT.  
 DATE 8-6-90  
 PAGE 300-097-B  
 BY *Hollist*  
 VOID AFTER 19070/31

125  
 959  
 50  
 100  
 960  
 961-00  
 962  
 963-01  
 964  
 75  
 965  
 25  
 966  
 967  
 968-02  
 250  
 969

40  
 40  
 20  
 125  
 1051-001  
 1050-002  
 1049-003  
 125  
 1048  
 1047-053  
 1046  
 1045-007  
 1044-008  
 1043-009  
 1042-010  
 40.60  
 26.23  
 1041-011  
 1040-013  
 1039-014  
 1038-015  
 1025  
 1026  
 1027  
80  
 80  
 105  
 150  
 150  
 1147-001  
 1146-003  
 1145-004  
 1144  
 1143-060  
 1142  
 1141  
 1140  
84.50  
 57.50  
 150  
 1148  
 1149  
 1150-029  
 1151  
 1152  
 1153  
142  
 150  
 1243-001  
 1242-002  
 1241-003  
 1240-004  
 1239-005  
 1238-006  
 1238-007  
 1237-008  
 1236-009  
 1235-010  
 1234  
 1233  
 1232  
 1200