


MILLS - AVON

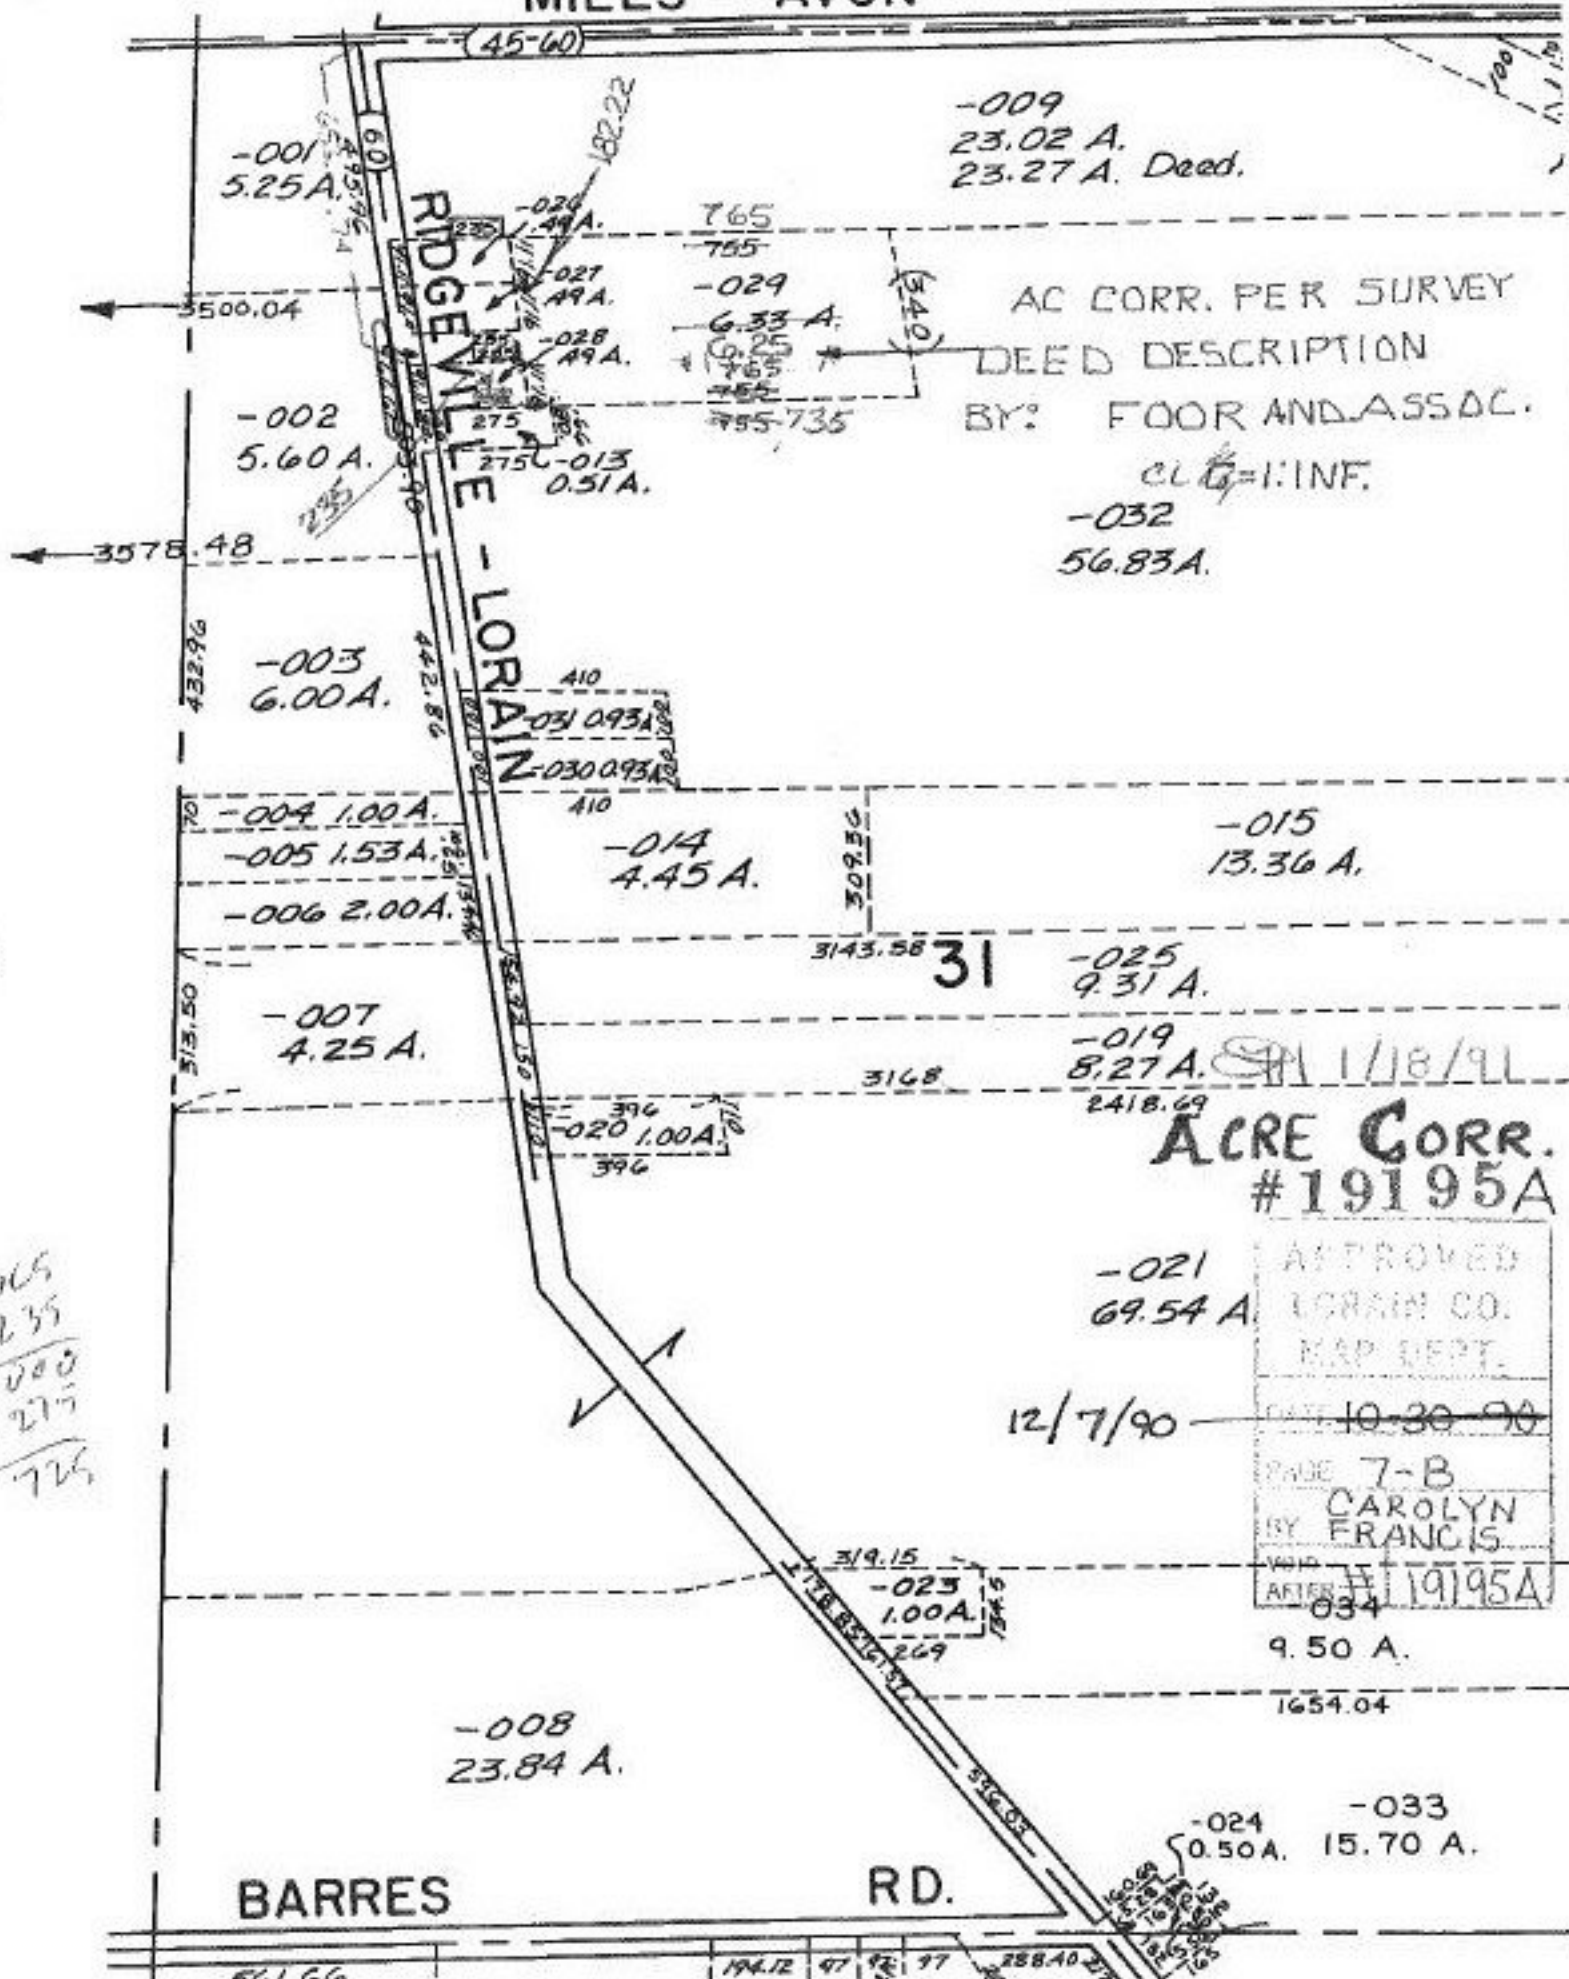

-009
23.02 A.
23.27 A. Deed.

AC CORR. PER SURVEY
DEED DESCRIPTION
BY: FOOR AND ASSOC.
CLG = 1:1 INF.

-032
56.83 A.

-001
5.25 A.

-002
5.60 A.

-003
6.00 A.

-004 1.00 A.

-005 1.53 A.

-006 2.00 A.

-007
4.25 A.

-008
23.84 A.

765
755
-029
6.33 A.
755-735

-014
4.45 A.

-015
13.36 A.

-025
9.31 A.

-019
8.27 A.

-020 1.00 A.

-021
69.54 A.

-023
1.00 A.

APPROVED
MAP DEPT.
DATE 10-30-90
PAGE 7-B
BY CAROLYN
FRANCIS
VOID AFTER #19195A

-034
9.50 A.

1654.04

-024 0.50 A. -033 15.70 A.

BARRES

RD.

765
+ 235

1000
- 275

725

561.66

194.12 47 97 258.40 2735

-014