


SQUIRE

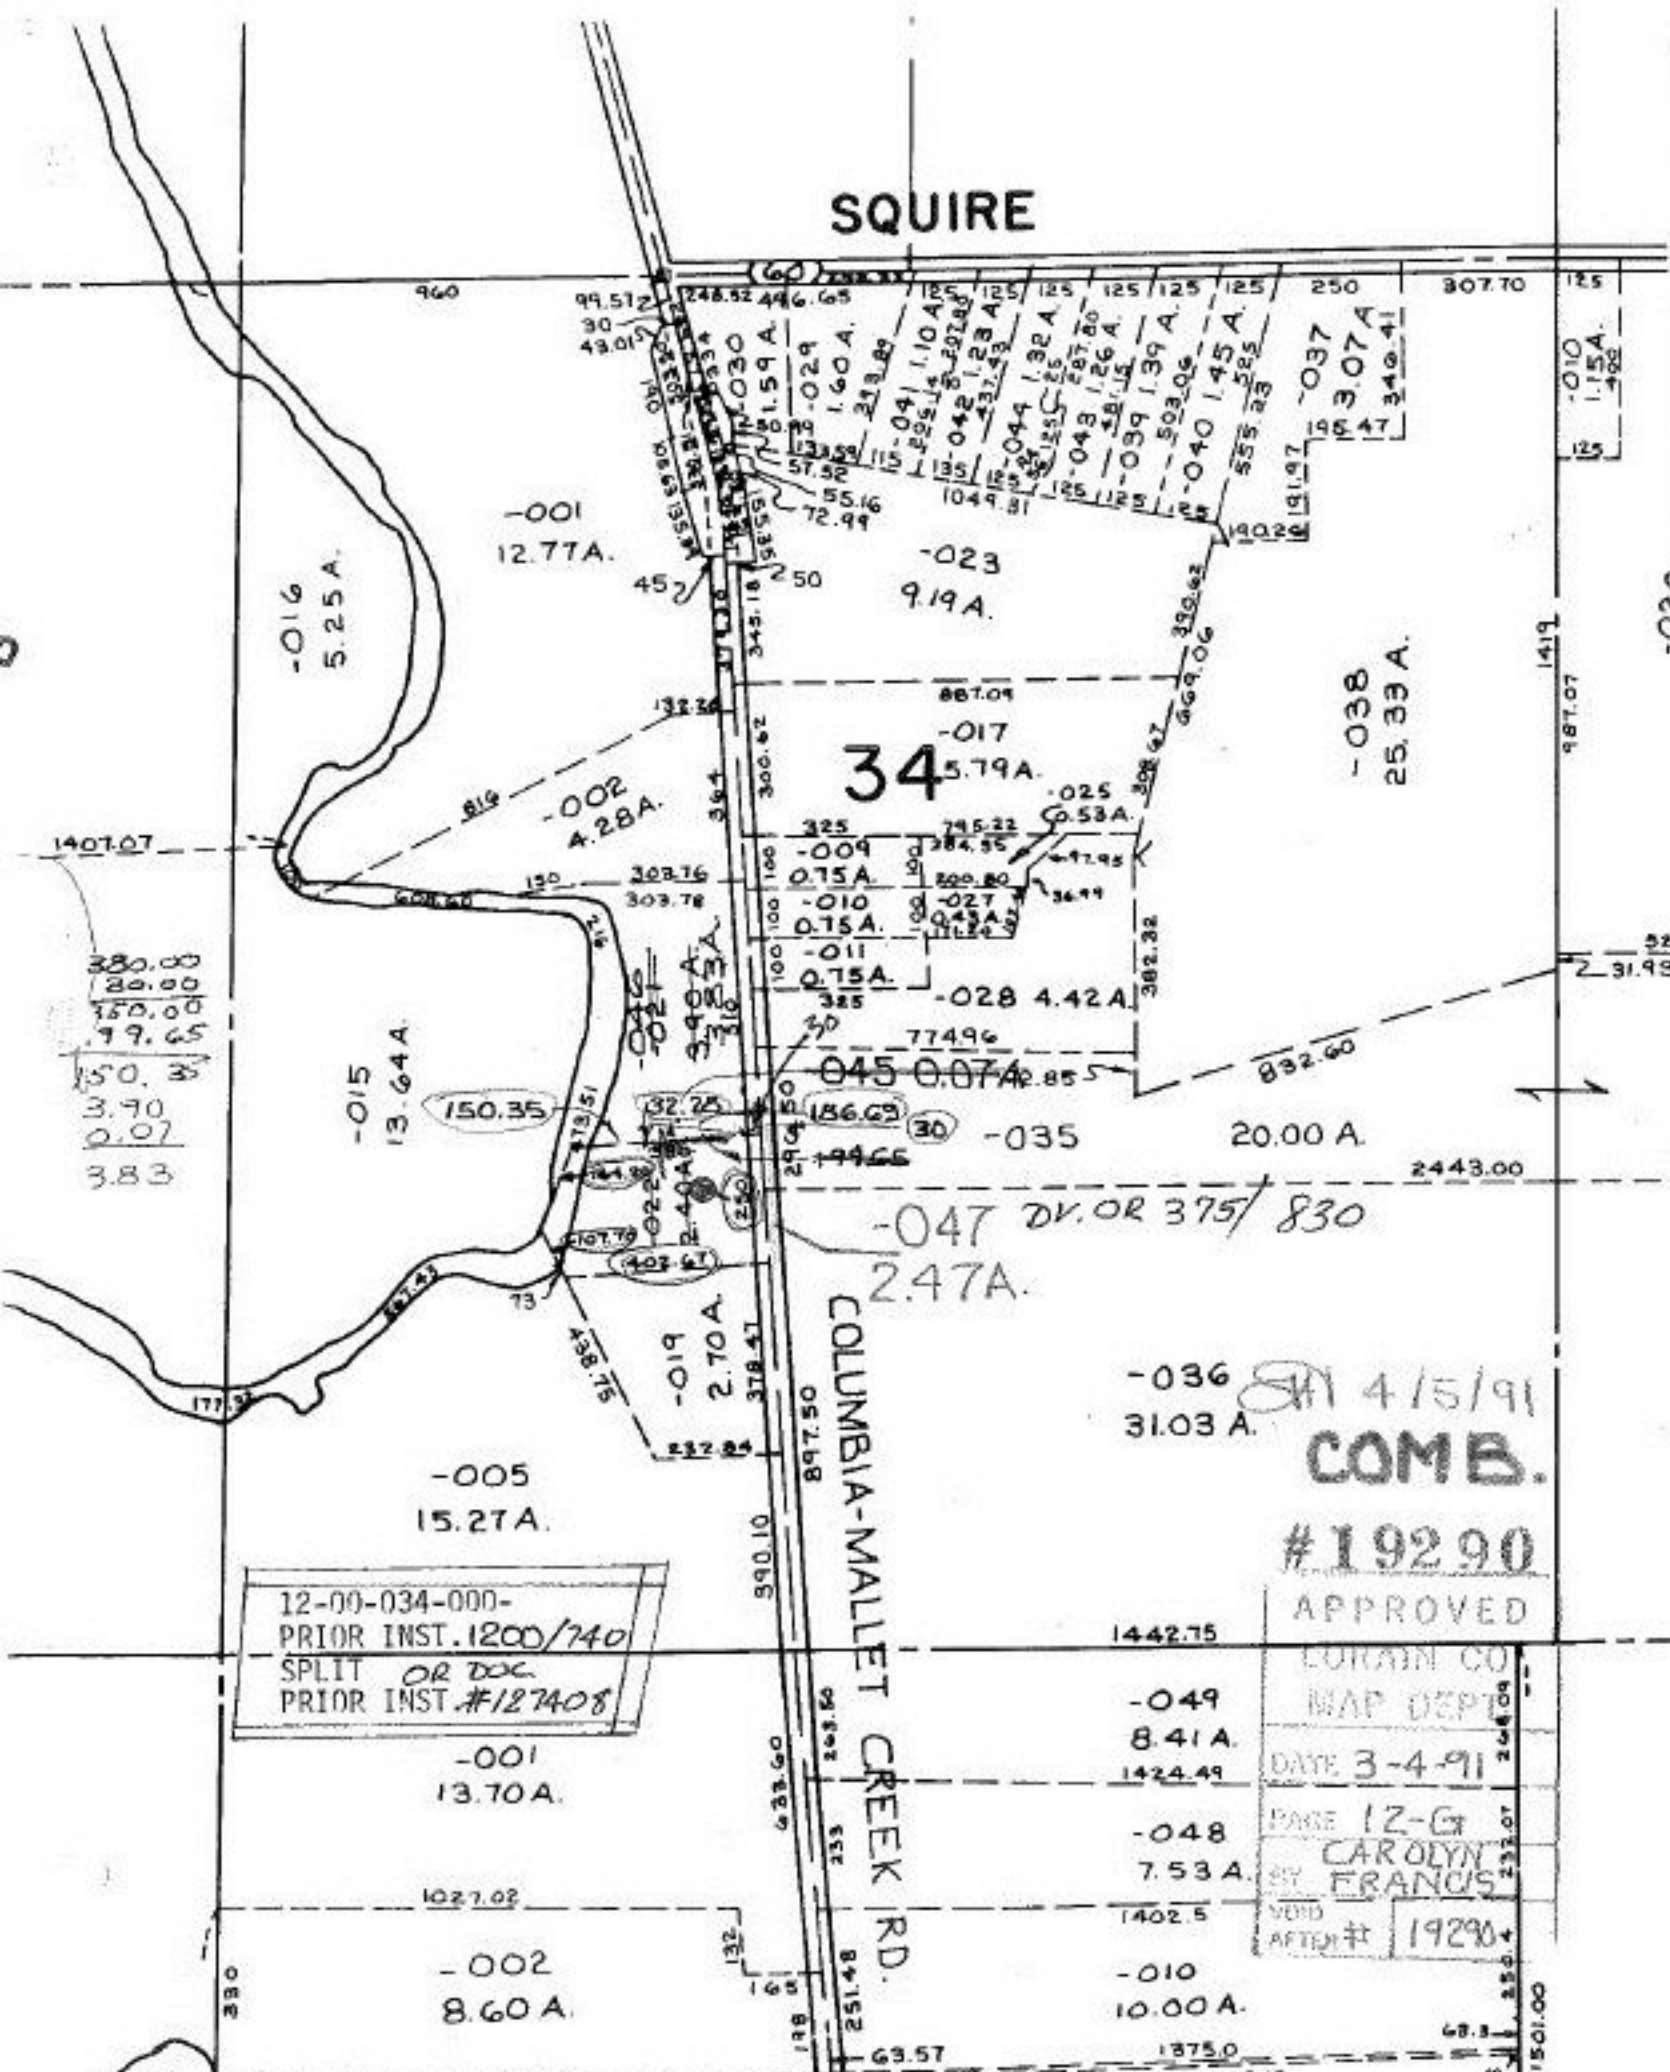

380.00
 20.00
 150.00
 79.65
 150.35
 3.70
 0.07
 3.83

12-00-034-000-
 PRIOR INST. 1200/740
 SPLIT OR DOC.
 PRIOR INST. #127408

-036 *SM* 4/15/91
 31.03 A.
COMB.
#19290
 APPROVED
 LORAIN CO
 MAP DEPT
 DATE 3-4-91
 PAGE 12-Gr
 BY CAROLYN
 FRANCIS
 VOID
 AFTER # 19290

-001
 13.70 A.
 -002
 8.60 A.

-049
 8.41 A.
 1424.49
 -048
 7.53 A.
 1402.5
 -010
 10.00 A.
 1875.0

COLUMBIA-MALLET CREEK RD.

-047 DV. OR 375/830
 2.47 A.

20.00 A.

34 345.79 A.

-038
25.33 A.

-023
9.19 A.

-001
12.77 A.

-016
5.25 A.

-015
13.64 A.

-002
4.28 A.

-028 4.42 A.

-035

-019
2.70 A.

-005
15.27 A.

-002
8.60 A.

VOID AFTER # 19290

1501.00