

ST.

LOCUSTE

ORIGINAL VILLAGE

EDISON

PLAT


PART

19681

APPROVED
LORAIN CO.
MAP DEPT.

DATE 11-21-91
PAGE 9-00-096A
BY CAROLYN FRANCIS
VOID AFTER # 19681

09-00-096-102
PRIOR INST 1348/409
SURVEYED BY CHARLES P. MARYU
MARYU
REG. SURVEYOR
C-1: INF.

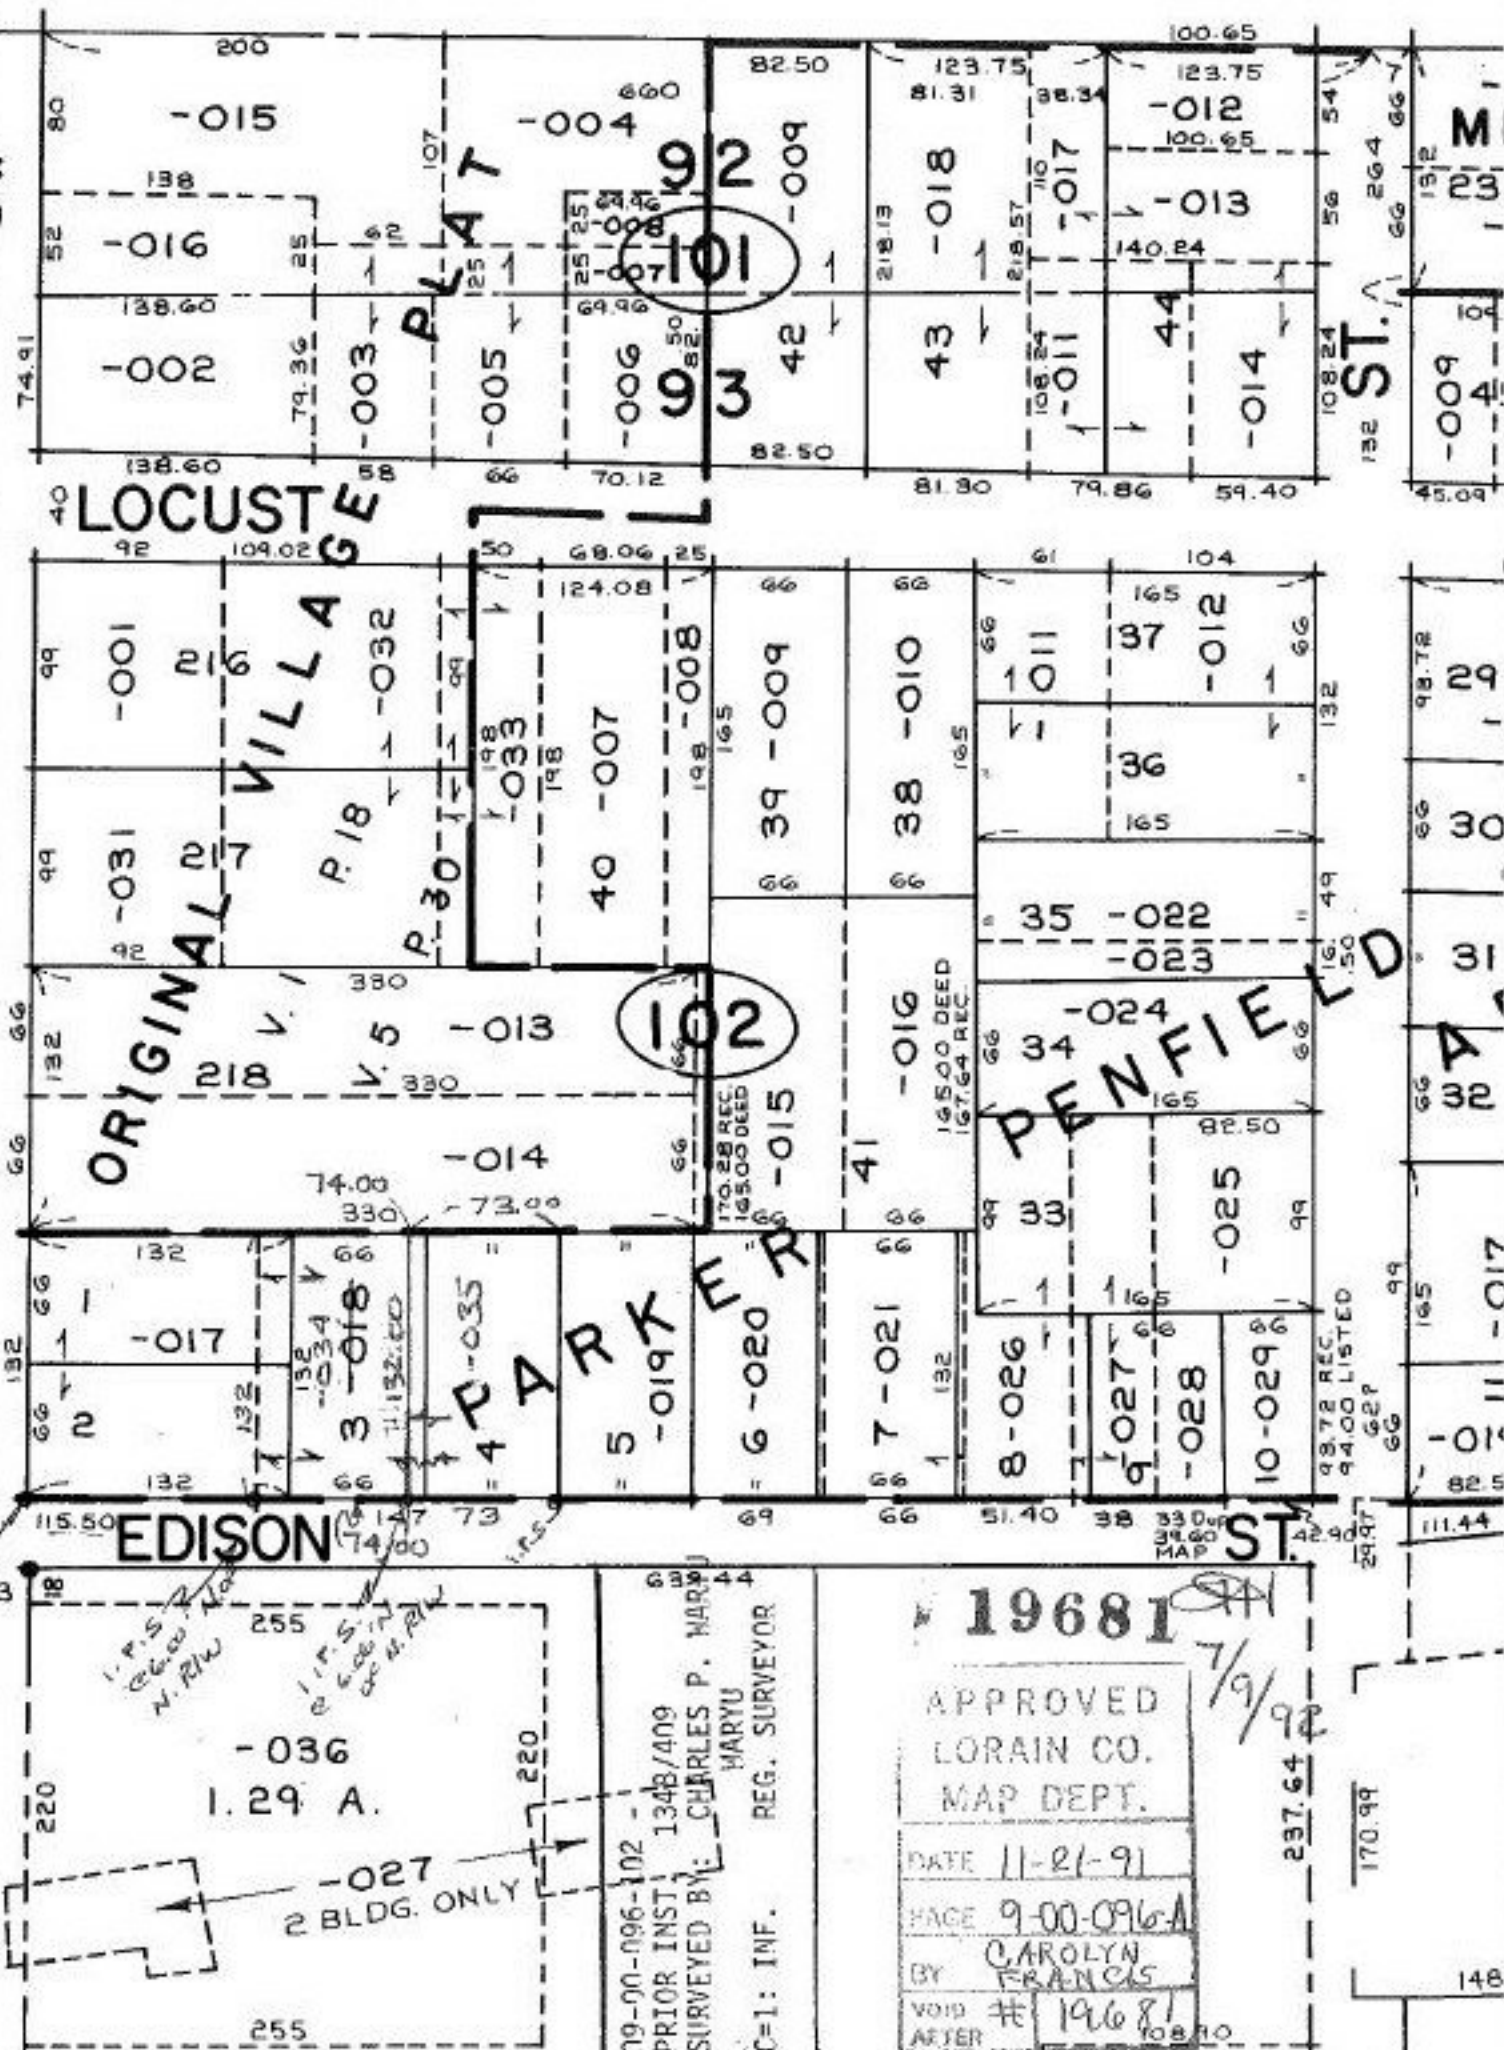

ST.

ST.

M

A

O

11

12

13

283