


HILLIARD

100

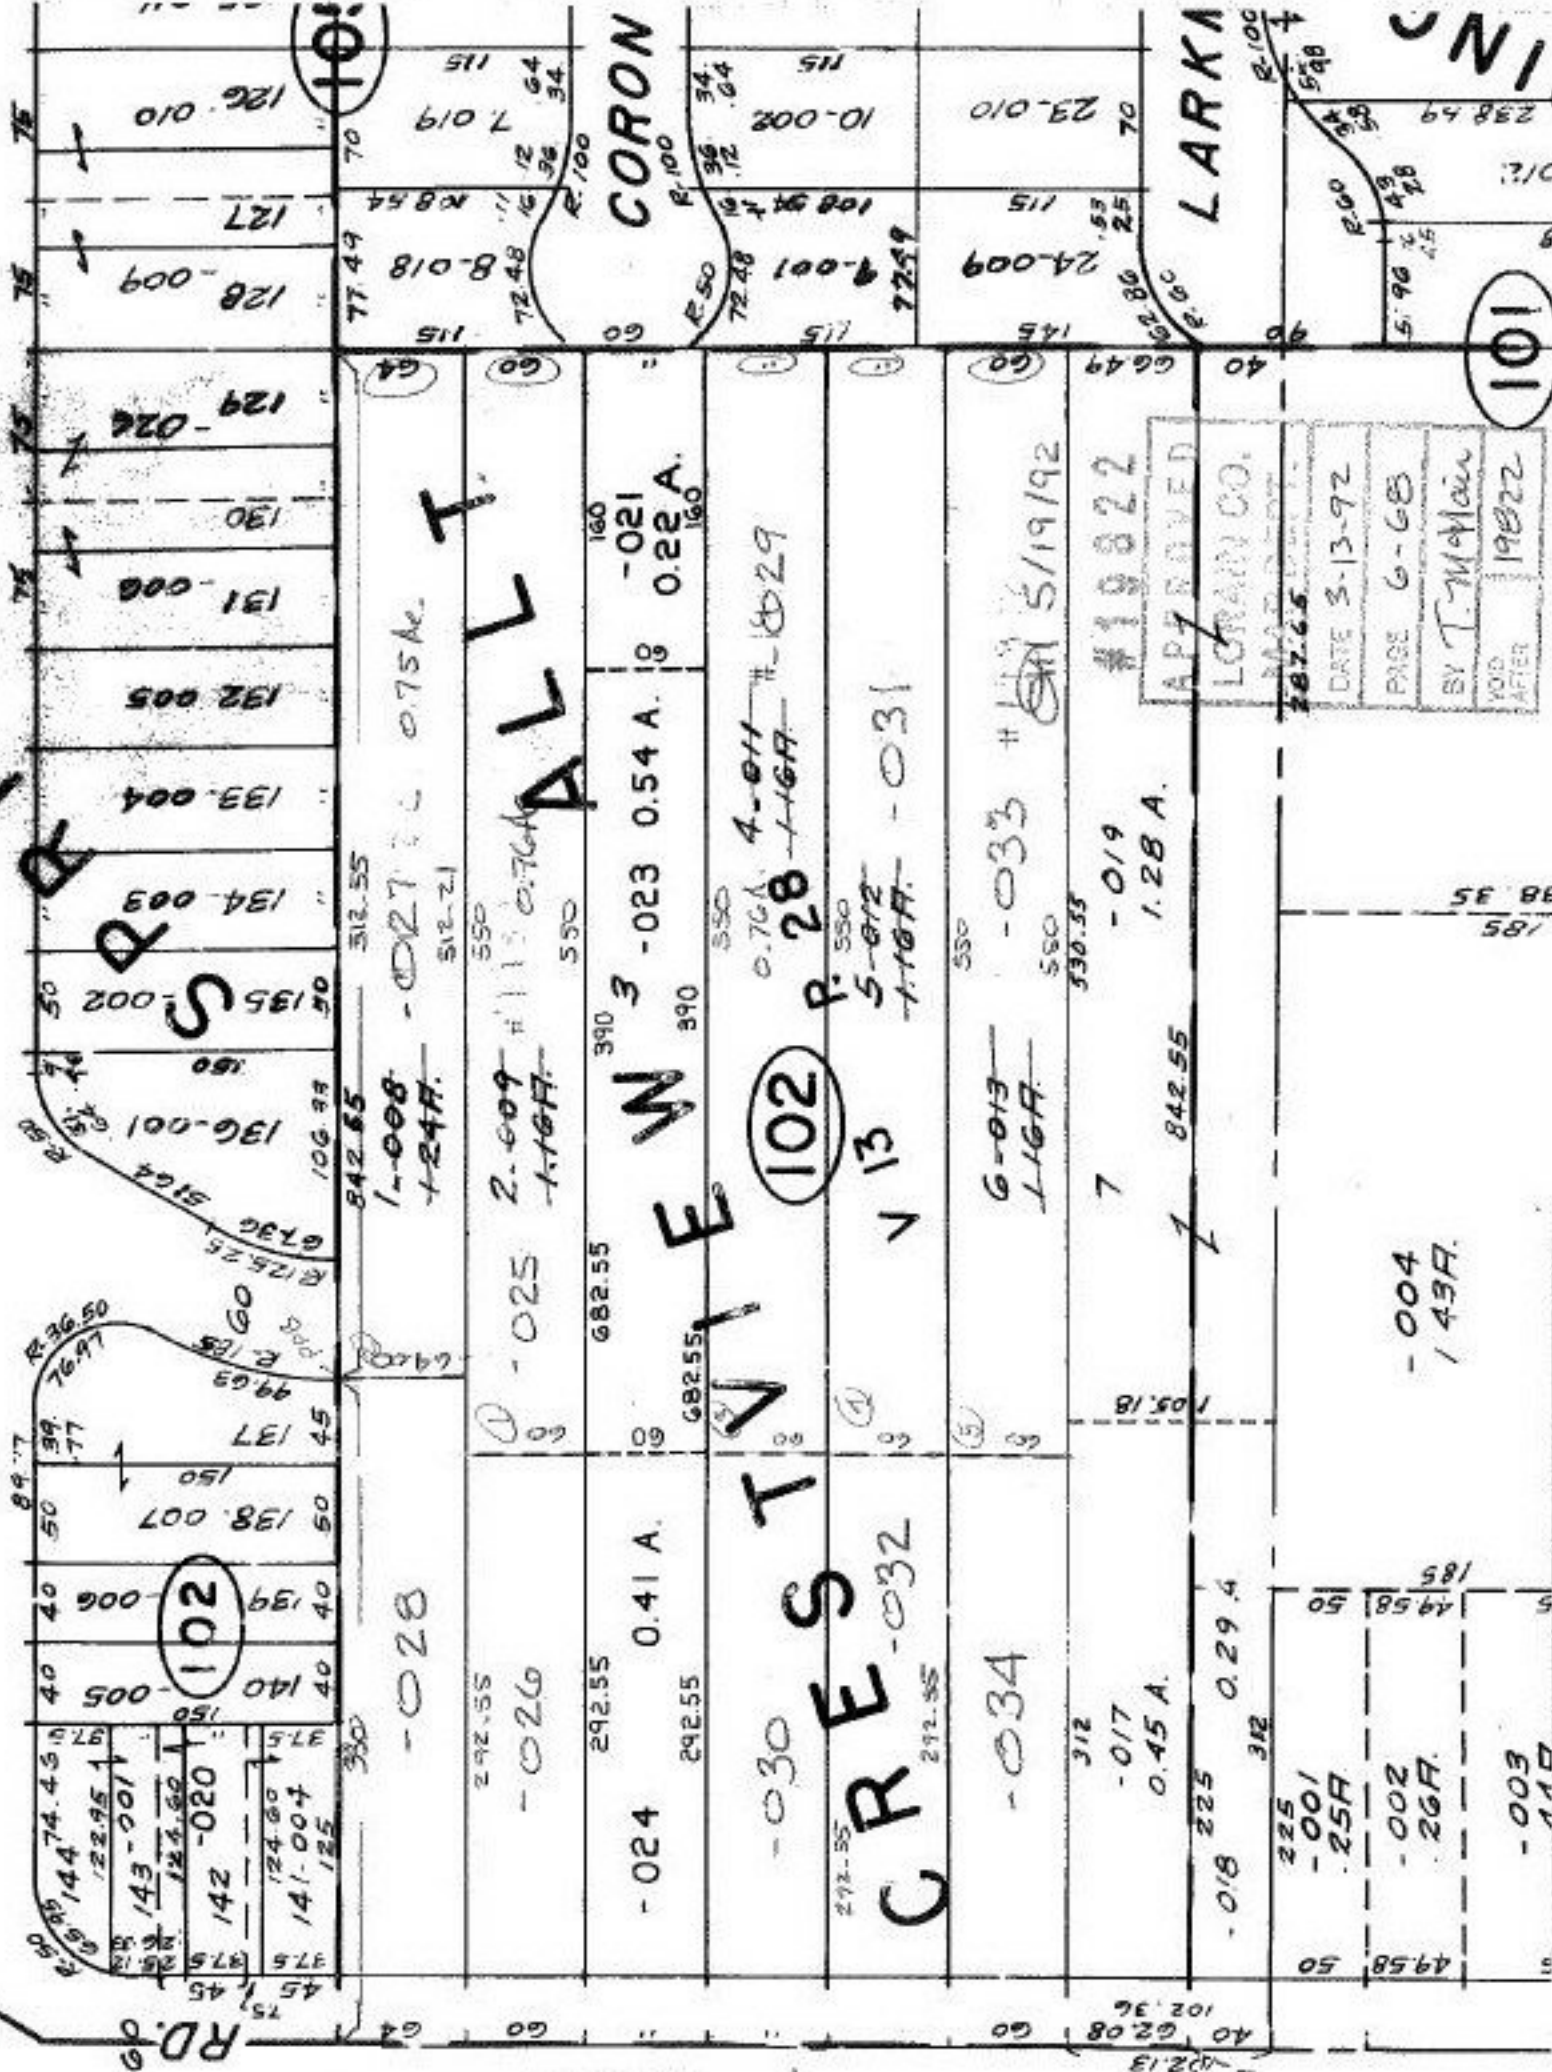

129-026
130
131-008
132-005
133-004
134-003
135-002
136-001
137
138-007
139
140-005
141-004
142-020
143-001
144-001

127
128-009
126-010
101
102
103
160
APPROVED
LORAN CO.
DATE 3-13-92
PAGE 6-68
BY T. McMain
VOID AFTER 1982


-004
14A

58/185

101

LARKA

CORON

NORTH

RD. 6