

2045

5

52.50 A




-002
2.00 A.

-003
42.00 A.

-022
~~003~~
76.71 A
74.84 A

4

MEMORANDUM

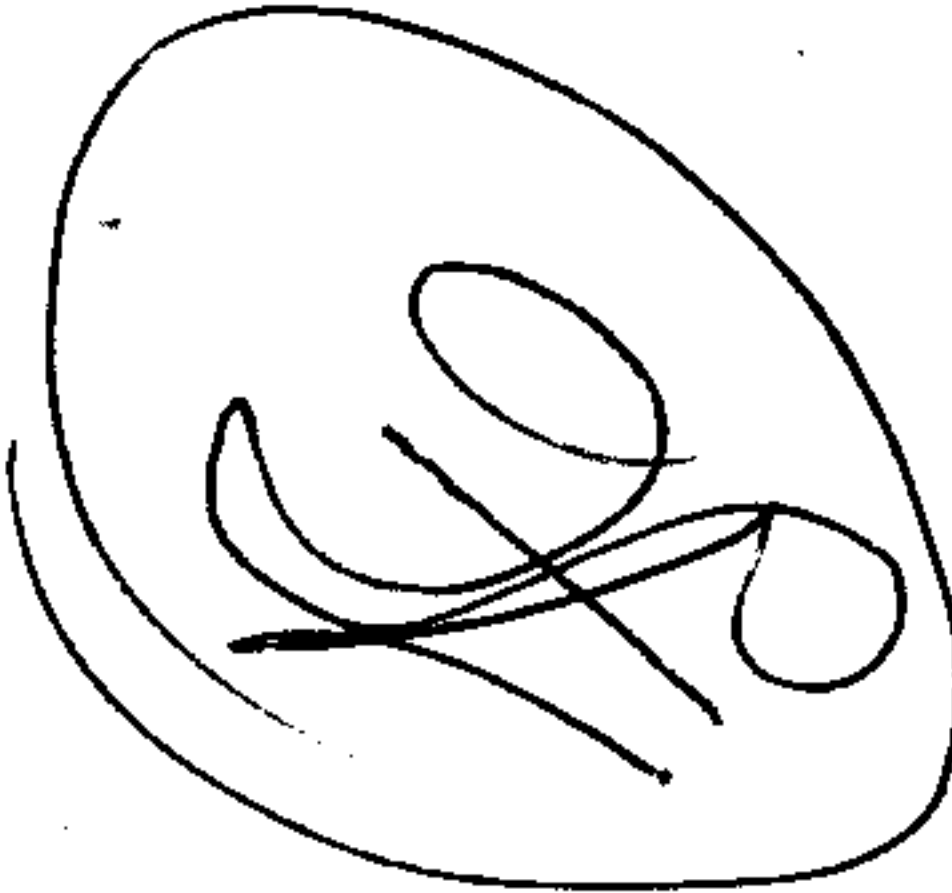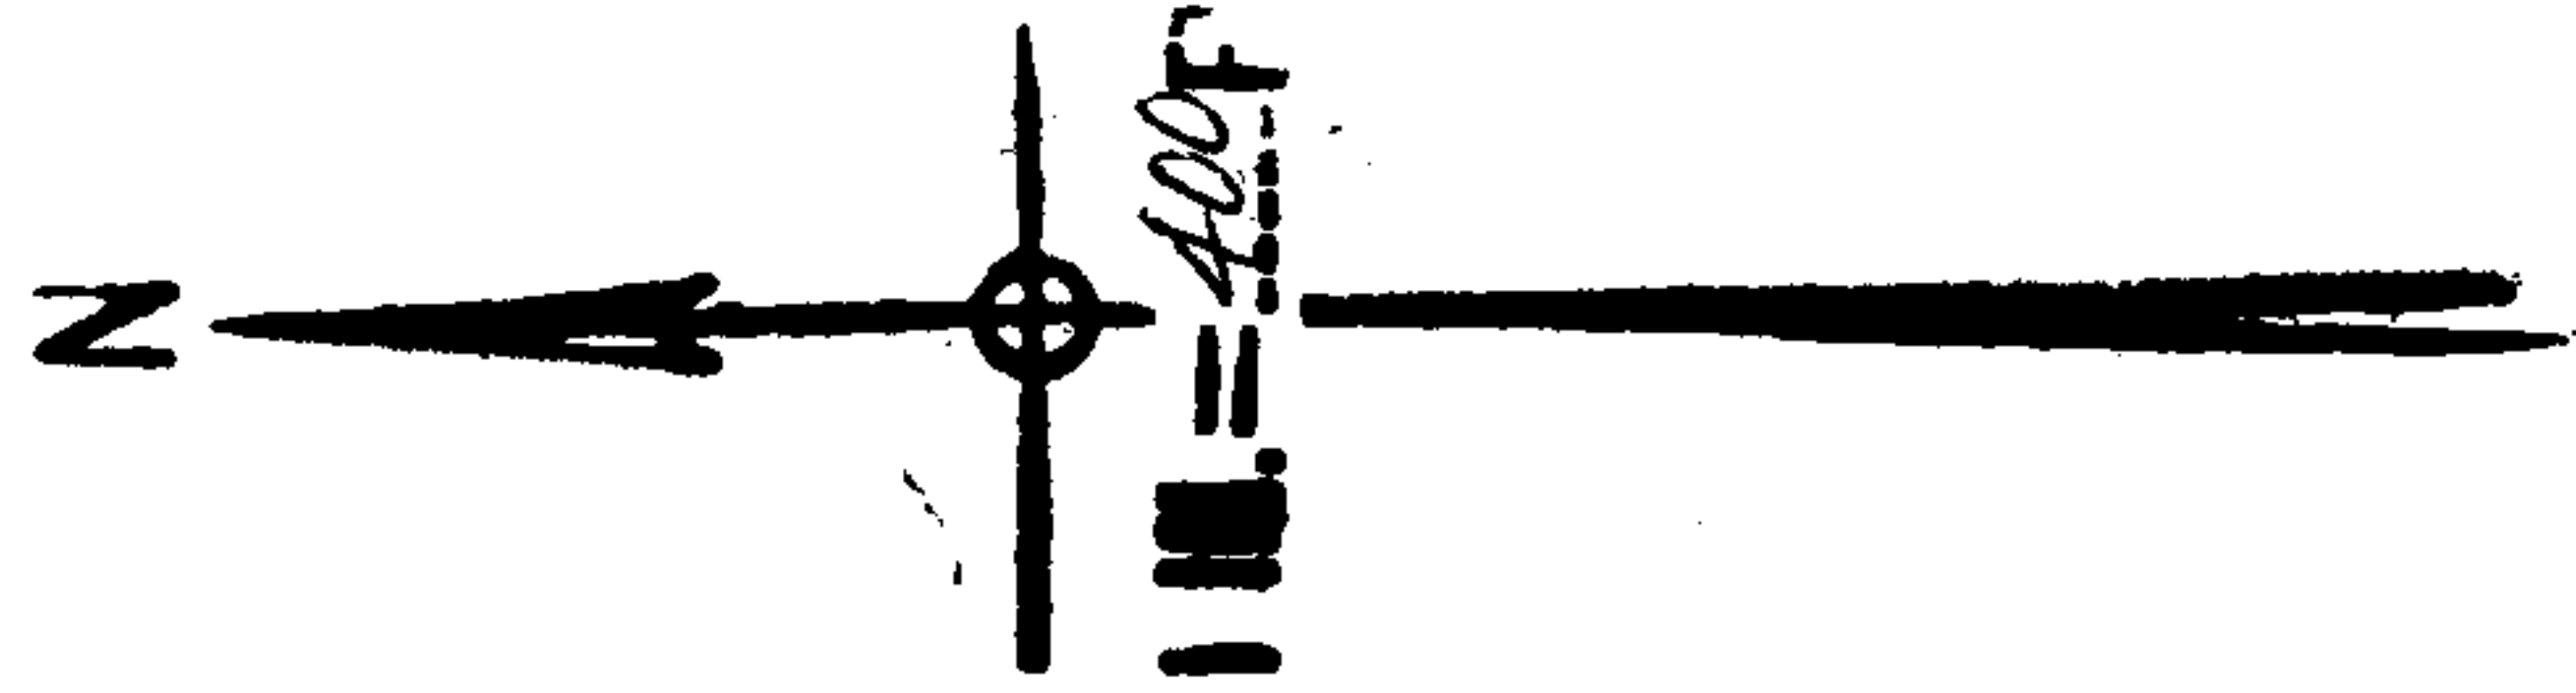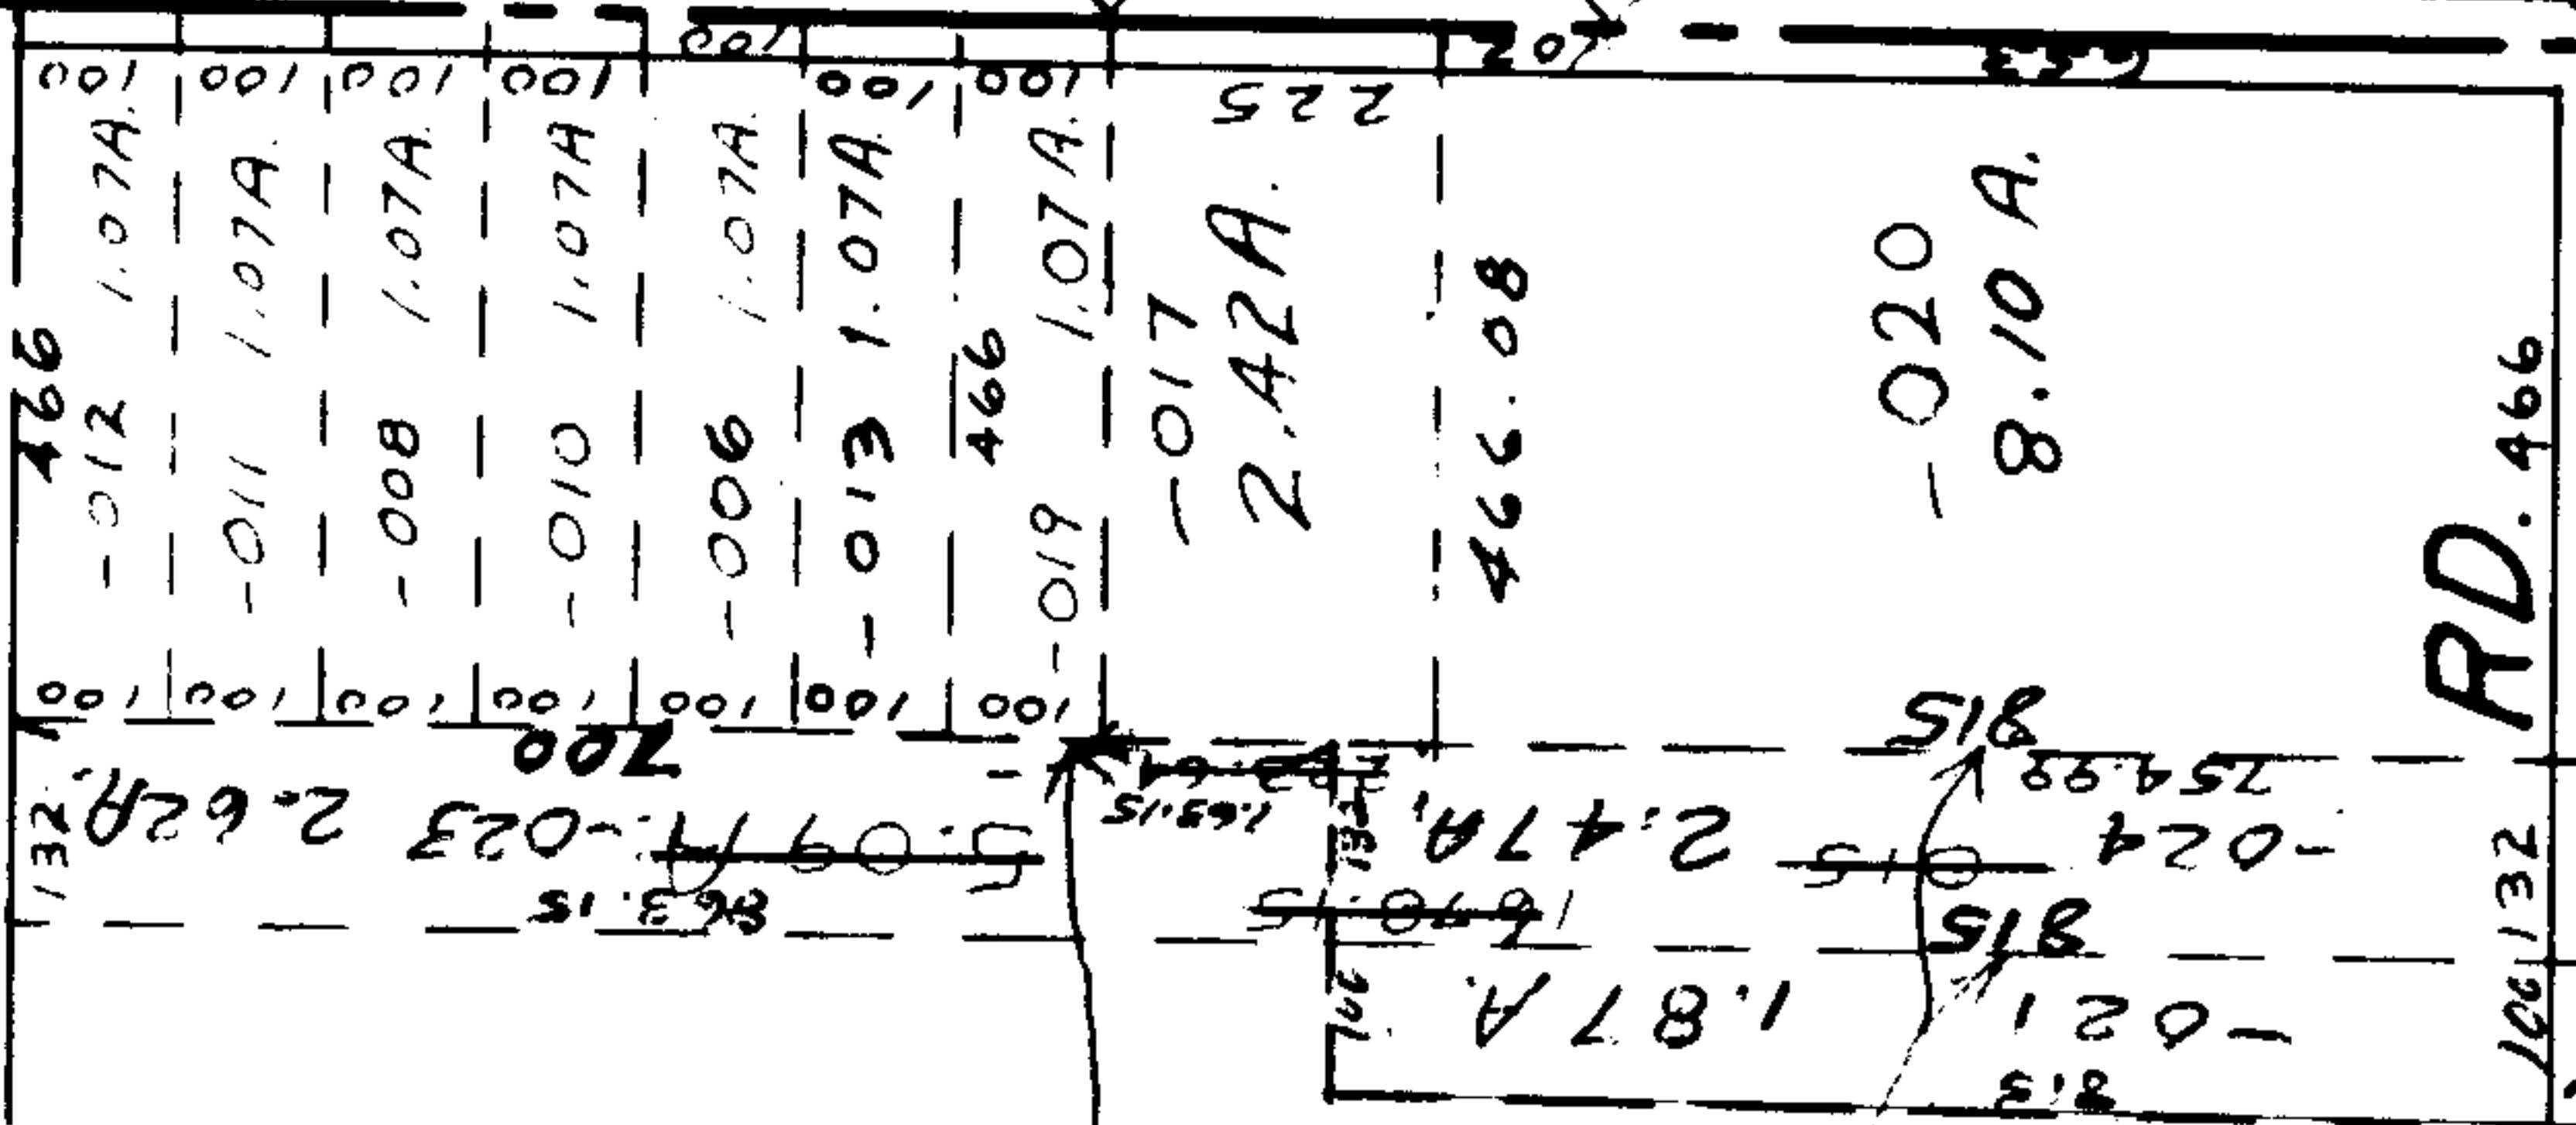

APPROVED
LORAIN CO.
MAP DEPT.
DATE 8-21-68
21-B
BY <i>J. Grace</i>

S.S.
7-31-68

DEC 20 1968

233
300
-001
160 A.
300
233

-003
30.00 A.

-004
10.00 A.

927.3
985.05
985.05
10.00 A.

442.2

RD. 466

653

327

700

1401.84

90.52'


<