

-002
70.00 A
62

OL 62

-024 DU 1342/668

-021 OR 345/932

-023 DU 1377/883


OL 79

-019 OR 84/663

-031 DU 1342/668

-030 DU 1377/883

677.4

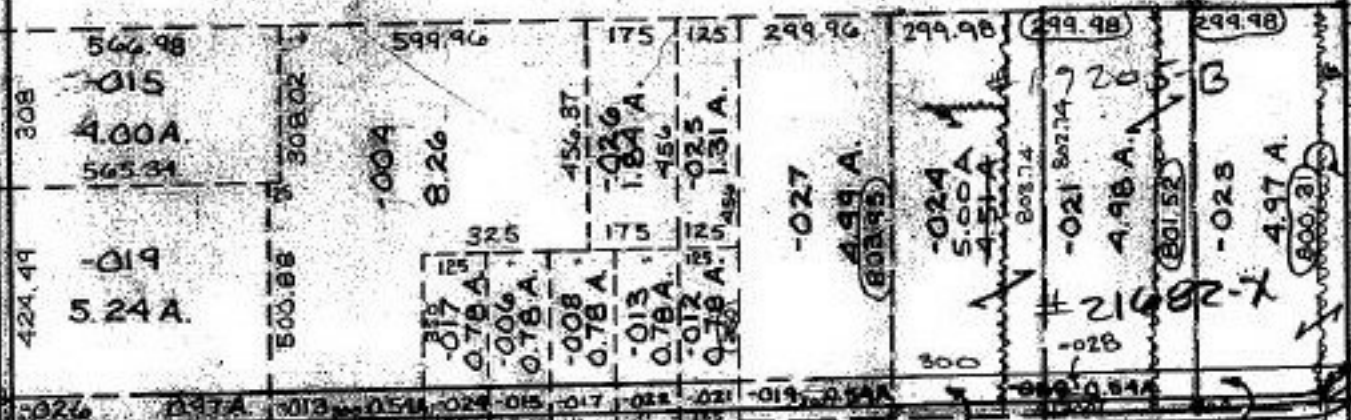


AC. CORR. PER
LEGAL DESC. IN
DU. 1342 P. 668

-031
7.72 A.
0.15 A.

-030
0.54 A.
6.00

-003 #21708
49.33 A.

ACRE. CORR. &
MAP REVISION
PER DEEDS AS LISTED

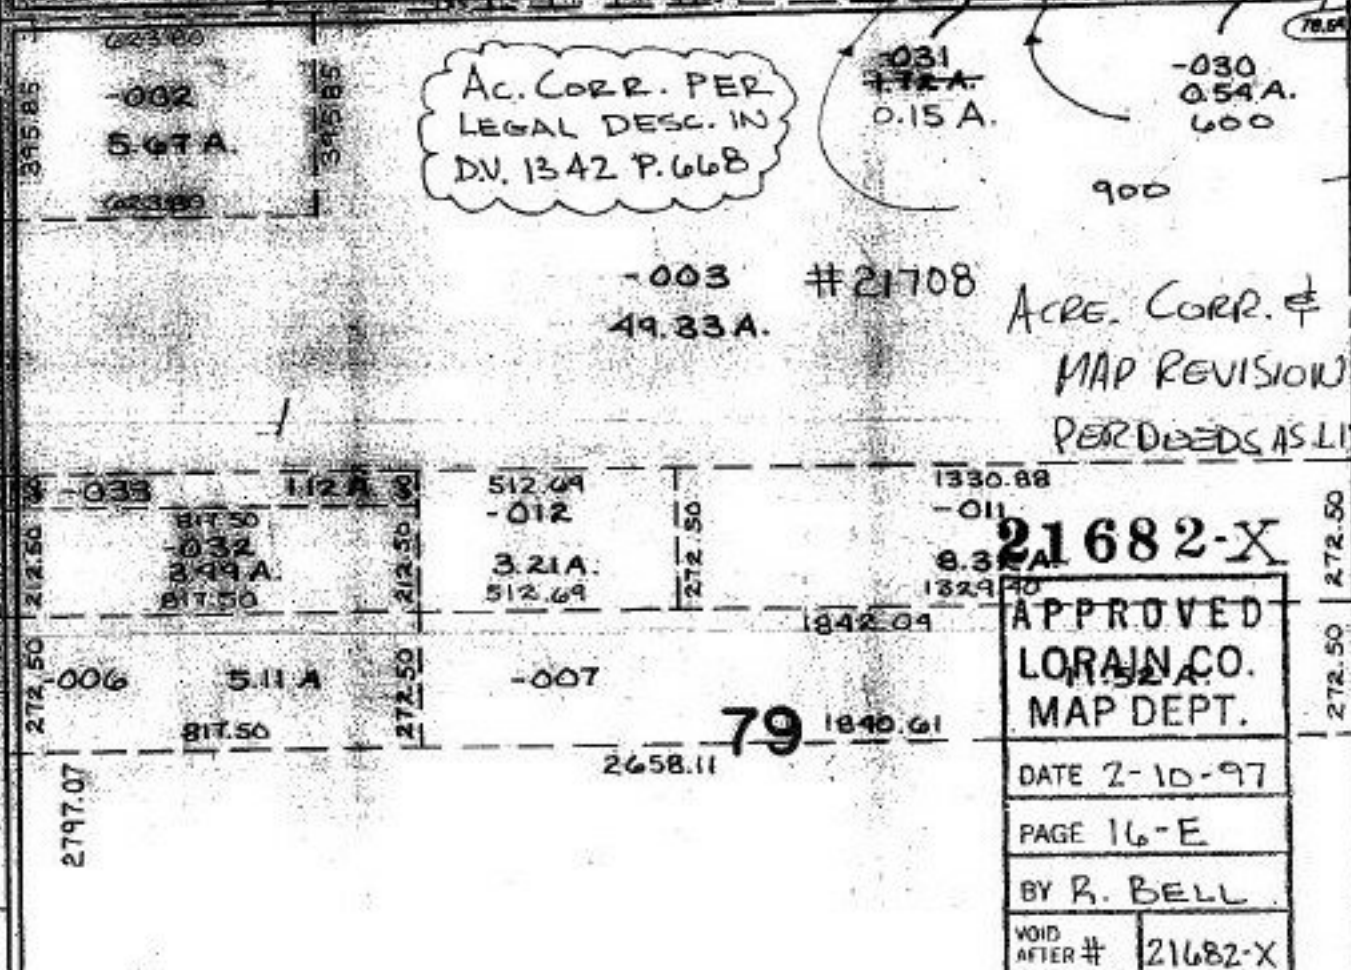

#21682-X

APPROVED
LORAIN CO.
MAP DEPT.

DATE 2-10-97

PAGE 16-E

BY R. BELL

VOID
AFTER # 21682-X

79

2658.11

272.50
272.50
272.50

2797.07

825

403

271

175

235.05

267

153

308

424.49

-026

395.85

271

175

272.50
272.50
272.50

2797.07

308.02

500.88

-012

345.85

