


#21742

-X

MAP CORRECTION ONLY

ADD DISTANCES TO TAX MAPS

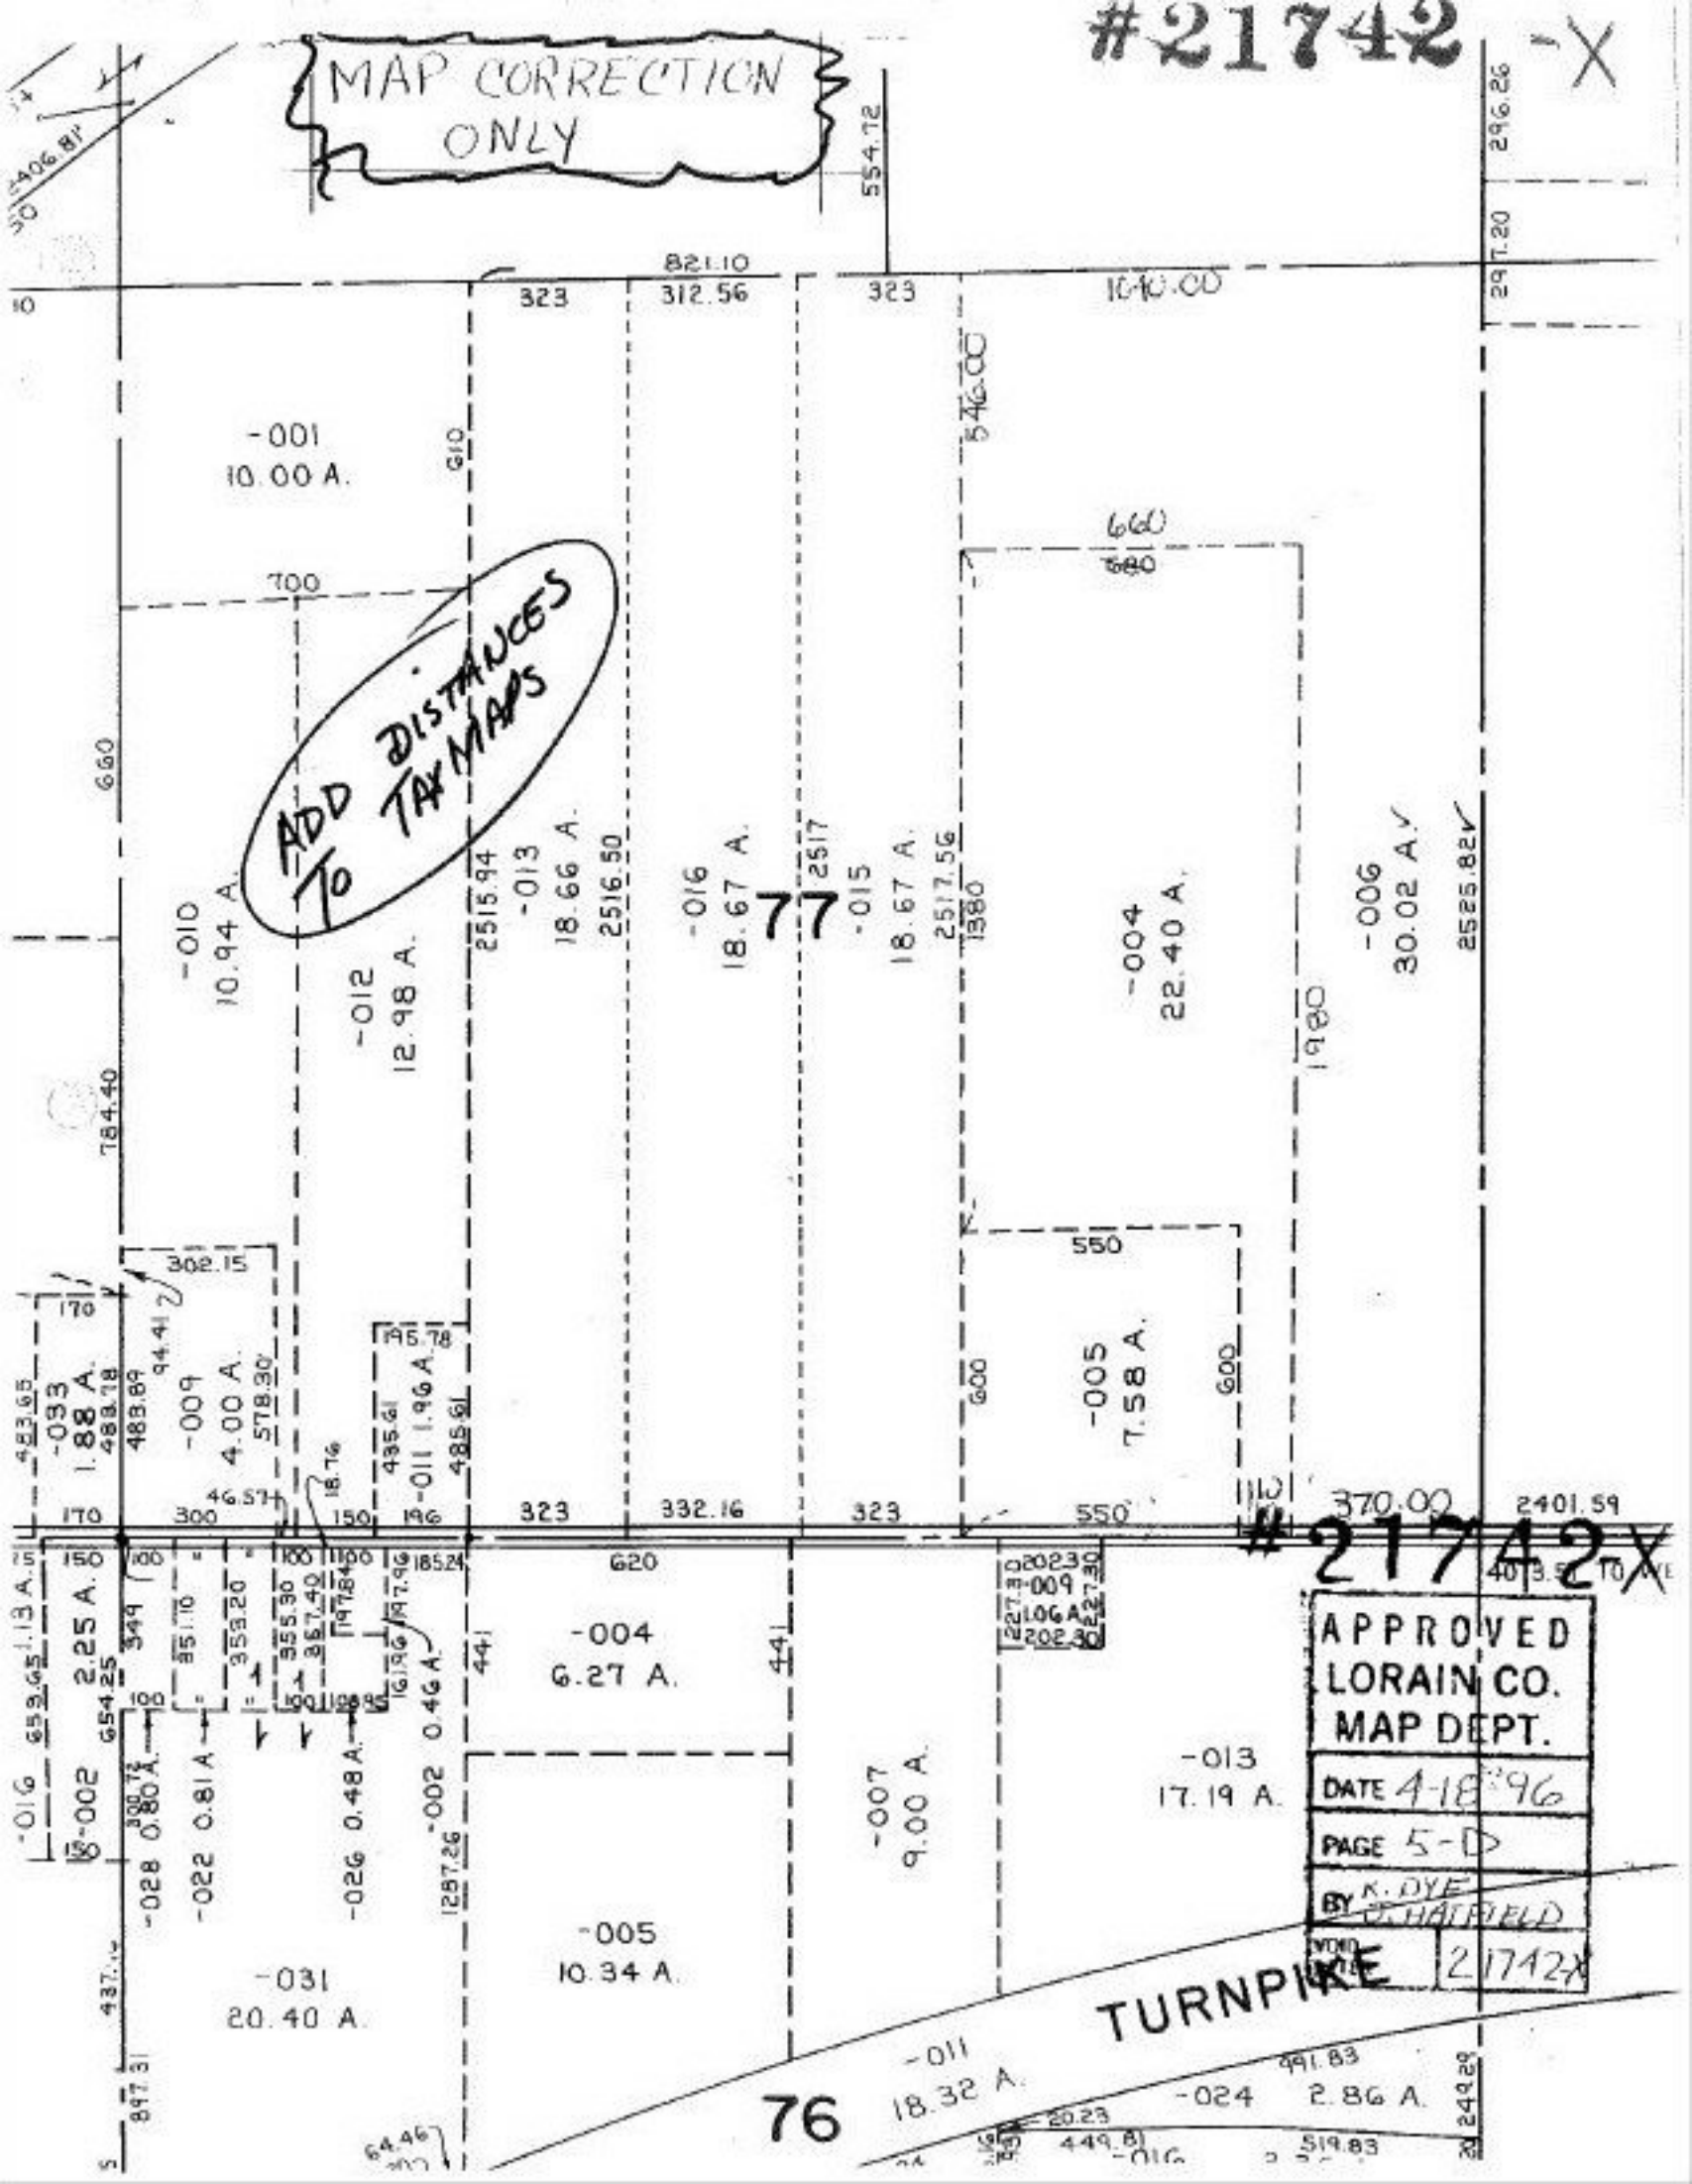

APPROVED  
LORAIN CO.  
MAP DEPT.  
DATE 4-18-96  
PAGE 5-D  
BY K. DYE  
J. HATFIELD  
21742X

TURNPIKE

76

#21742X

-001  
10.00 A.

-010  
10.94 A.

-012  
12.98 A.

-016  
18.67 A.

77  
2517

-015  
18.67 A.

-004  
22.40 A.

-006  
30.02 A.

-009  
4.00 A.

-011  
1.96 A.

-005  
7.58 A.

-004  
6.27 A.

-007  
9.00 A.

-013  
17.19 A.

-031  
20.40 A.

-005  
10.34 A.

-011  
18.32 A.

-024  
2.86 A.

297.20  
296.26

2525.82V

370.00  
2401.59

249.29

554.12

821.10  
312.56

323

1640.00

546.00

660  
680

1980

600

600

600

323

550

323

332.16

323

227.30  
2023  
202.30  
227.30

553.65  
-093  
1.88 A.  
488.18  
489.89  
94.41

-016  
653.65  
1.13 A.  
15  
2.25 A.  
654.25  
349  
349

-028  
0.80 A.  
330.74  
349

-022  
0.81 A.  
351.10  
353.20

-026  
0.48 A.  
355.30  
357.40  
197.34

897.31  
437.14

64.46

-002  
0.46 A.  
1297.26  
161.96  
197.96  
185.24

620

441

76

-016  
449.81

-016  
519.83

991.83

249.29