


#21773

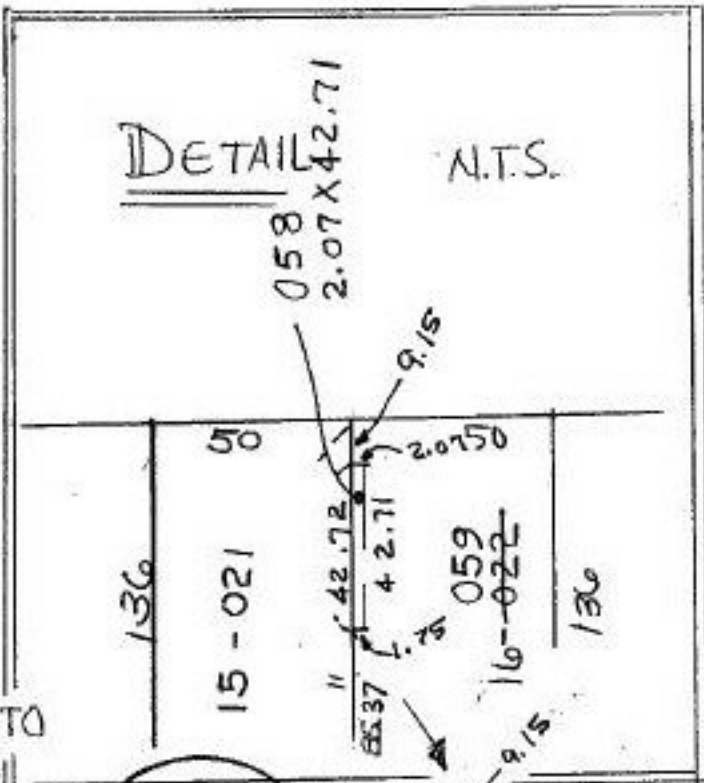

DETAIL NOT TO SCALE

50	10-016	50	51.82	50	12-018	50	13-019	50	14-020	50	15-021	50	16-022	50	17-023	50	18-024	50	19-025	50	20-026	50	21-027	50	22-028	50	23-029	50	24-030
----	--------	----	-------	----	--------	----	--------	----	--------	----	--------	----	--------	----	--------	----	--------	----	--------	----	--------	----	--------	----	--------	----	--------	----	--------

ST.

HADAWAY

H O M E S

CARLISLE AVE.

AV

50	76-010	50	75-011	50	74-012	50	73-013	50	72-014	50	71-015	50	70-016	50	69-017	50	68-018	50	67-019	50	66-020	50	65-021	50	64-022	50	63-023	50	62-024
----	--------	----	--------	----	--------	----	--------	----	--------	----	--------	----	--------	----	--------	----	--------	----	--------	----	--------	----	--------	----	--------	----	--------	----	--------

-035  
2.27 A.

-029  
2.50 A.

1313.63

P.P.NO. 10-00-008-113-  
 PRIOR MAP: O.R. 160/449  
 CLOSURE: 0.50:10,000  
 4.58 A. 0.09:10,000  
 SURVEYED BY: BOCK & CLARK  
 TED R. CLARK REG. SURVEYOR

21773  
 APPROVED  
 LORAIN CO.  
 23 MAP DEPT.  
 DATE 5-20-96  
 PAGE 10-00-0080  
 BY CAROLYN  
 FRANCIS  
 355.14 #21773

83.12  
 -034  
 0.23 A.  
 152.87

82.90  
 82.90  
 157.22