


#22205

SEE 20-

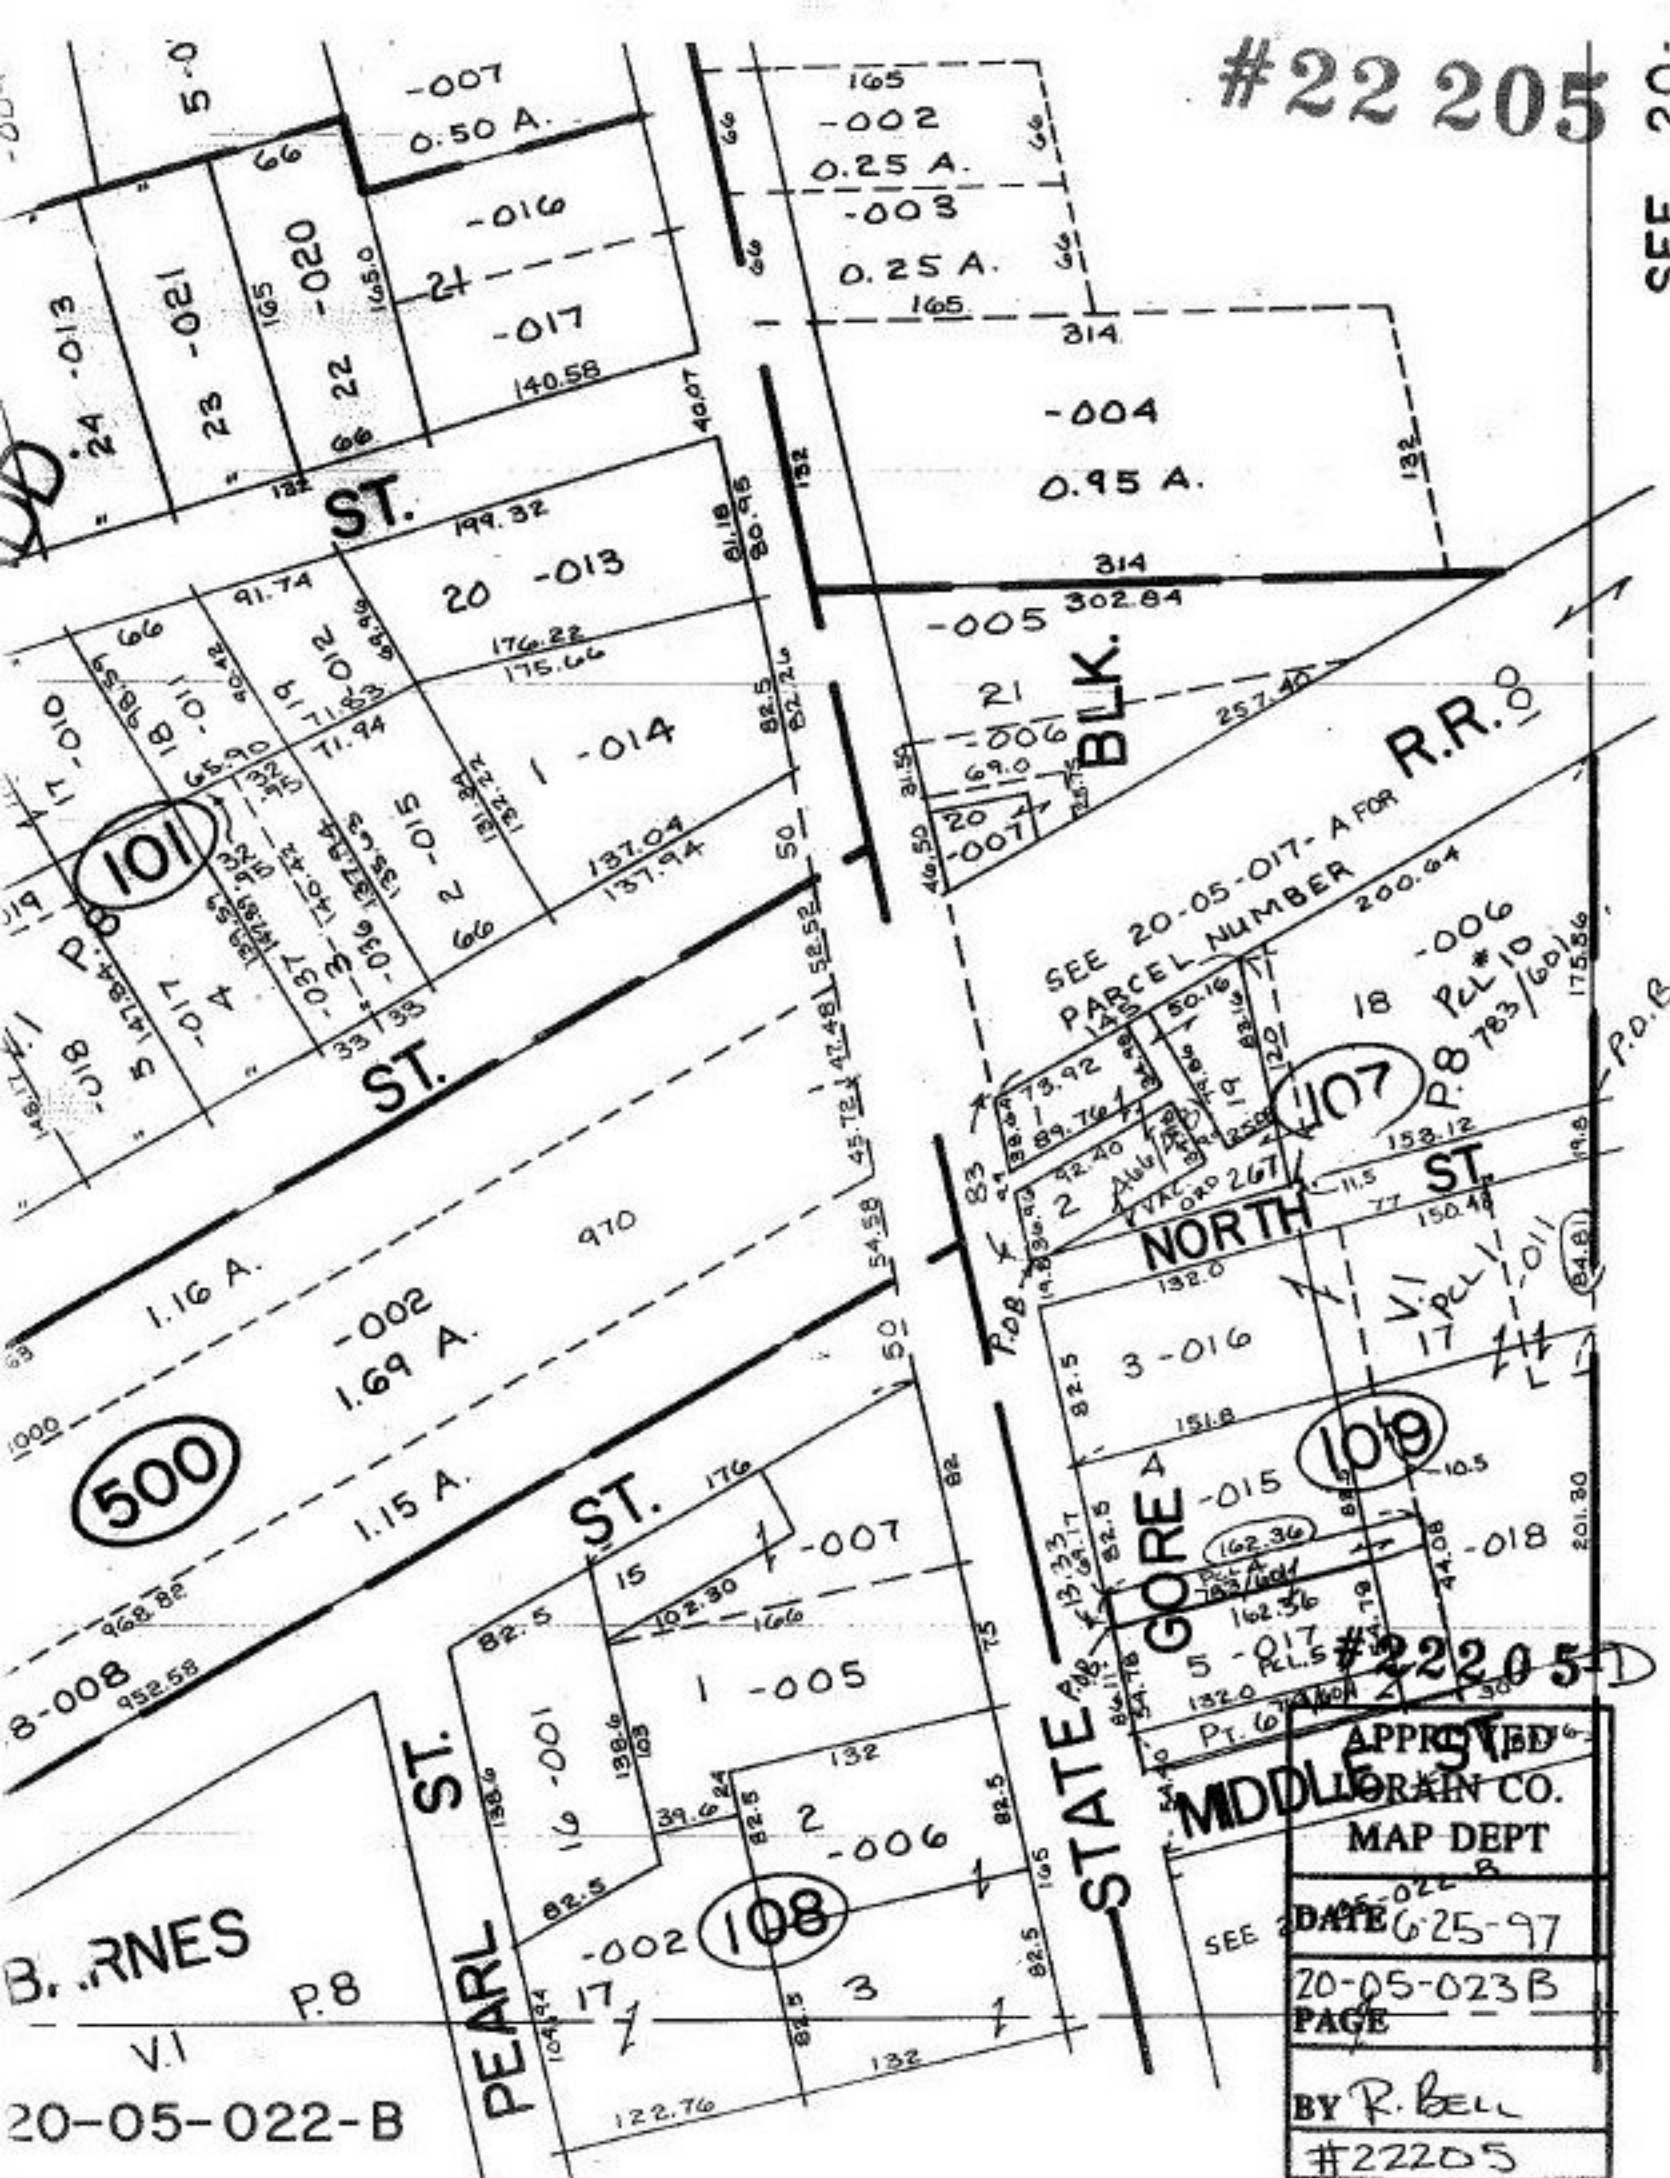

BLK.

SEE 20-05-017-A FOR  
 PARCEL NUMBER 200.84

NORTH ST.

STATE GORE

APPROVED  
 MIDDLEBRAIN CO.  
 MAP DEPT

DATE 6-25-97  
 20-05-023B  
 PAGE  
 BY R. BELL  
 #22205

500

101

107

108

109

B. RINES

P.8

20-05-022-B

PEARL ST.

STATE GORE

P.O.B

ST.

ST.

