


42.21



DETAIL N.T.S.

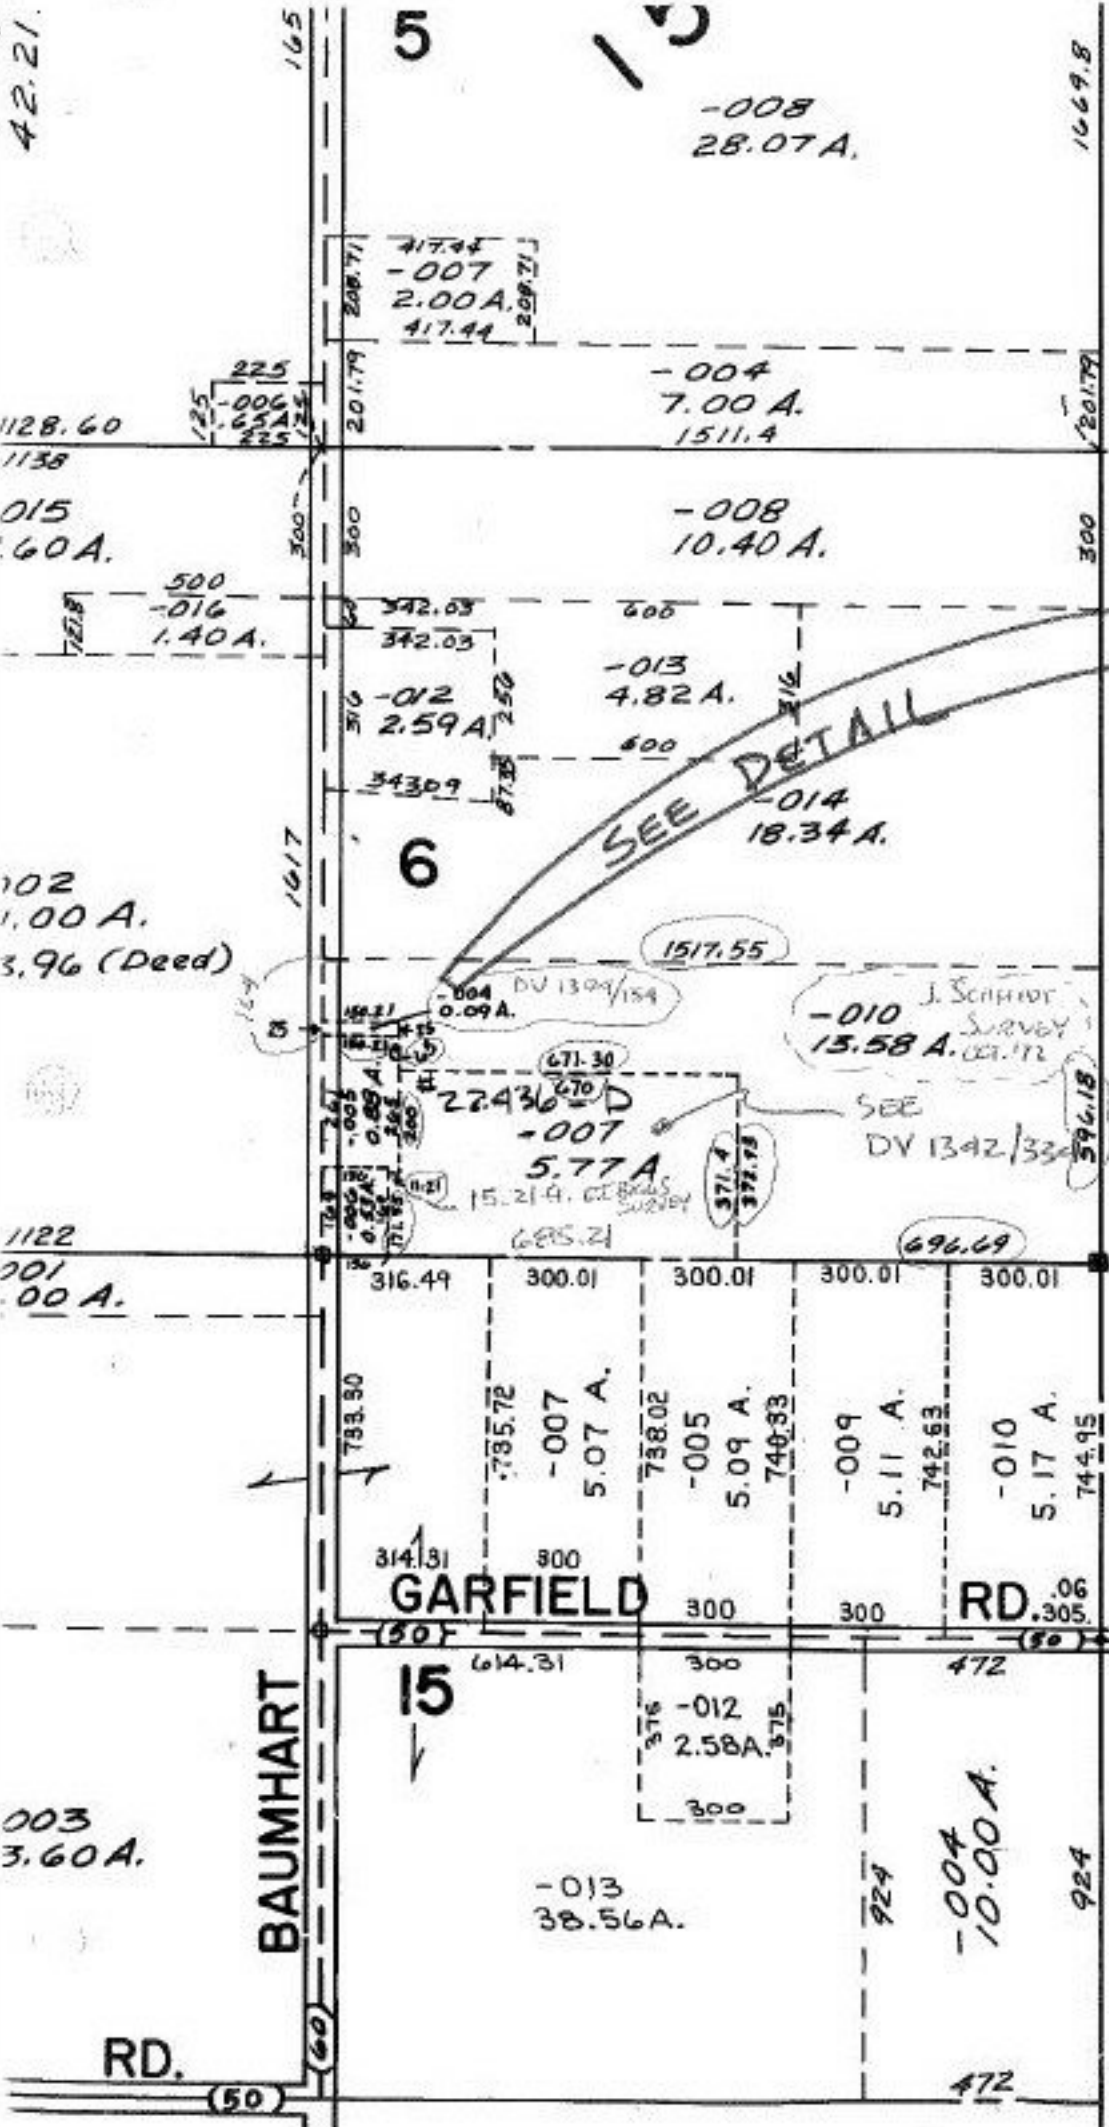

1 DIMENSION CORRECTION ON -007

#22436-D

APPROVED
LORAIN CO.
MAP DEPT.
DATE 2-11-98
BY K. COLBERT TAY
22436-D

RD.

(50)

BAUMHART

GARFIELD

RD.

(50)

-004
10.00 A.

472

15

5

6

SEE DETAIL

-008
28.07 A.

-004
7.00 A.
1511.4

-008
10.40 A.

-013
4.82 A.

-014
18.34 A.

-010
15.58 A.

-007
5.77 A.

-007
5.07 A.

-005
5.09 A.

-009
5.11 A.

-010
5.17 A.

-012
2.58 A.

-013
38.56 A.

-004
10.00 A.

-005
0.88 A.

-006
0.53 A.

-007
5.77 A.

-010
13.58 A.

1128.60

015
60 A.

500
-016
1.40 A.

102
1.00 A.
3.96 (Deed)

1122
001
00 A.

003
3.60 A.

165

1617

733.30

314.31

(60)

217.44
-007
2.00 A.
417.44

208.71
201.79
201.79

342.03
342.03

343.09
87.33
250

22436-D
-007
5.77 A.

15.21 A.

316.49
300.01
300.01
300.01
300.01

735.72

738.02

740.33

742.53

744.95

614.31

316

315

924

924

472

15

600

600

1669.8

201.79

300

300

60

60

