

1
A.V.E.

1
A.V.E.

1110 →

40	125 1974-001	1975-002	1976-003	1977-004	1978-005	1979-006 104	1980-007	1981-008	1982-009	1983-010	1984-011	125 1985-012	30
----	-----------------	----------	----------	----------	----------	------------------------	----------	----------	----------	----------	----------	-----------------	----

80 28th ST. 80


100.41 125 2069-001	100.11 2068-002	2067-013 22510-V	2066-004	2065-005	2064-006 105	2063-007	2062-008	2061-009	4 2060-010	2059-011	125 2058-012	20
---------------------------	--------------------	---------------------	----------	----------	------------------------	----------	----------	----------	---------------	----------	-----------------	----

135 2070-001	2071-002	2072-003	135 2073-004	2074-005	2075-006 108	2076-007	2077-008	2078N-009	2079-010	2080-011	150 2081-012	20
-----------------	----------	----------	-----------------	----------	------------------------	----------	----------	-----------	----------	----------	-----------------	----

SEE DETAIL

80 29th ST. 80

135 2163-001	2164-002	2165-003	2166-004	2167-005	2168-006	135 2169-016	2170-017	2171-018	2172-019	2159-010 GROVE AVE.	2160-009	2161-008	2162-007	15
-----------------	----------	----------	----------	----------	----------	-----------------	----------	----------	----------	------------------------	----------	----------	----------	----

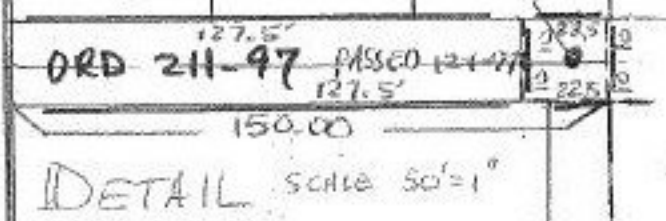

94 39 40.06 40 2167-005	40 2168-006	135 2169-016	142 2170-017	2171-018	2172-019	2159-010 GROVE AVE.	2160-009	2161-008	2162-007	15
-------------------------------------	----------------	-----------------	-----------------	----------	----------	------------------------	----------	----------	----------	----

80 30th 80

79 69 2259-001	56 135 22511-V	15 50 210	211	212	213
----------------------	----------------------	-----------------	-----	-----	-----

ORD 210-97
ORD 211-97

#22511-V

TS
A-30-99

APPROVED LORAIN CO. MAP DEPT.
DATE 9-18-98
PAGE 3-00-094-B
BY T-McGinn
VOND AFTER 22511-V