

PARSONS

RD.

2288

-004
41.00 A.

APPROVED
LORAIN CO.
MAP DEPT.

DATE 11/27/68

R. 15-D

BY R. J. Kelling

JAN 28 1969

RD.
INDIAN HOLLOW

011
019
002
000
200
240

755.78
29.32
89°17'

663.96
-018
10.92 A.

1069.23
-006
4.00 A.

914.10
-011
10.00 A.

452.10
-001
3.15 A.

673.20
-002
2.00 A.

371.58
-003
0.00 A.

127.
-008
1.15 A.

-003
8.17 A.

2885.28
-020
16.25 A.

10
-021
16.25 A.

561
-007
2.00 A.

259
-013
3.00 A.

673.20
-004
20.00 A.

480.79
-021
5.00 A.

533.82
-018
11.67 A.

2885.28
-020
16.25 A.

1669.57
-009
17.30 A.

2305.72
-010
10.00 A.

2063.60
-014
22.00 A.


1273.80
-004
20.00 A.

1347.72
-022
-006
15.00 A.
10.00 A.

964.5
-007
9.57 A.

701.58

7-25-86

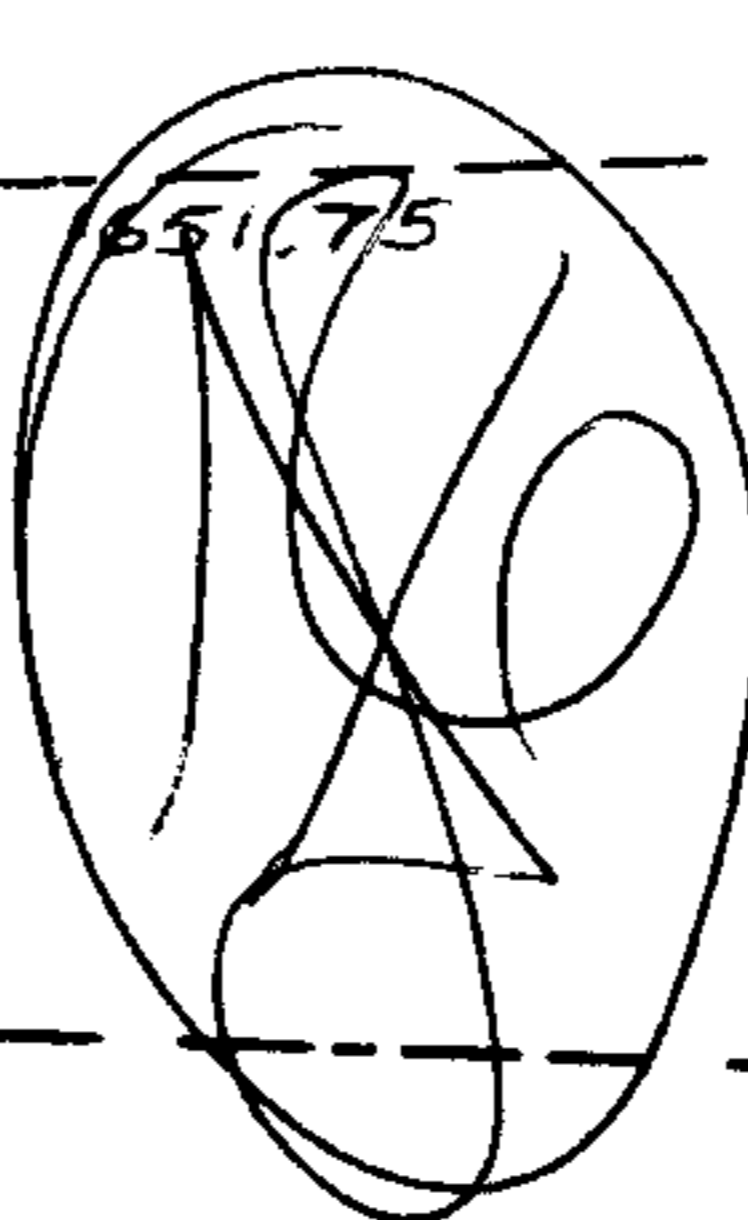

755.70
772.55

1078.16

83°39'
96°10'
368.86
372.90

472.58

864.5

R.R.
1293.6

964.5 ST.

396

11

224

