

PARSONS

RD.

2288

-004  
41.00 A.

APPROVED  
LORAIN CO.  
MAP DEPT.

DATE 11/27/68

R. 15-D

BY R. J. Kelling

JAN 7 1969

RD.  
INDIAN HOLLOW

-003  
8.17 A.

-018  
10.92 A.

2885.28

-020  
16.25 A.

10  
-021  
16.25 A.

-017  
15.33 A.

-006  
4.00 A.

-007  
2.00 A.

-009  
17.30 A.

-010  
10.00 A.

-011  
10.00 A.

-013  
3.00 A.

-014  
22.00 A.

-005  
15.96 A.

-001  
3.15 A.

-004  
20.00 A.

-002  
2.00 A.

-021  
5.00 A.

-022  
-006  
15.00 A.  
10.00 A.

-007  
9.57 A.



-003  
0.00 A.

CROOK

964.5 ST.

-018  
11.67 A.

701.58

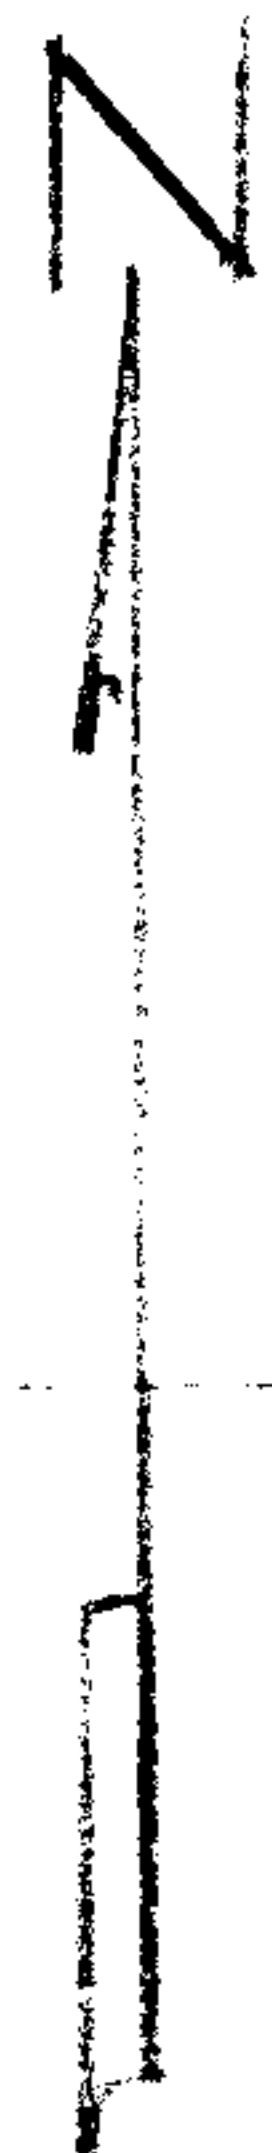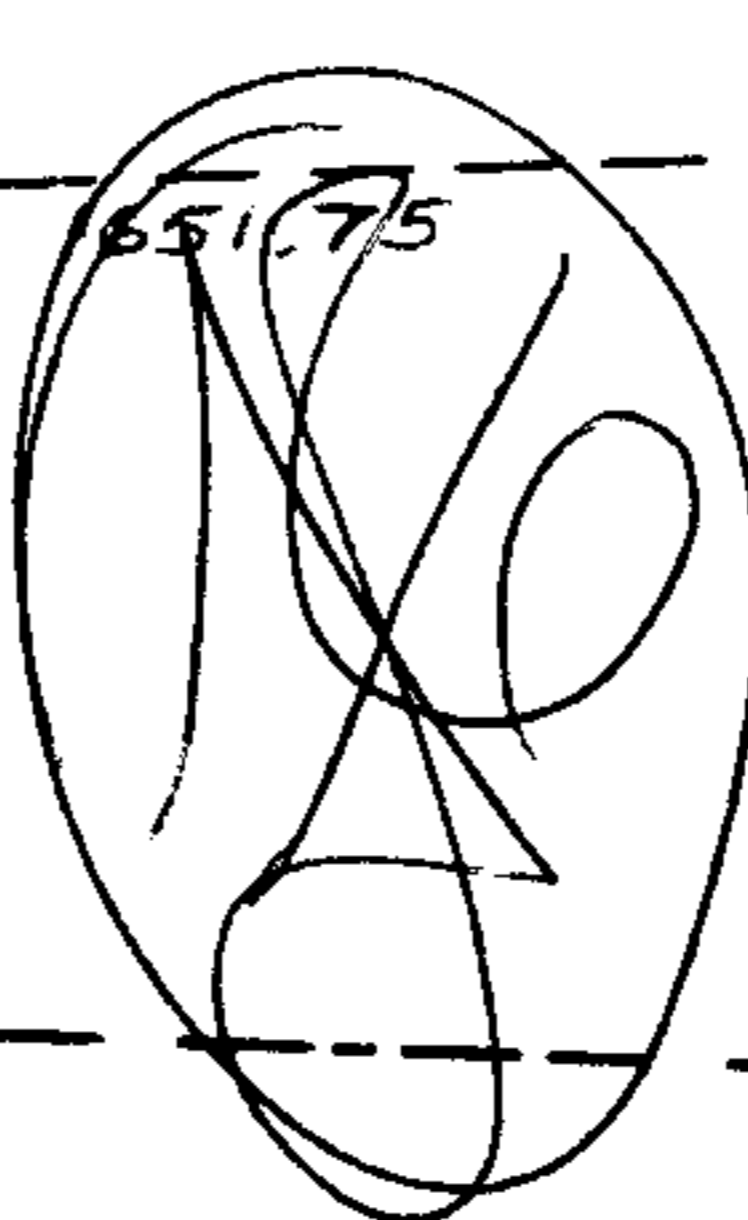

011  
0.46 A.  
-019  
0.46 A.  
-002  
0.46 A.  
100  
200

755.78  
29.32  
89°17'

663.96  
1069.23

914.10  
561

452.10

38  
25  
127.

937.20  
673.20

371.58  
387.13  
37.87

RD.  
INDIAN HOLLOW  
90°23'  
90°56'  
120  
222  
120  
222  
120  
222  
120  
222  
81°55'  
500  
89°27'  
335.10  
338.40  
511.56  
259  
259  
269°04'  
91°11'  
93°26'  
268°05'

2885.28  
651.75  
-020  
16.25 A.  
1669.57  
2305.72  
2303.0  
518.56  
2063.60  
2352.87  
1926.80  
1273.80  
664.62

7-25-86  
755.70  
772.55  
1078.16  
83°39'  
96°10'  
368.86  
372.90  
92°28'  
472.58  
864.5  
1293.6  
264  
396  
701.58