


APPROVED  
 LORAIN CO.  
 MAP DEPT.  
 DATE 6-18-69  
 1-K  
 BY *DeLoe*

2794

JUL 22 1969  
 709-56

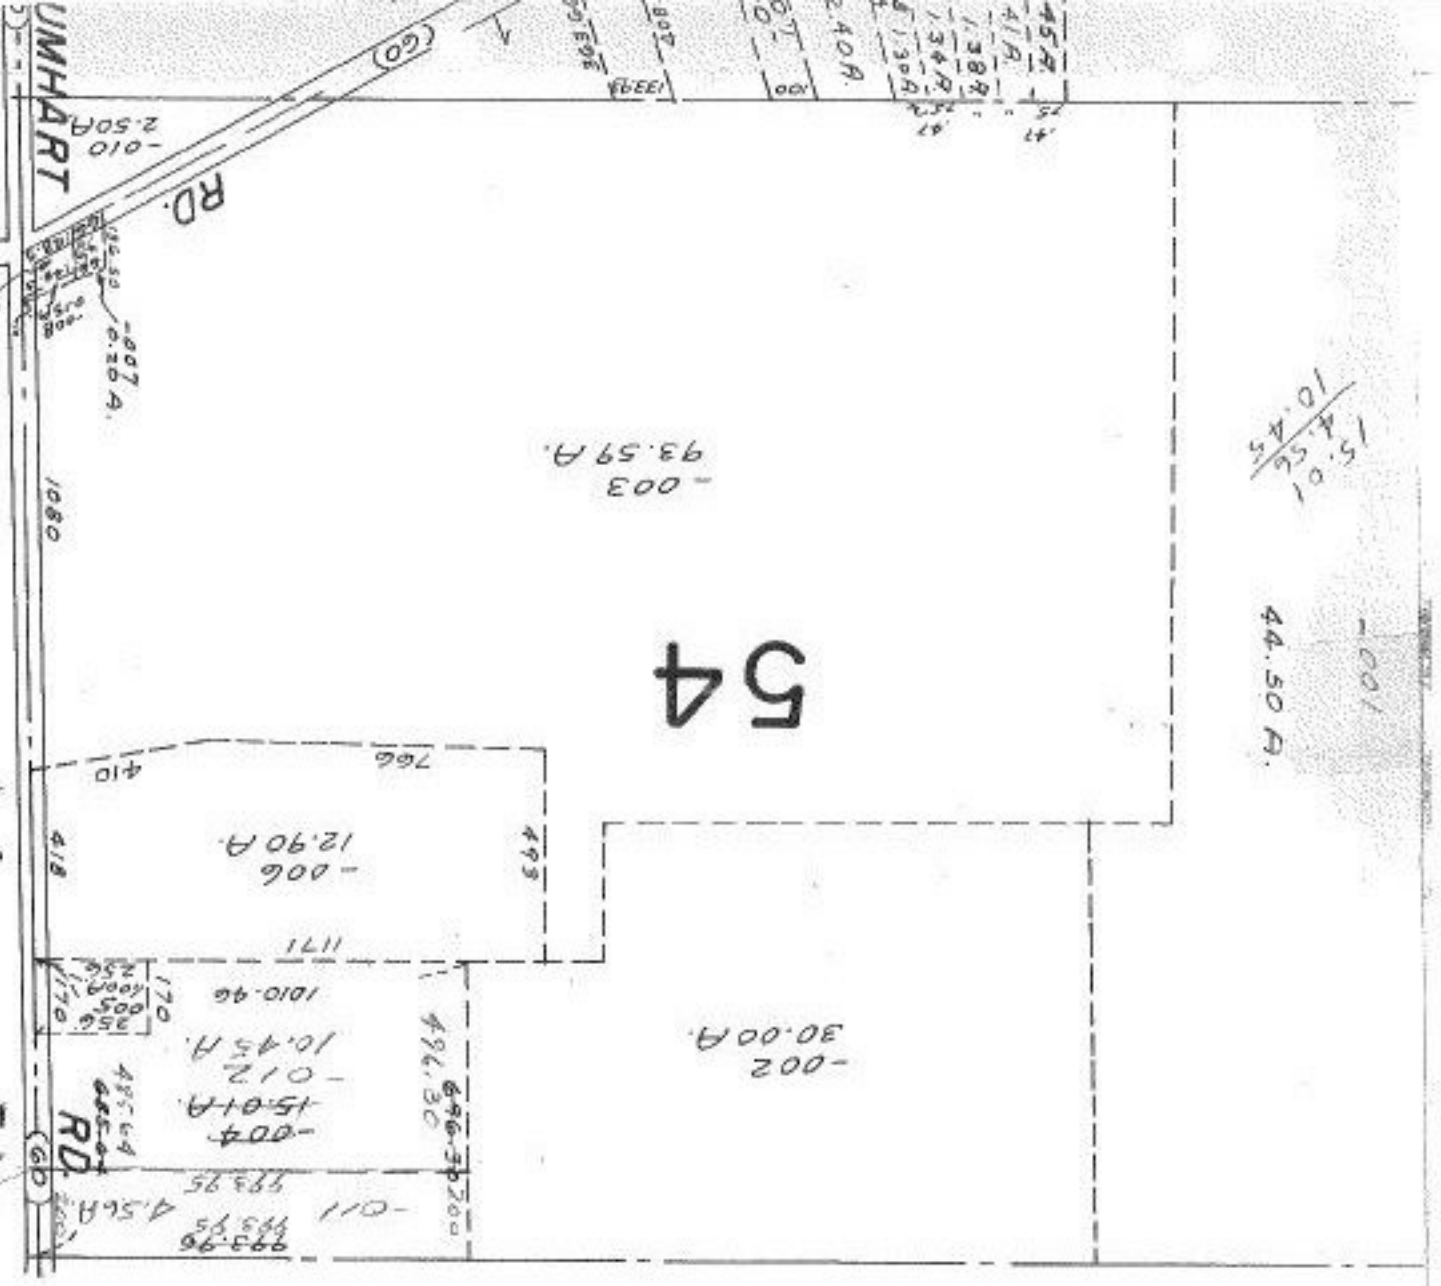

15.01  
 4.56  
 10.45

44.50 A.  
 -001

54

-003  
 93.59 A.

-006  
 12.90 A.

-002  
 30.00 A.

-004  
 15.01 A.

-011  
 4.56 A.

-012  
 10.45 A.


JUMHART

RD.

1080

410

418

493

496

596

592

590

588

116