

APPROVED

LORAIN CO.

MAP DEPT.

DATE 2/11/70

BY 4-00-010-0


BY

R. L. [Signature]

3530
MAR 11 1970

3530

3531

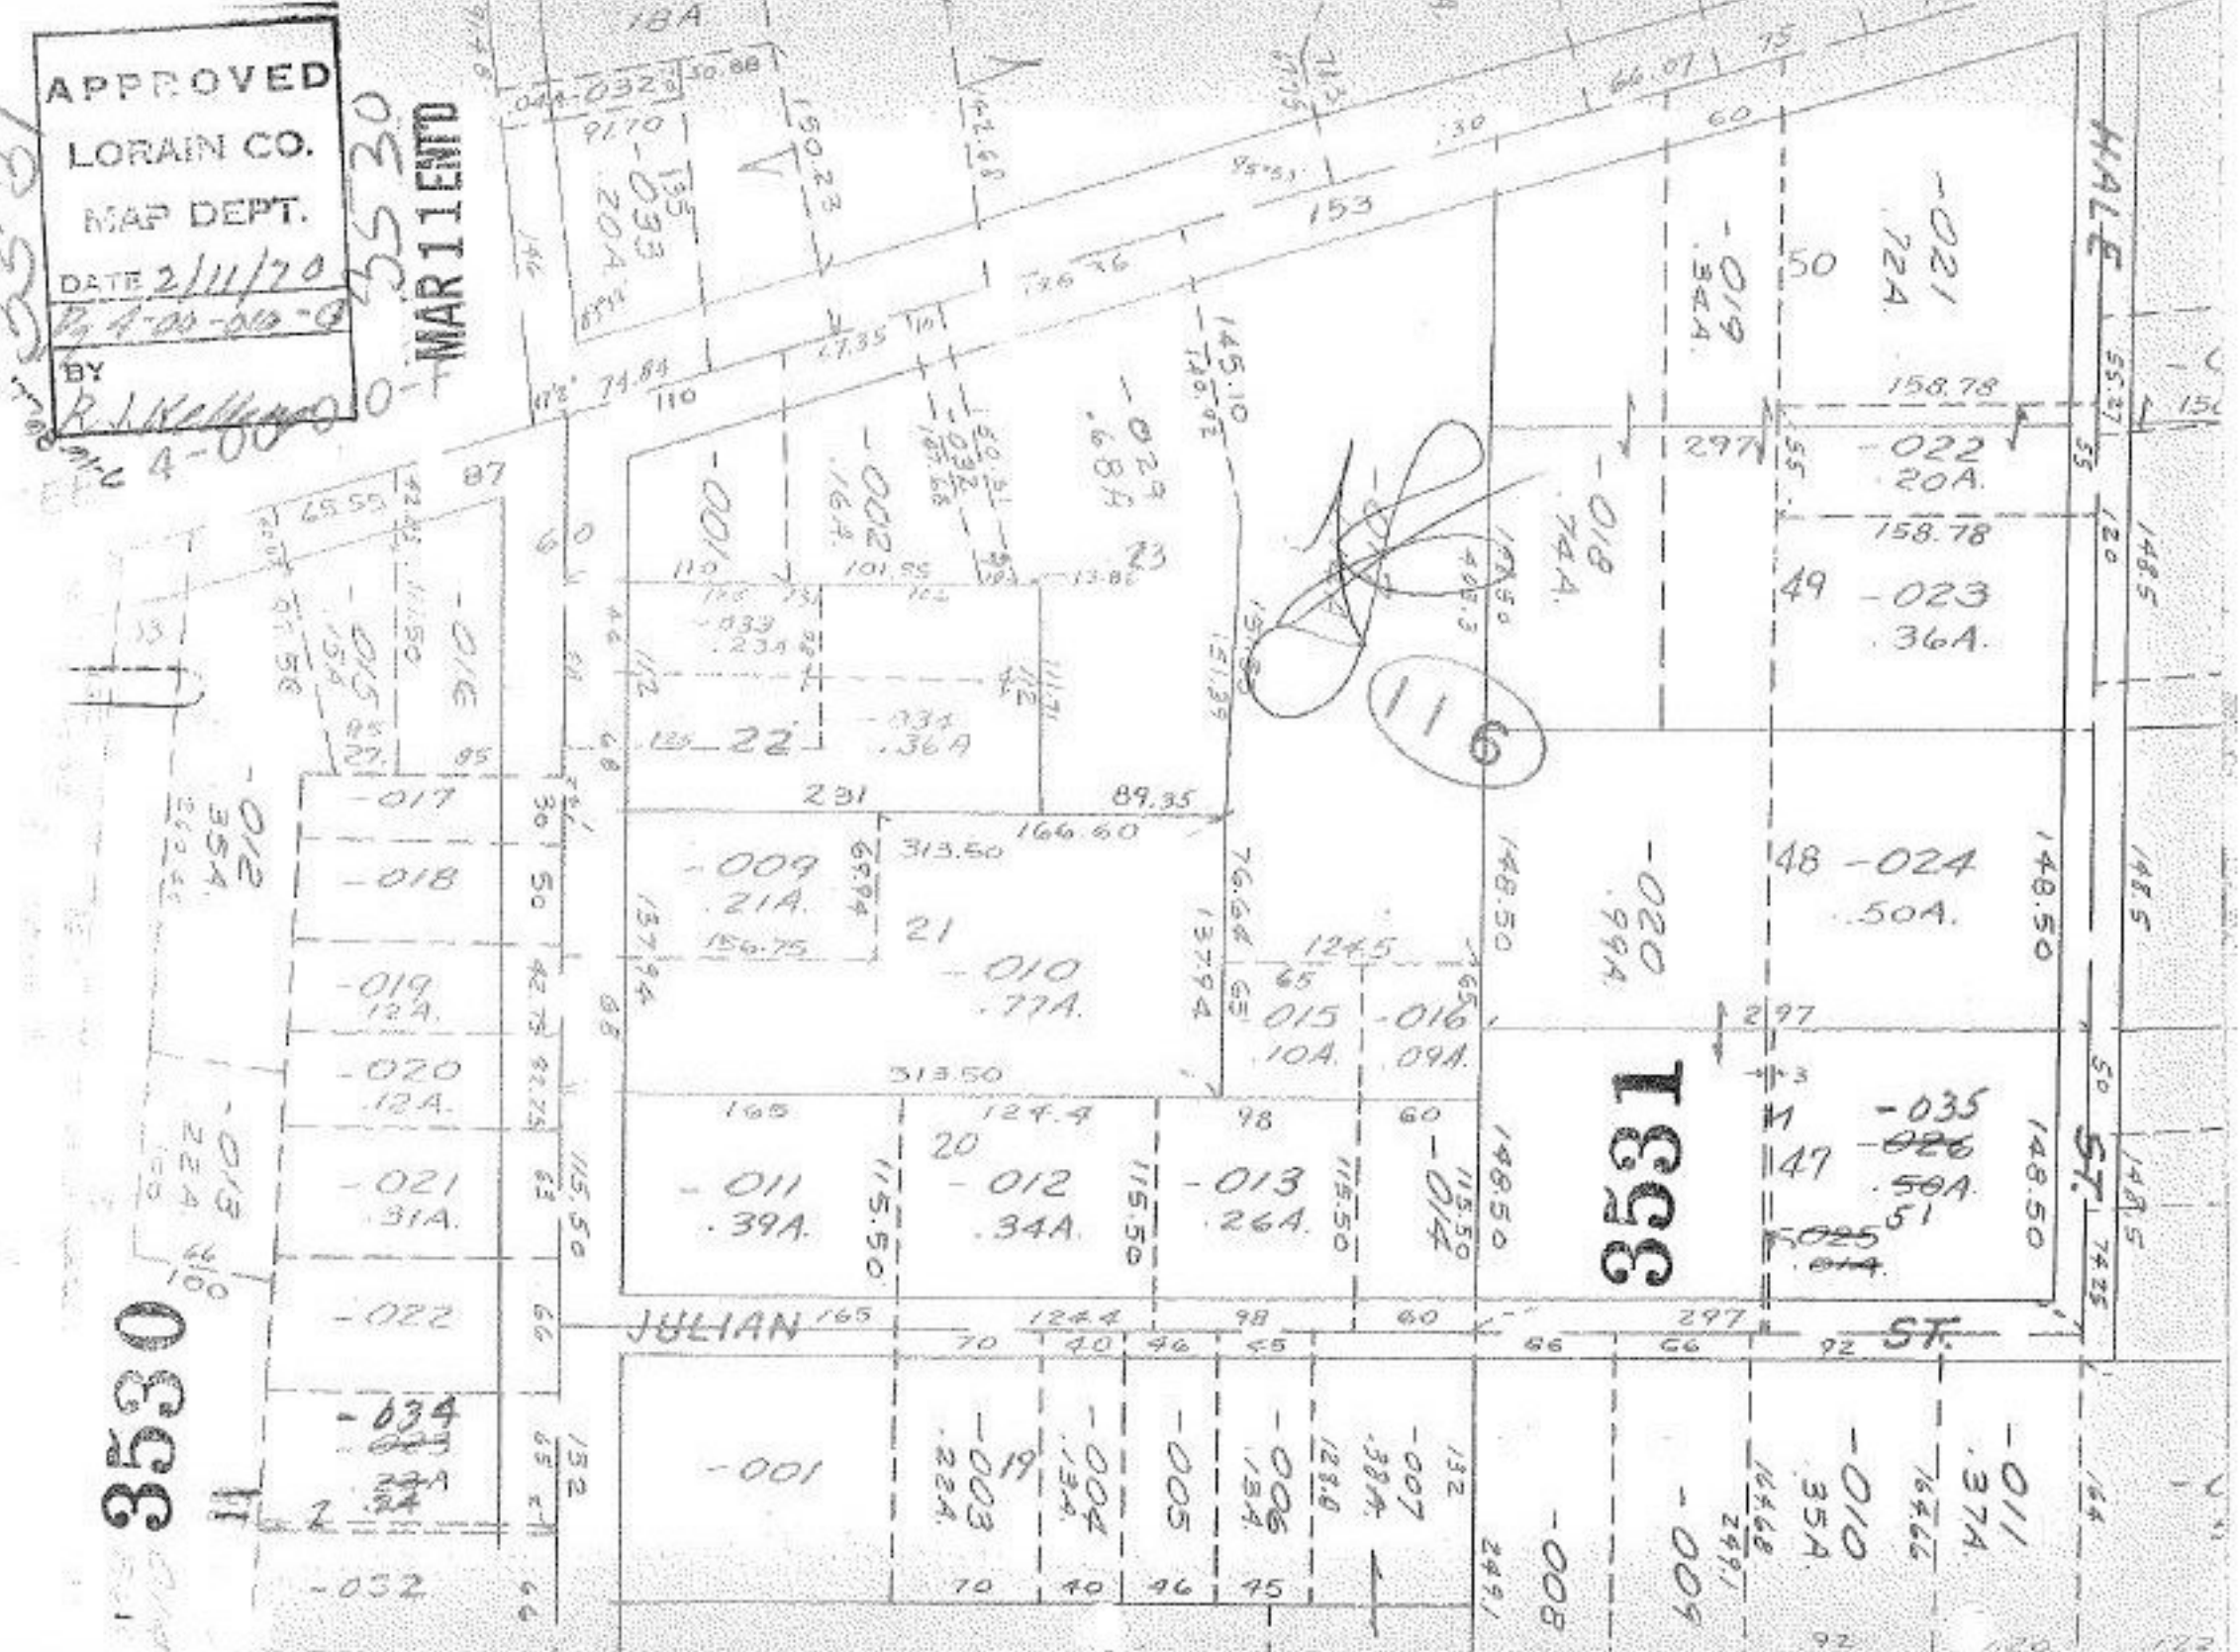

HALE ST.

JULIAN ST.

ST.

ST.

-021
72A.

-019
34A.

-022
20A.

49 -023
36A.

48 -024
50A.

47 -025
51A.

-010
35A.

-011
37A.

-018
74A.

-020
99A.

-016
09A.

-014

-013
26A.

-029
68A.

-004
13A.

-006
15A.

-005
46

-002
16A.

-011
39A.

-003
22A.

-001
11

-009
21A.

-034
23A.

-032

-018

-019
12A.

-020
12A.

-021
31A.

-022

-034
23A.

-032

-015
27A.

-017

-018

-019
12A.

-020
12A.

-021
31A.

-022

