


3694

3694

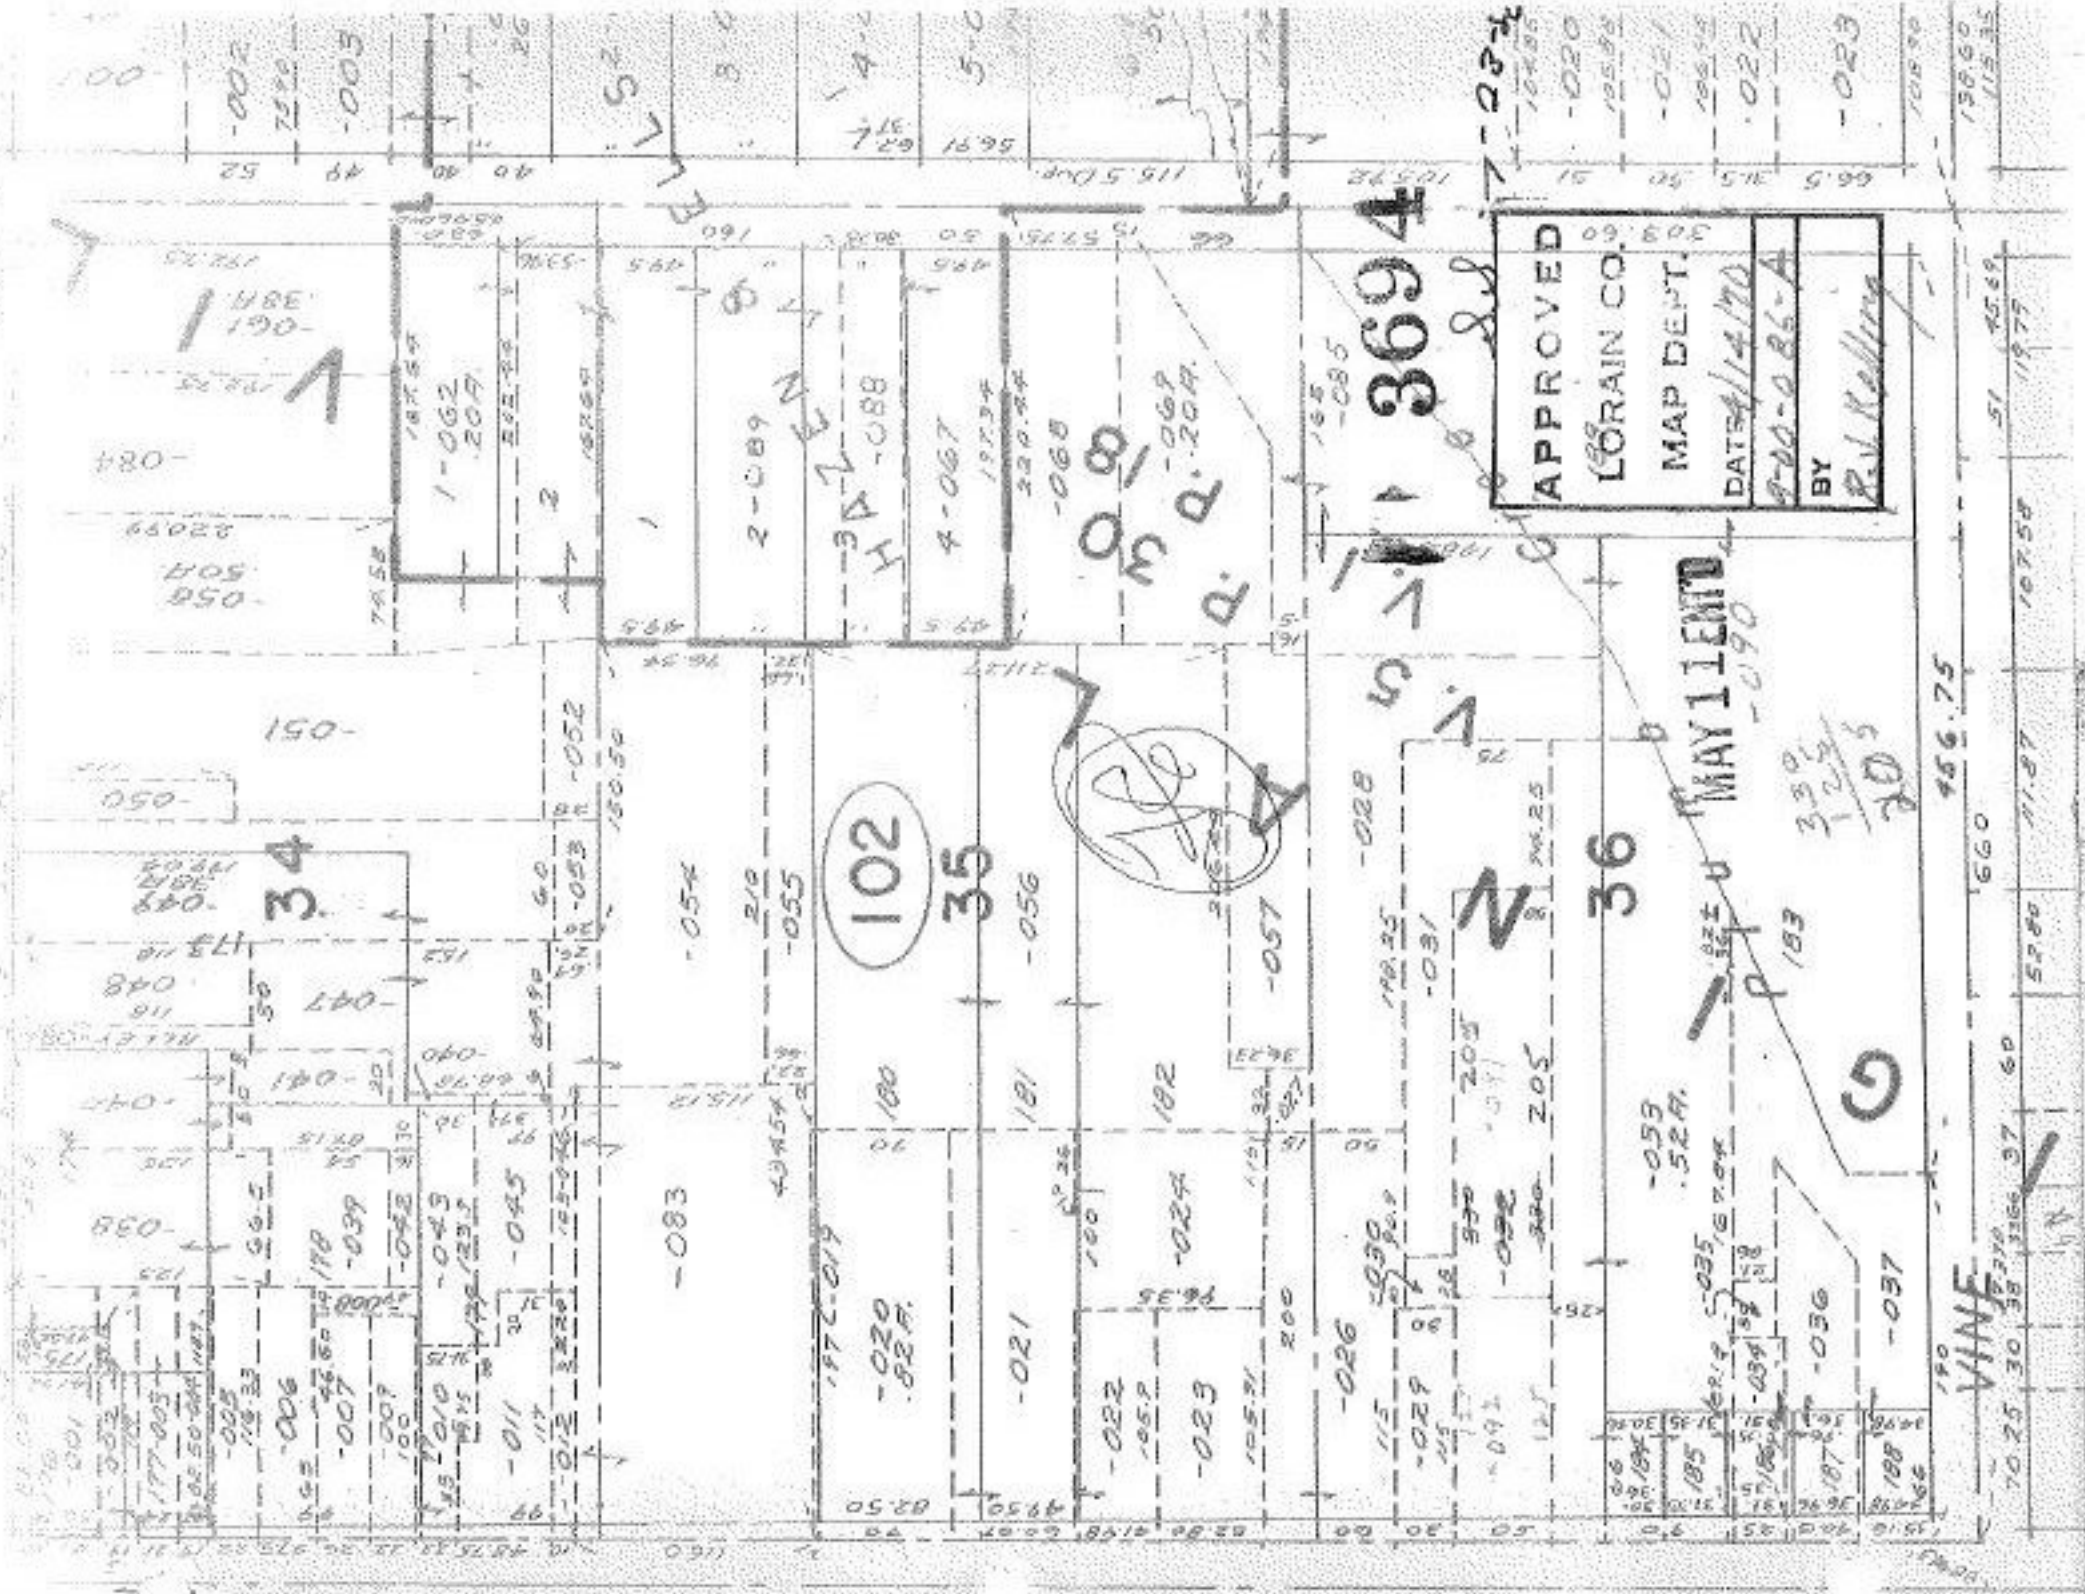

APPROVED
 LORAIN CO.
 MAP DEPT.
 DATE 4/14/70
 8-00-086-A
 BY
 R.V. Kelling

3694

36

MAY 11th

36

VINE

102

35

180

181

182

183

185

187

188

189

400