

RD.

1452
-002
0.00 A.

-001
62.00 A.

-003
40.00 A.

1400
-018
11.72 A.

41

1466.90
-017
11.72 A.
1540

-021
18.11 A.

1384.52
15035
570.35
-026
1.75 A
419.26
225.10
-025
92 A.

-030
-016
565 A.
4.67

100.88
-019
2.98 A.

176.06
-027
1.00 A.

100.57
-008
0.57 A.

100.04
-004
0.04 A.



OCT 1970

4307

-013

-012
22.50 A.

63.29 A

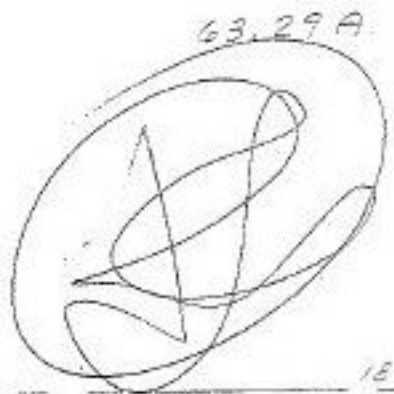

7-17-86 L.L.

APPROVED
LORAIN CO.
MAP DEPT.
DATE 9/23/70
7-4
BY
R. W. King



SEE 7-B

22637
22637
22637

02.2292

328.86

328.86

289.33

8.9.05

529.88

1877.04

500.0