

4601

82 N

JAN 26 ENT'D
4601

APPROVED
LORAIN CO.
MAP DEPT.
DATE 1/22/71
H-E N.
BY
R. J. Kelling

8.8!
8-4


85
-005
38.50 A.

-004
27.44 A.

-002
12.18 A.
3597.19

-001
40.80 A.

3-84-39

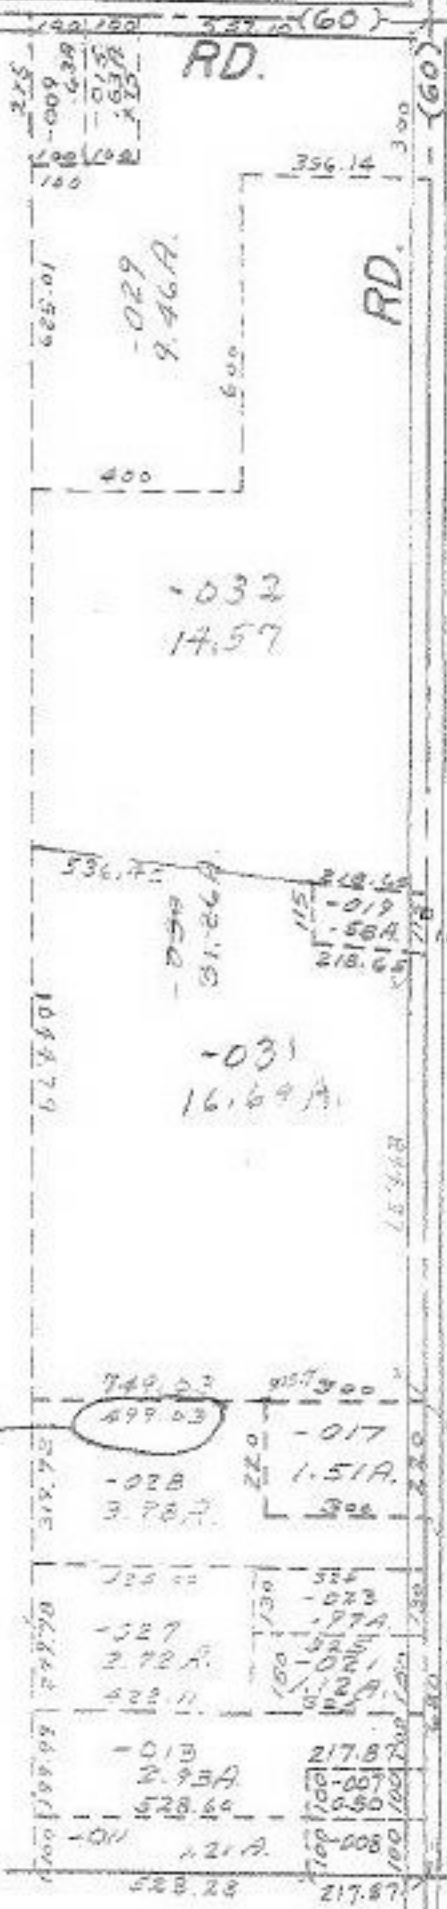

Wrong

749.23
499.23
-028
3.78 A.
-027
2.72 A.
-013
2.93 A.
-011
2.21 A.
-012
2.17 A.
