

5319

82

3584.89

-001
40.80 A.


150
400
-003
1.38 A.
400

3597.19

-004
27.44 A.

85

-005
38.50 A.

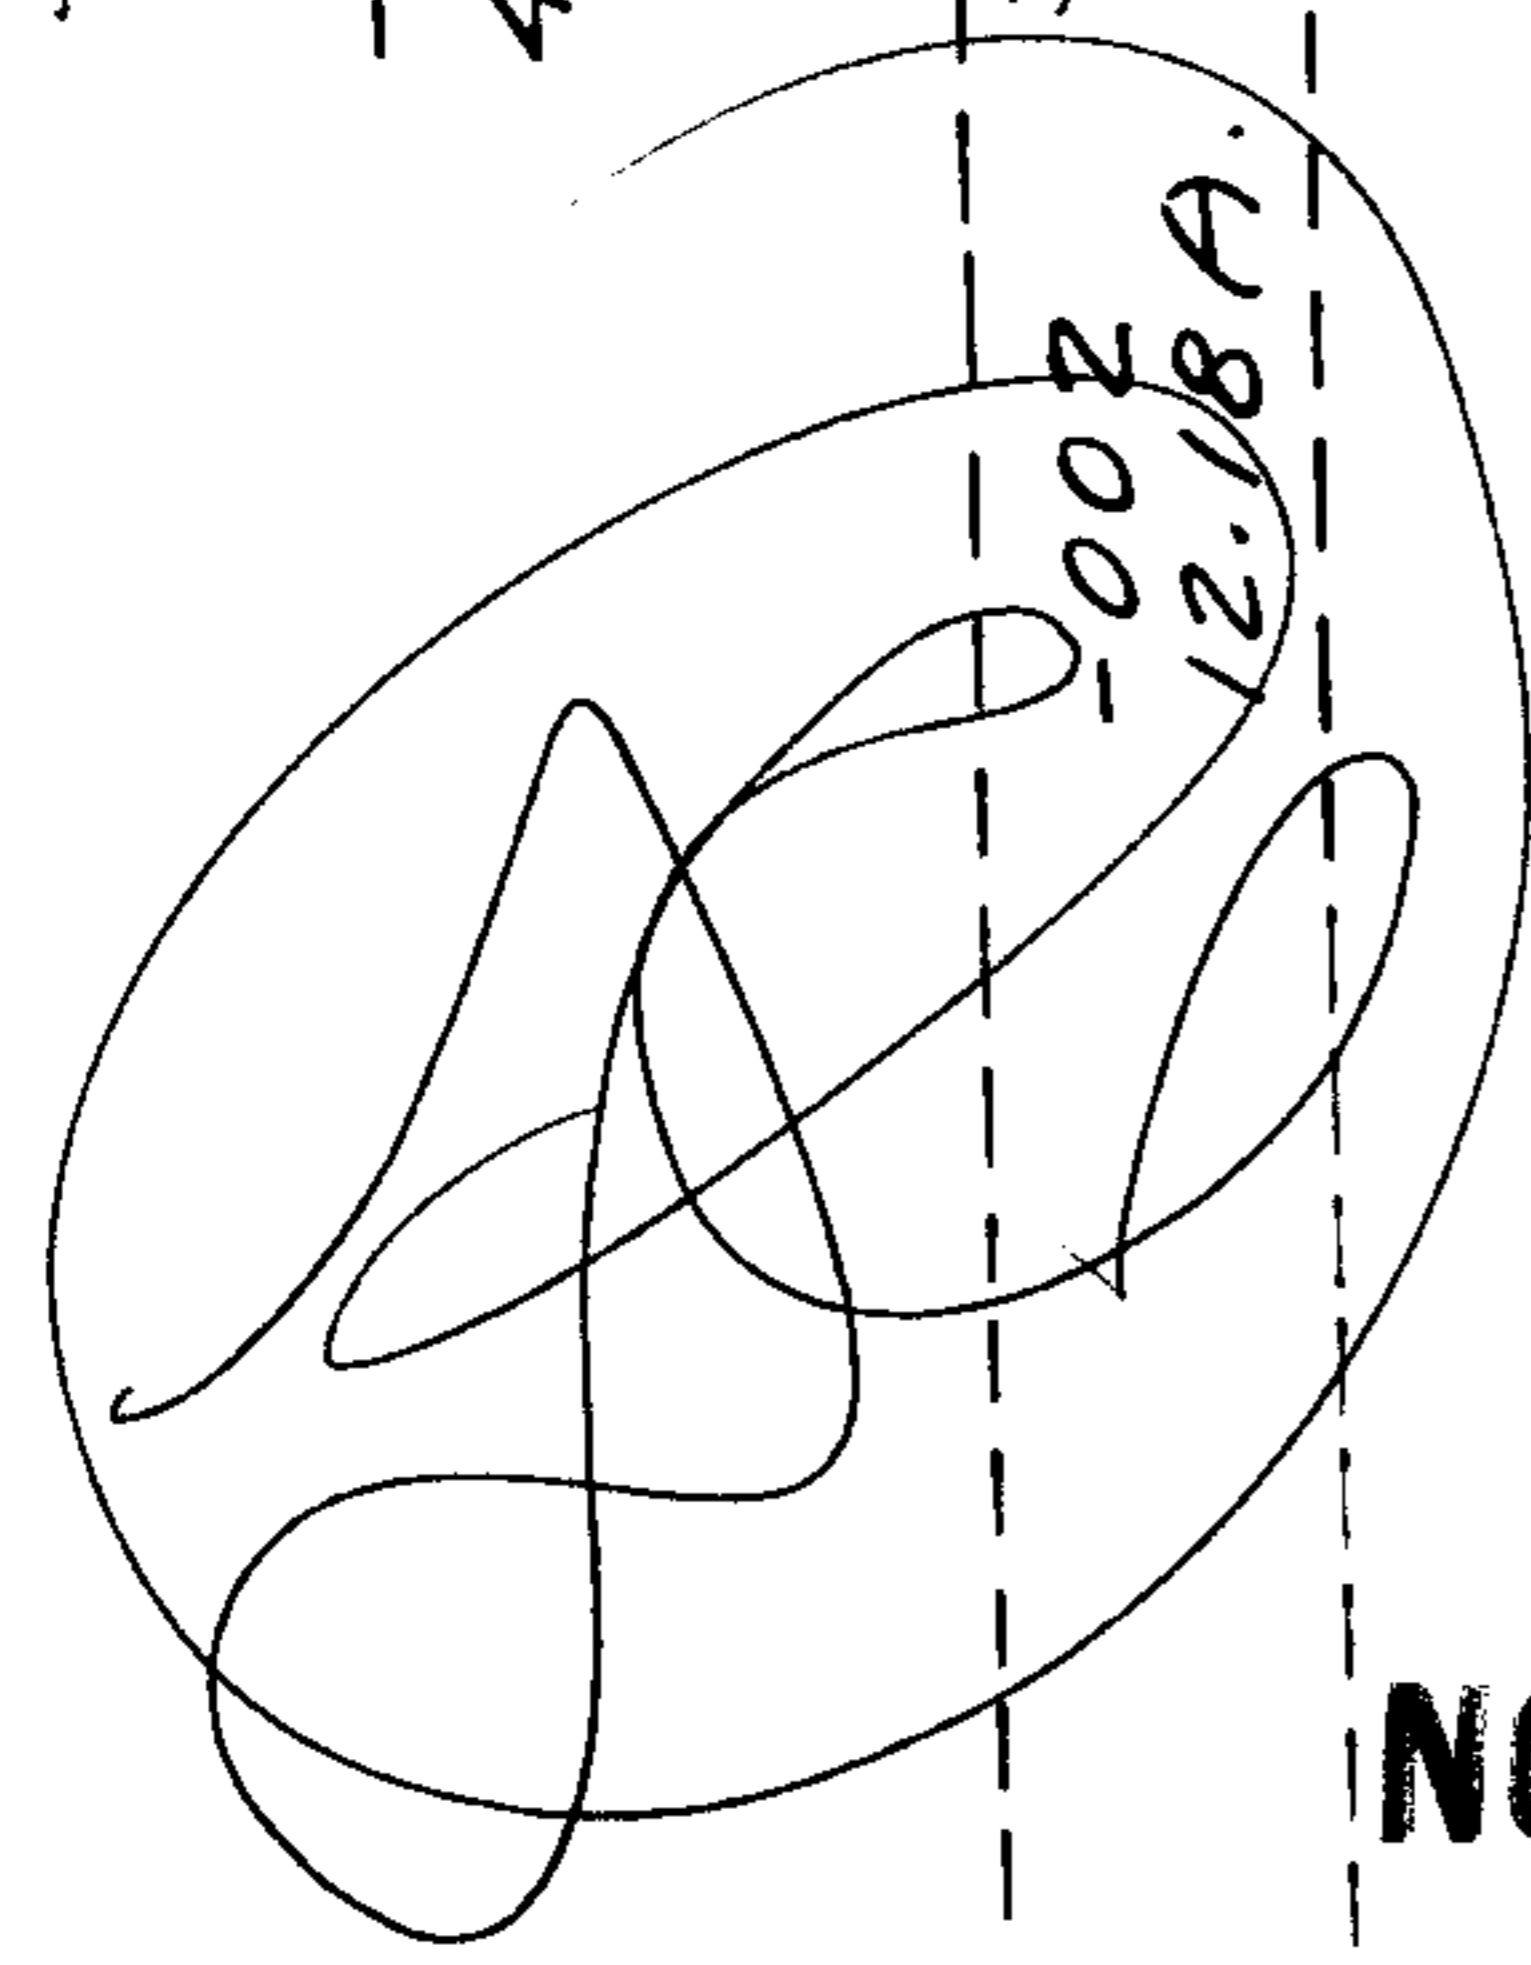

-002
12.18 A.

NOV 23 ENTD

5319

LOUISIANA

MAP D

DATE 10-19-71
H E N. Part

BY L W Hall

275
100
-009
1.63 A.
100
-015
1.63 A.
275

557.10 (60)
RD.

625.01

-029
9.46 A.

356.14

RD.

-032
14.57 A.

536.92

218.65
-019
58 A.
218.65

-034
10.84 A.

749.03

-033
5.85 A.

749.03

-028
3.78 A.

220
-017
1.51 A.
300

-027
2.72 A.

325
-023
97 A.
325
-021
1.12 A.
325

-013
2.93 A.

217.87
-007
0.50

-011
1.21 A.

100-008
100

528.28

217.87

APP. 97

277.77
479.97

H E North Part