

5557

Correct Ac.

MAR 1 1972

APPROVED
MAIN CO.
MAP DEPT.
DATE 1/17/72
BY 1-00-014-D
R. J. Bellamy

7-00-01A-D

-022 Erase -021

366.56

-001
247A

ROOT

-020
.53A

217.8

895.13A
1872.4A

374.5

-002
0.91A
.9A

104

-003
1.09A

440.48

506.36

-004
1.24A

572.45

-005
1.37A

185.27

100

100

100

100

150


528.8

-048
.62A

-046
.62A

-053
.55A

-038
.55A



300

300

66.5

300

300

