


**APPROVED**  
 5636  
 LORAIN CO.  
 MAP DEPT.  
 DATE 2/11/72  
 9-00-076-B  
 BY R.L. Keating

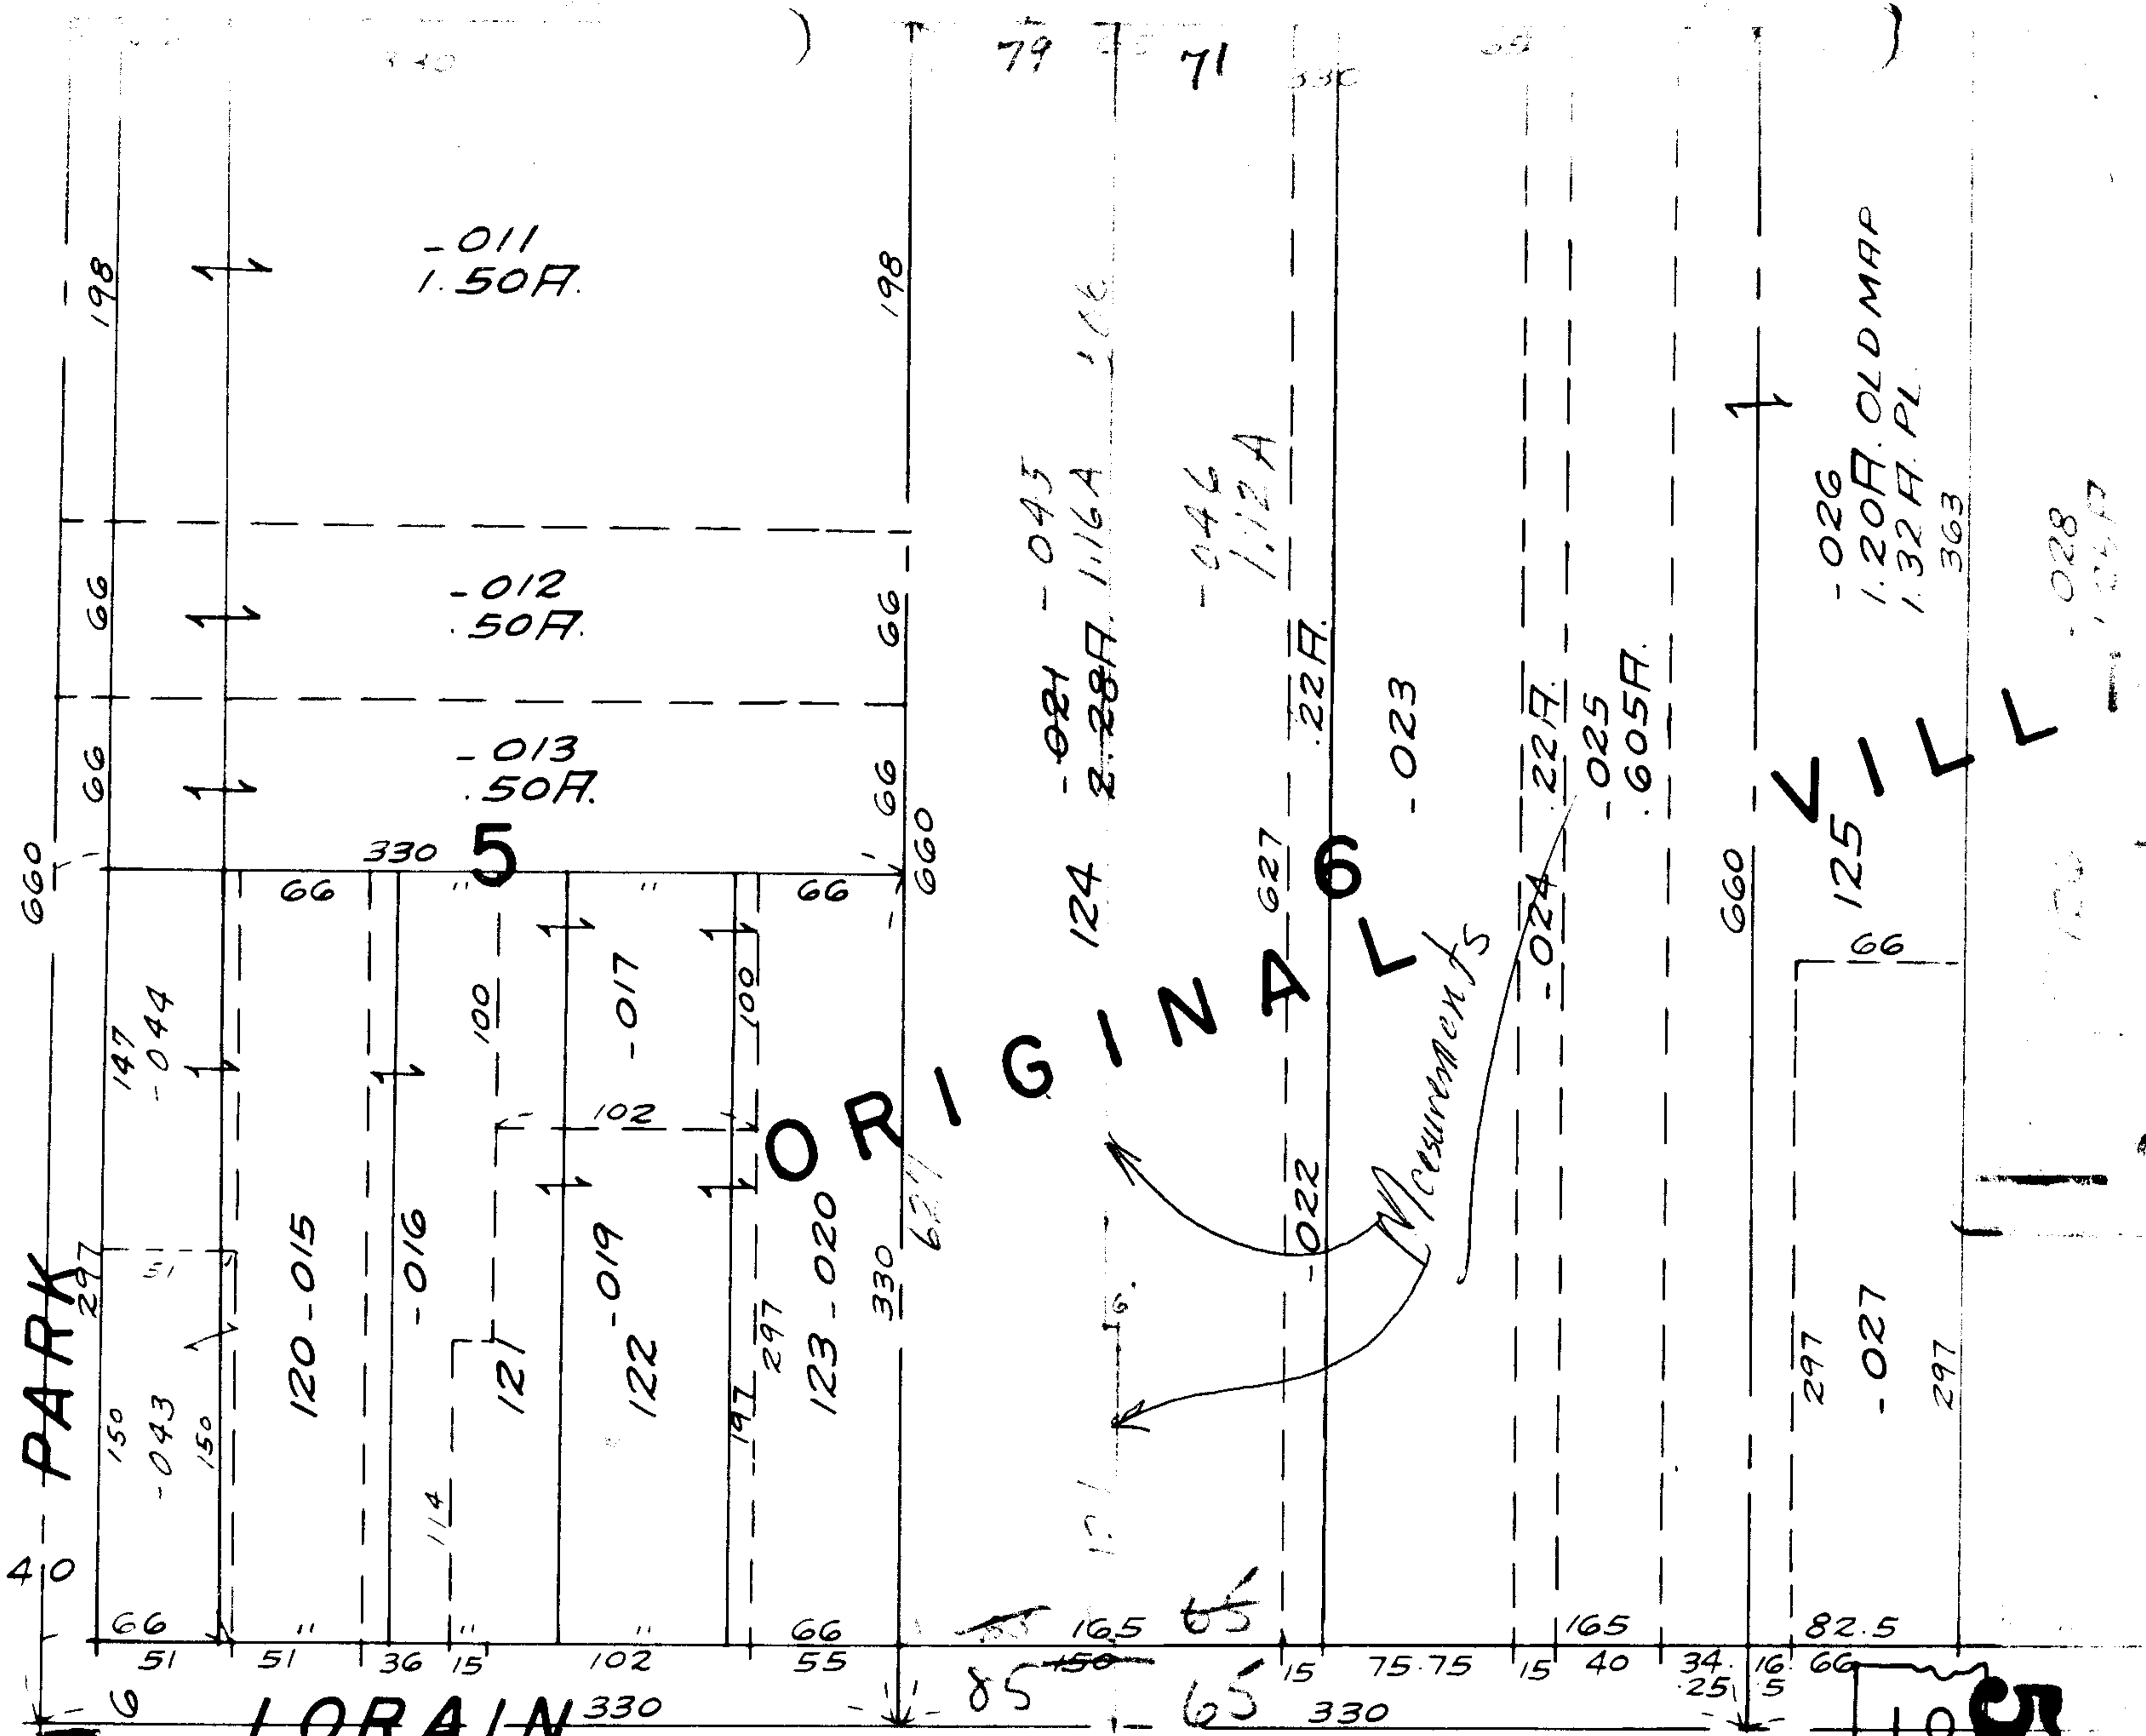

MAR 1 7 1972

SEE 9-00-086

5636

14  
 79  
 051  
 159  
 58  
 51

-026  
 1.20 F. OLD MAP  
 1.32 F. PL.  
 363

-028  
 820  
 1.24 F.

-011  
1.50 F.

-012  
50 F.

-013  
50 F.

120-015

-016

122-019

123-020

-021 -045

2.28 F. 1.16 A 1.16

-046  
1.12 A

-023

-024 22 F.

-025  
605 F.

125

-027

297

125

66

297

82.5

66

297

297

66

297

297

66

66

