

970.86 6493

-001  
23.00 A.

-029  
7.65 A.

-028  
7.32 A.

-012  
8.12 A.

-014  
3.00 A.

-016  
3.28 A.

-020  
5.32 A.

-008  
5.31 A.

-010  
5.30 A.

-006  
5.30 A.

-017  
5.29 A.

-003  
4.80 A.

-004  
3.29 A.

-005  
7.81 A.

793.42

-006  
7.84 A.

791.5  
562.98

302.46  
-004  
1.39 A.  
302.46

303.50  
-024  
3.91 A.  
496.50

-003  
66.11 A.

6493

APPROVED  
LORAIN CO.  
MAP DEPT.  
DATE 11-13-72  
5-H  
BY *[Signature]*

7-18-84  
L.H.

-005  
5.00 A.

-009  
3.65 A.

-012  
.50 A.



-010  
.26 A.  
-011  
.09 A.

8.

-014  
56.15 A.

250.25  
-007  
1.26 A.  
250

-015  
21.00 A.  
200  
217.8

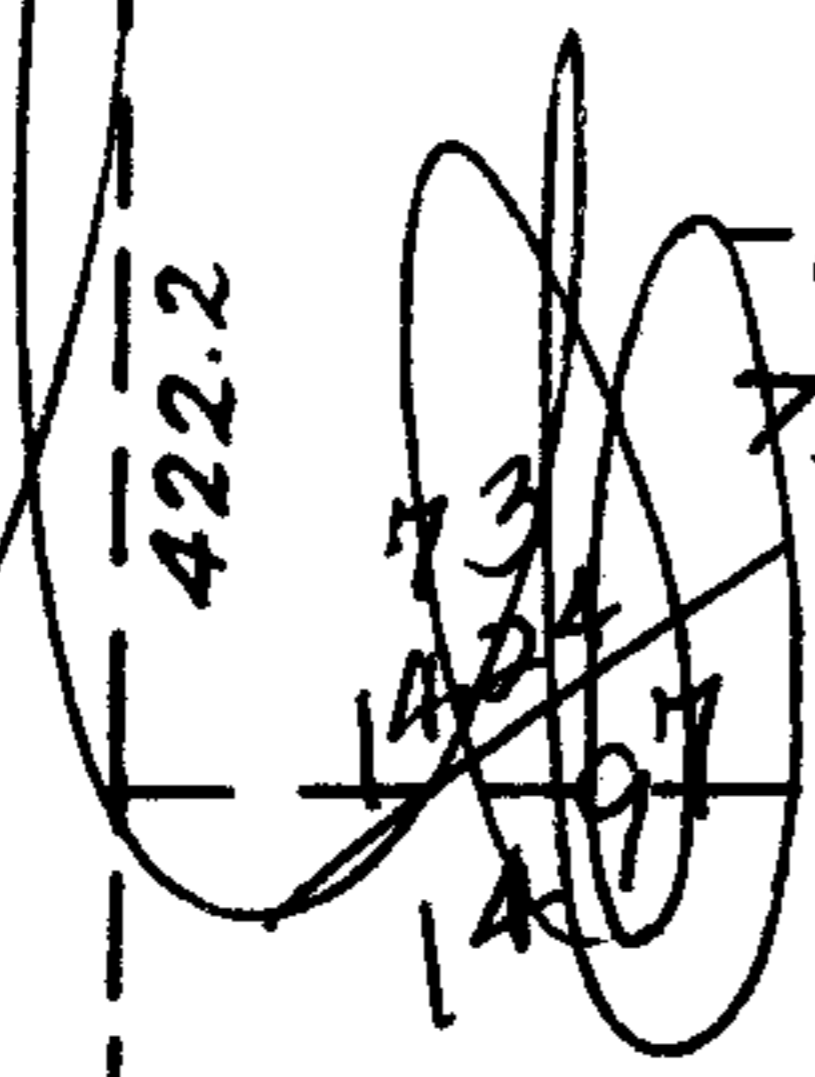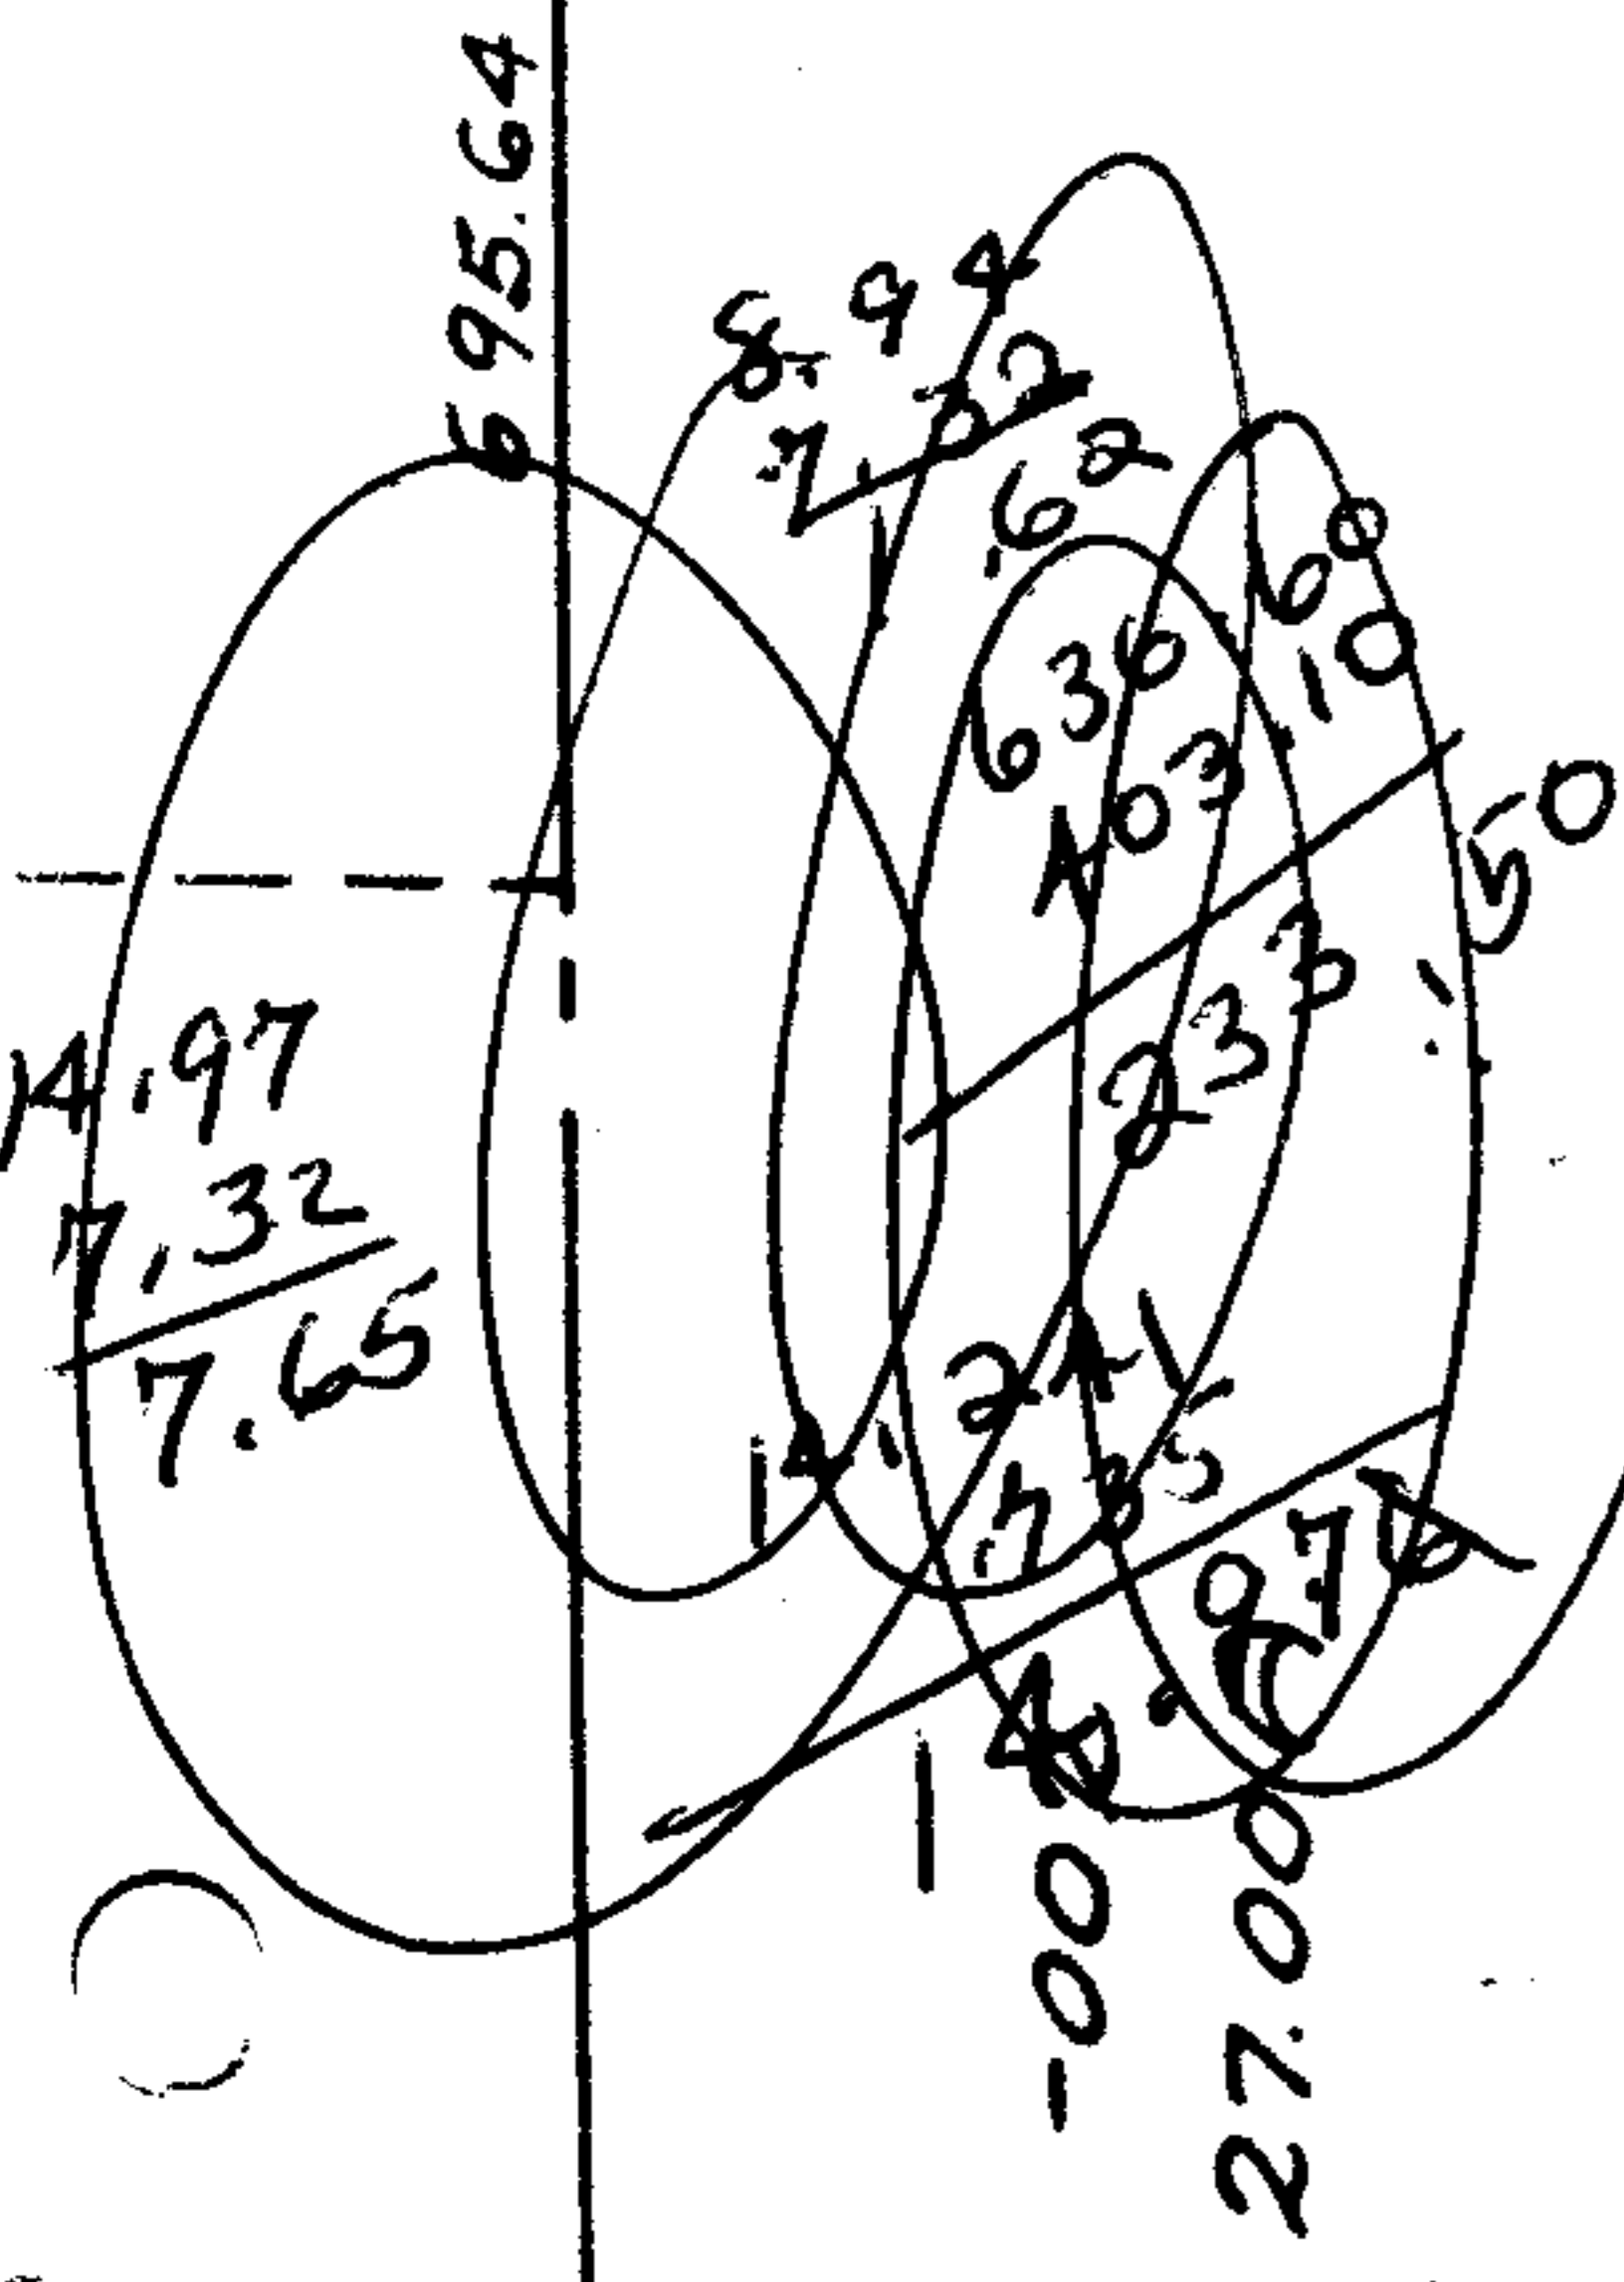

ITEL

1555.32

1436.16  
1440.90

89° 38'