


7127

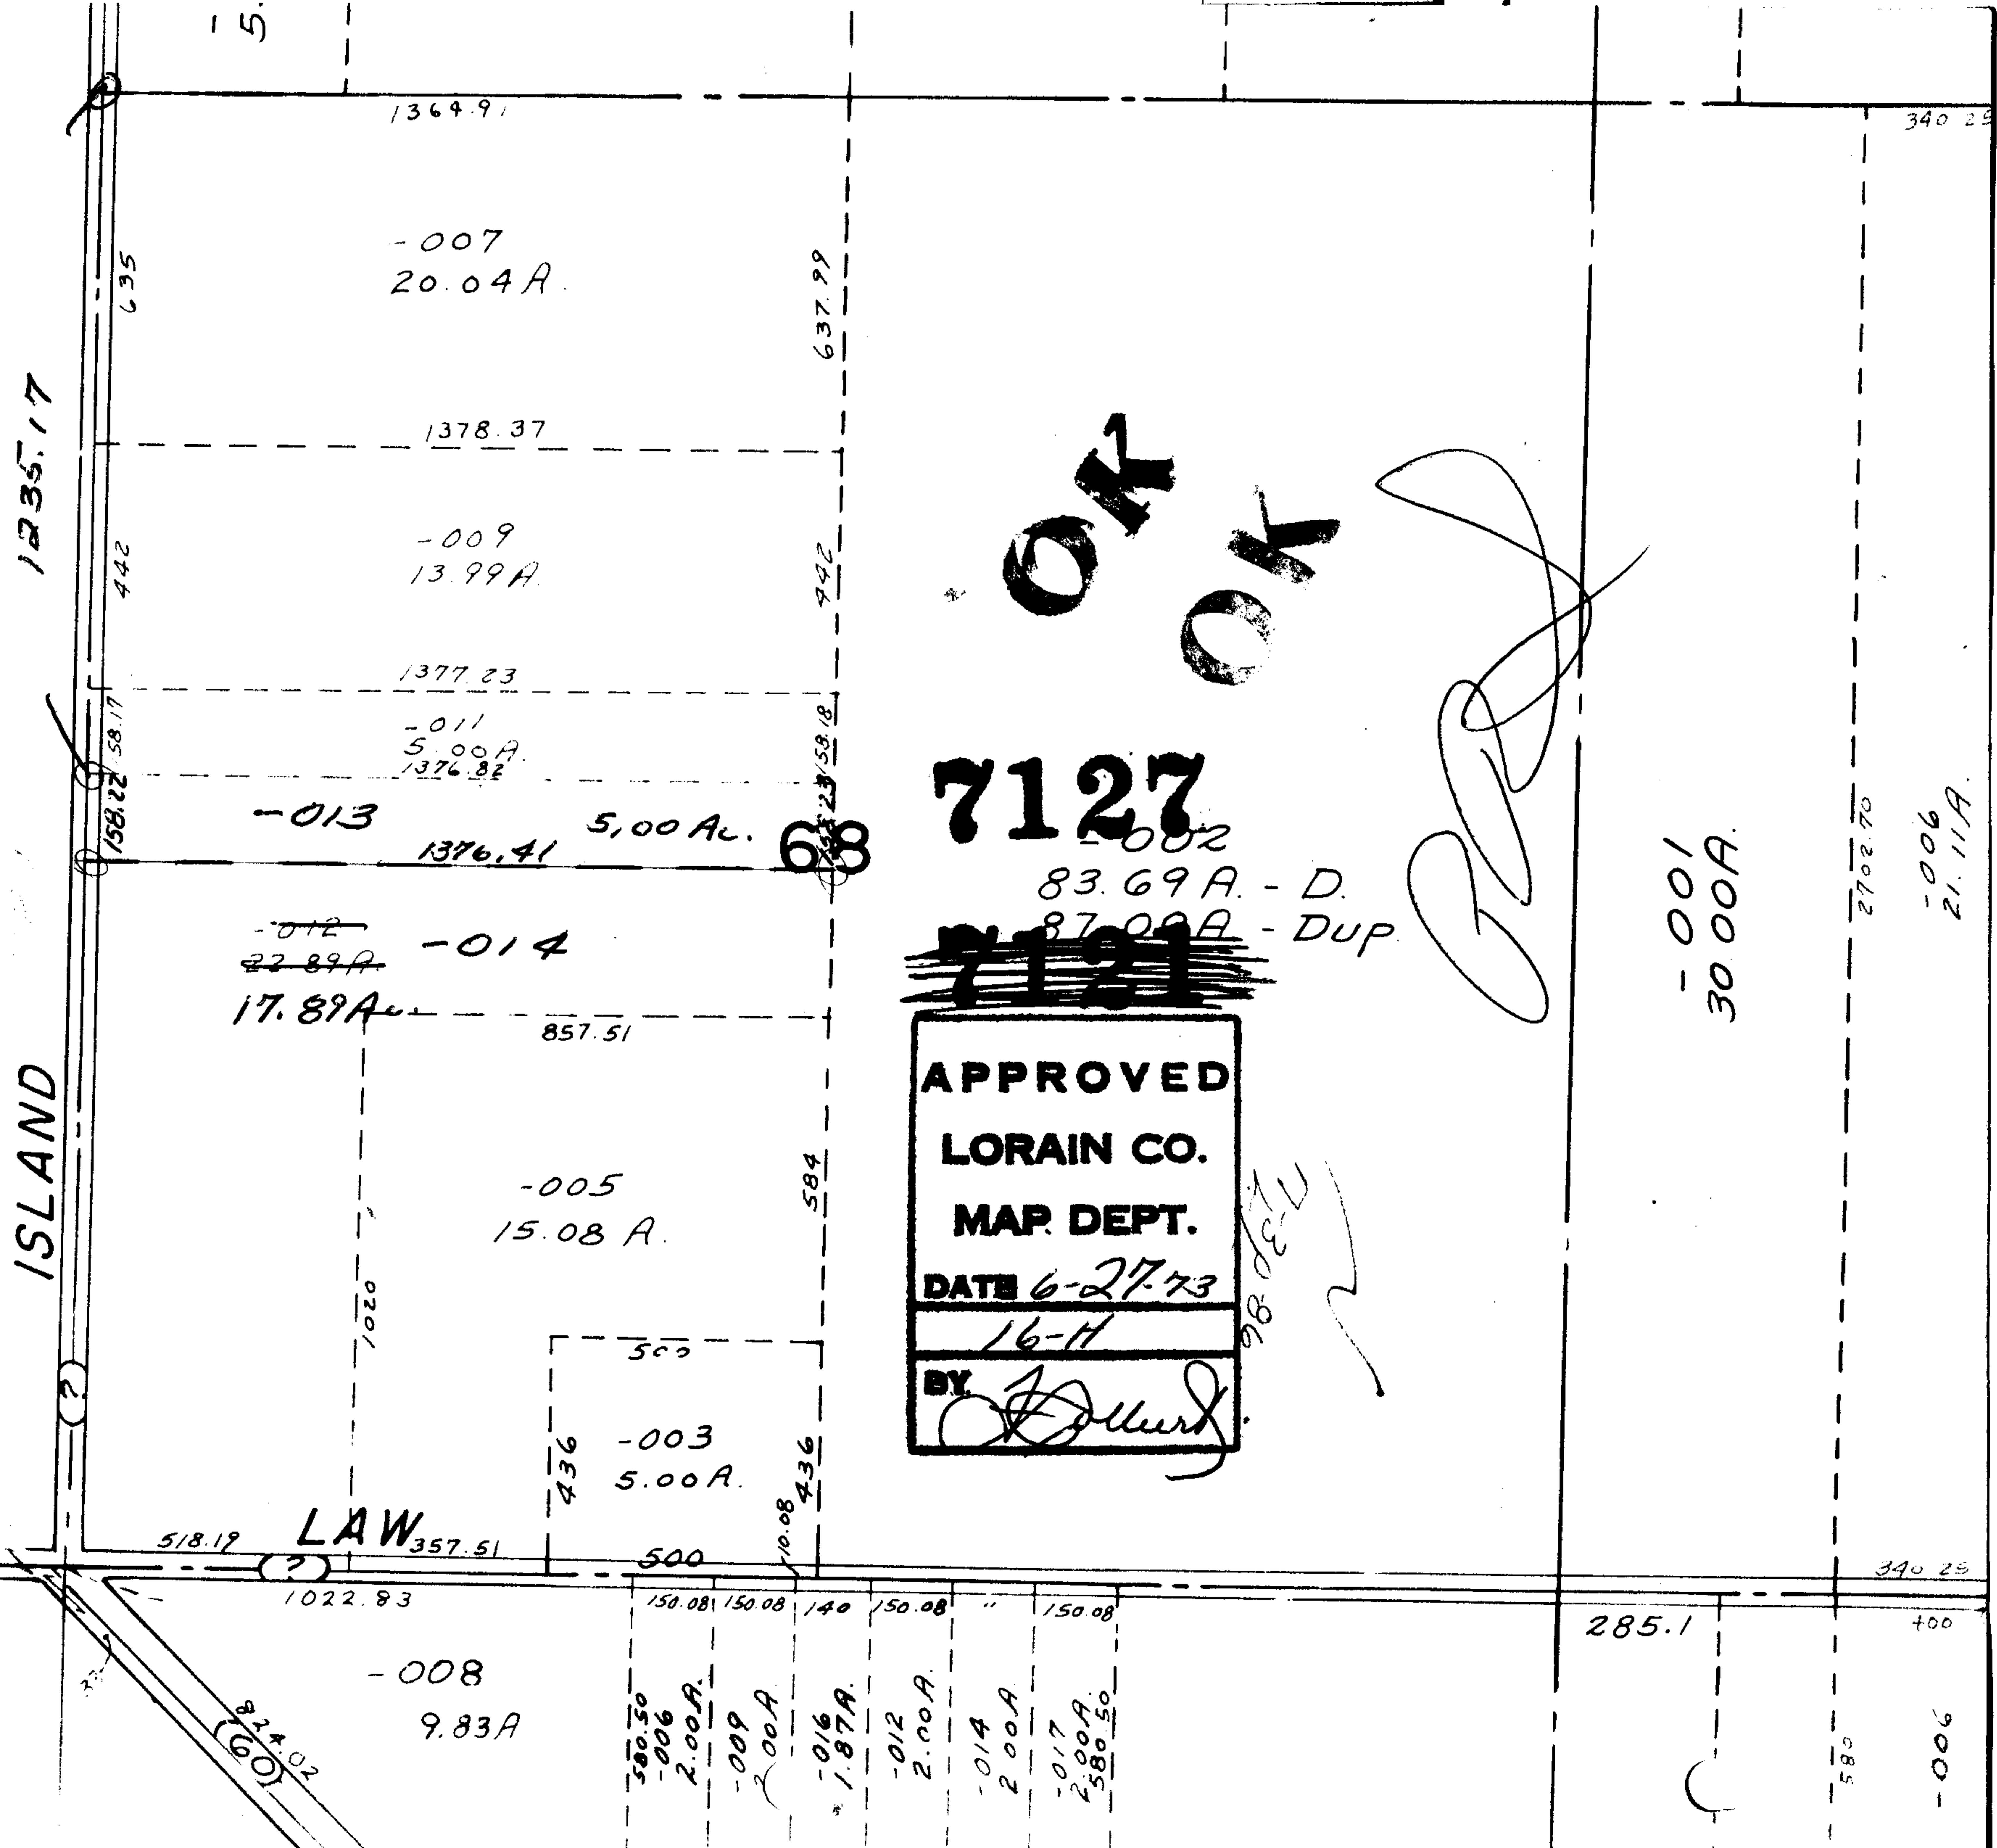

1235.17

ISLAND

635

442

11.85 22.89

?

1364.91

1378.37

1377.23

1376.41

857.51

1020.1

518.19 357.51

1022.93

-007
20.04 A.

-009
13.99 A.

-011
5.00 A.
1376.82

-013
5.00 A.

~~-012~~
~~22.89 A.~~
-014
17.89 A.

-005
15.08 A.

-003
5.00 A.

-008
9.83 A.

580.50
-006
2.00 A.

-009
2.00 A.

-016
1.87 A.

-012
2.00 A.

-014
2.00 A.

-017
2.00 A.
580.50

637.99

942

158.22 58.17

584

436

10.08 436

68

APPROVED
LORAIN CO.
MAP. DEPT.
DATE 6-27-73
16-11
BY *[Signature]*

OK OK

7127

~~7121~~

-002
83.69 A. - D.
87.00 A. - DUP

7-30-86

[Handwritten scribble]

-001
30.00 A.

285.1

2702.70

580

340 25

340 25

400

-006
21.11 A.